Hu veit nr 2632 Teikning nr 1846
Samþykkt þ 19-3 1980
f h RAFVEITU HAFNARFJARÐAR
Jens Einarsson
Eftirlitsmaður raflagna

Inntok samþykkt 19.3. 1980
f h RAFVEITU HAFNARFJARÐAR
Byggingarteikn. samþ. 22/8.'79 framvísað.
Albert Kristinsson

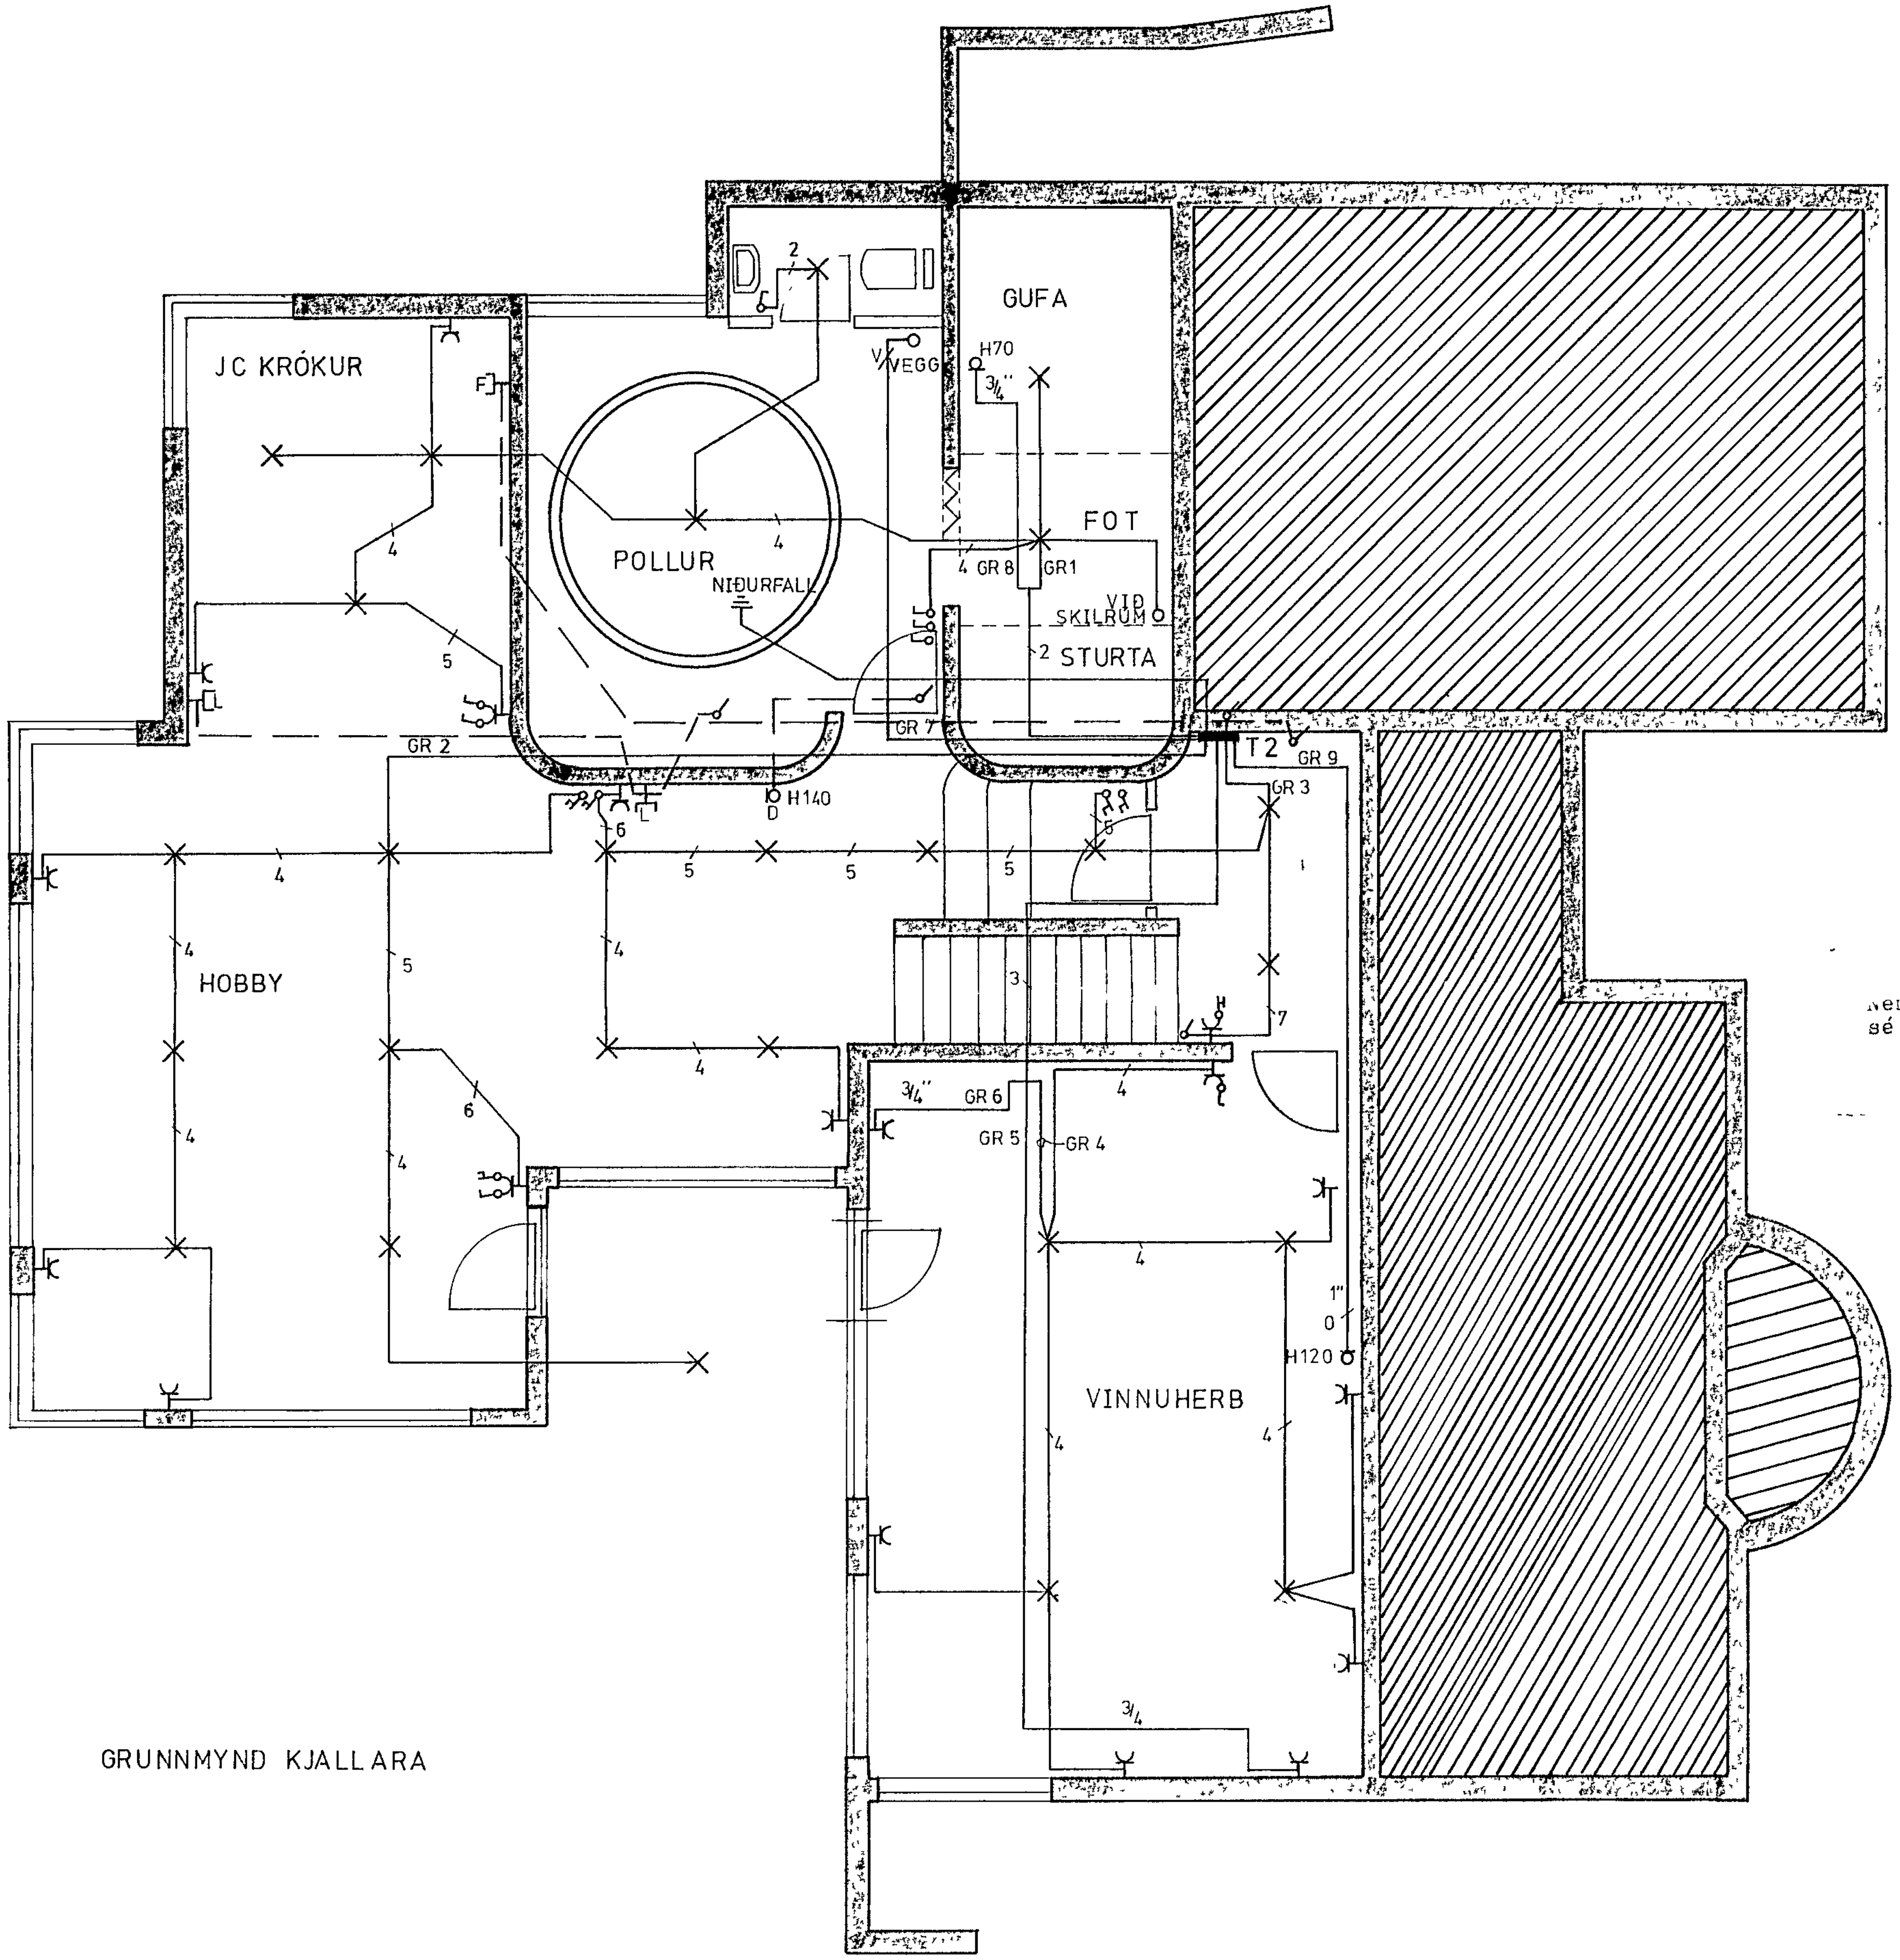

GRUNNMYND KJALLARA

nema annars sé getið.

tengi
pvottah., geymslu,
og loft.
Pípur séu huldar 5/8" plast,
ídregnar
og
V
loftnet.
" tæknisími.

KJARTAN GISLASON, RAFTÆKNIR
BRÆÐRABORGARSTIG 38, RVK

Mkv 1 50	FJÓLUHVAMMUR 13, HAFNARF
Hannað	RAFLOGN, GRUNNMYND KJ
Teiknað	
Yfirfarið	
Dags SEPT 1979	Nr Blað 1 af 3