


GRUNNMYND - KJALLARA 1:50

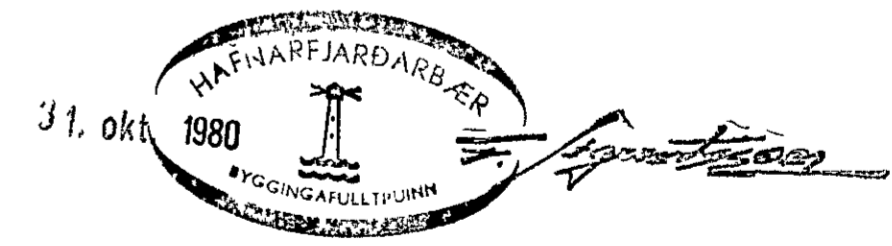

SÉRMYND AF SÚLUM SJÁ TEIKN NR 18
SKÝRINGAR SJÁ TEIKN NR 10

FJÓLUHVAMMUR 6, HAFNARFIRÐI	MÆLIKVARÐI 1:50	VERK 7925	TEIKN NR 13
VEGGIR Í KJALLARA	Hanna Teiknað 27	Yfirfarið Samb	DAGS JÚNÍ '80
JÓHANN GUNNAR BERGPÓRSSON STRANDGÓTU 11 — HAFNARFIRÐI — SÍMI 53315	VERKFR MVFI	BREYTT	