


**SKÝRINGAR**  
 ALLT TIMBUR SKAL VERA VALIN OG KVISTLÍTIL FURU. ALLT TIMBUR SEM ER UTANHLUSS EÐA Í SNERTINGLI VIÐ STEINSTEYPLI SKAL FLA-VERJA VANDLEGA NEGLING, UPPRÓÐLIN OG ANNAR FRÁGANGUR HEIL KLIEDNINGAR, PAPP OG ÞAKJÁRNIS SKAL VERA Í SAMREMI VIÐ RD. BLÆÐ RD. (4.7) 103, KAFLI 142. LOFTUN ÞAKS SKAL VERA Í SAMREMI VIÐ TEIKNINGAR ARKITEKTA. SJÁ EINNIG SKÝRINGAR Á TEIKN NR 270-1-01.

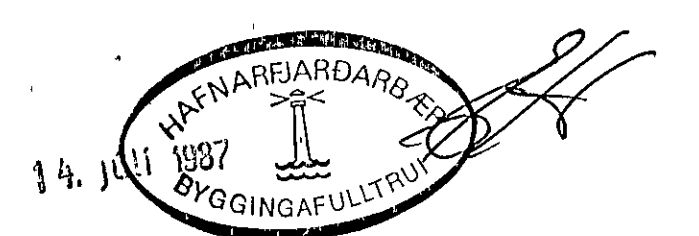

SIÐ SKÝRINGAR Á TEIKN NR 270-1-01

**VERKFRÆÐISTOFAN FERILL HF.**  
 SUDURLANDSBRÁUT 4 REYKJAVÍK SÍMI 31570

FLATAHRAUN 21 OG 23 Í ÁFANGI

ÞAK-GRUNNMYND

DAGS	HANNAÐ	SAMBÝKKT
14. JULÍ 1986	AGÚST 1986	AGÚST 1986
MKV	TEIKNAD	nr. 270 1 02 A
1:50	5 TH	

A	7/1 197	Þakkt við glugga og handgæta þak	HANNAÐ	SAMÞ
BR	DAGS			