

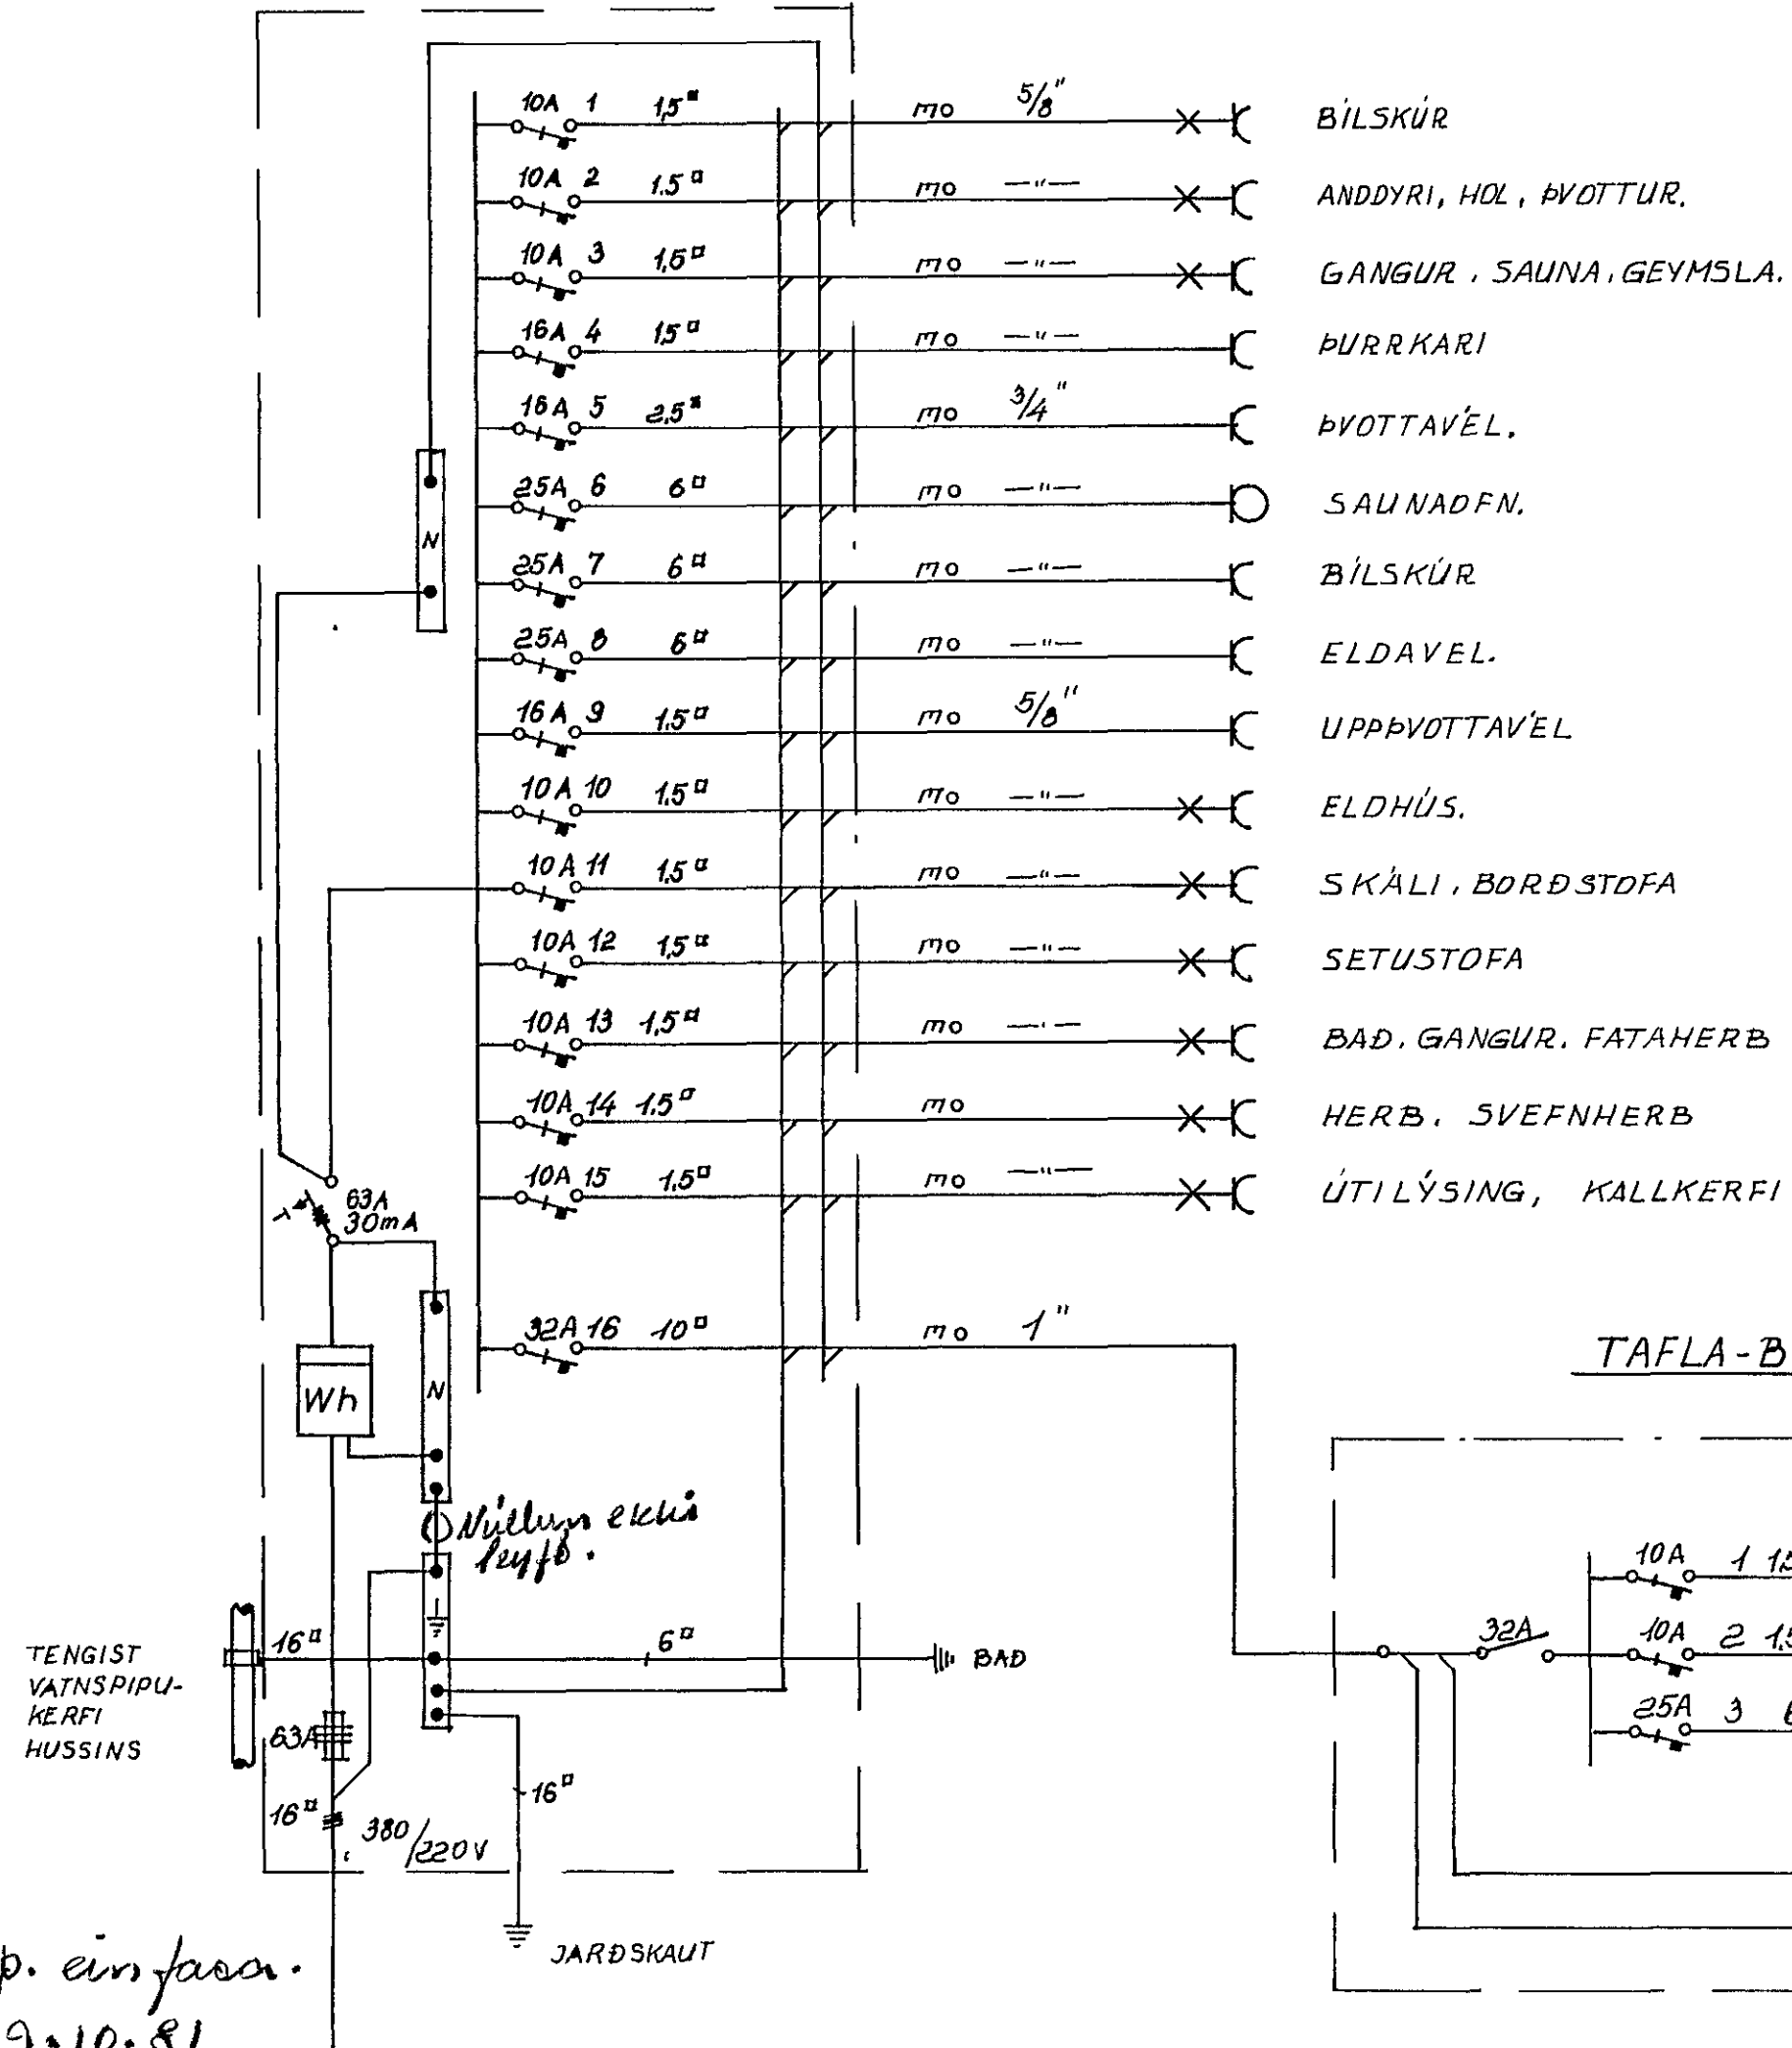
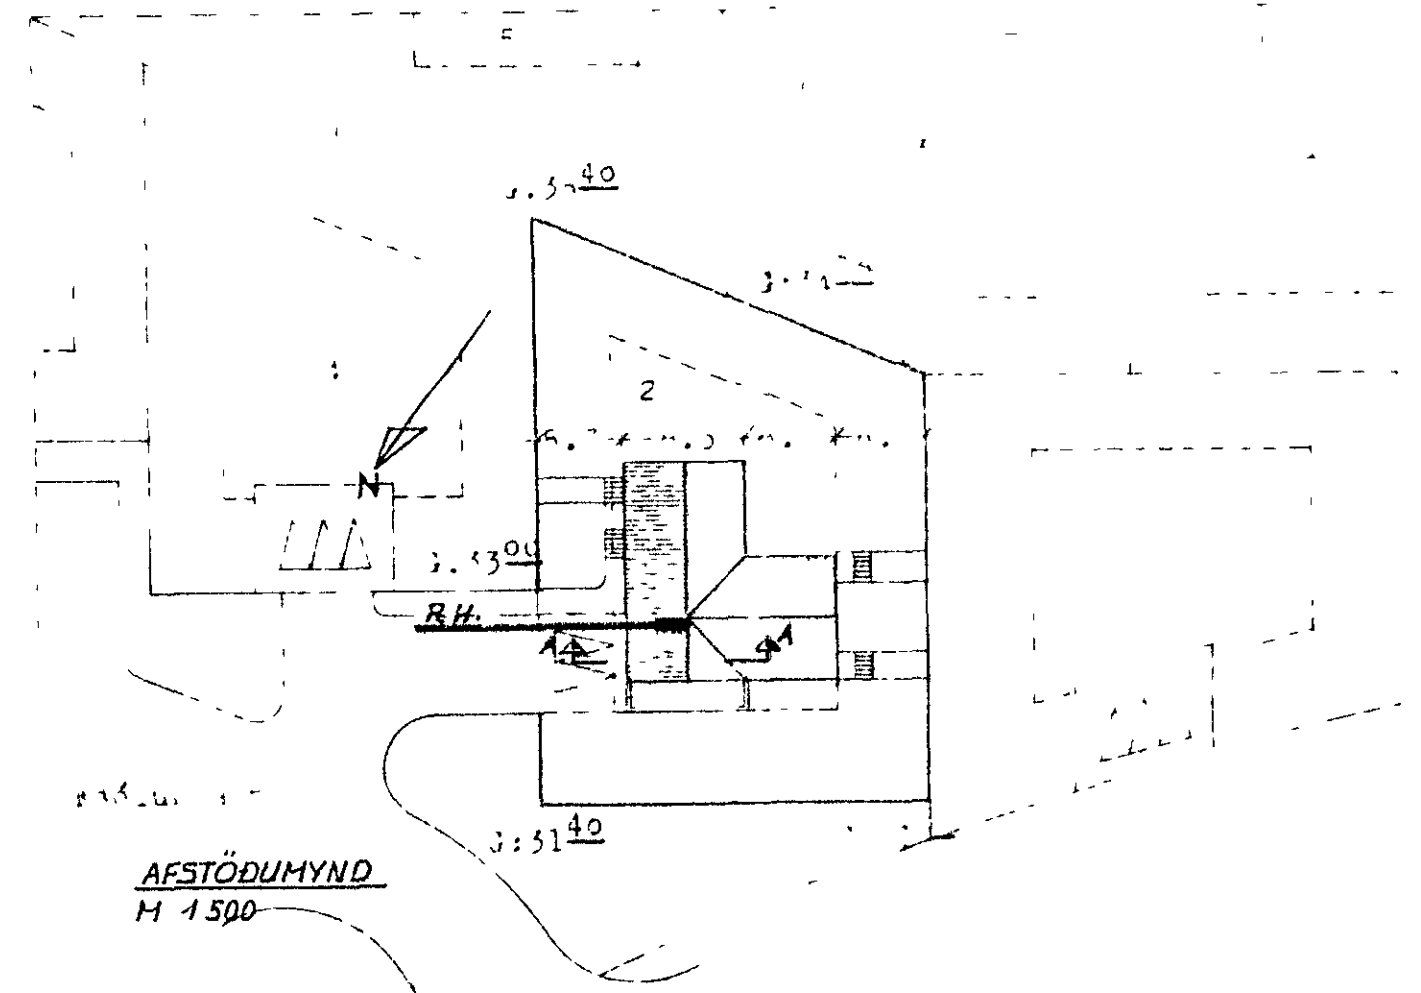


TAFLA-A
- EINLÍNUMYND -

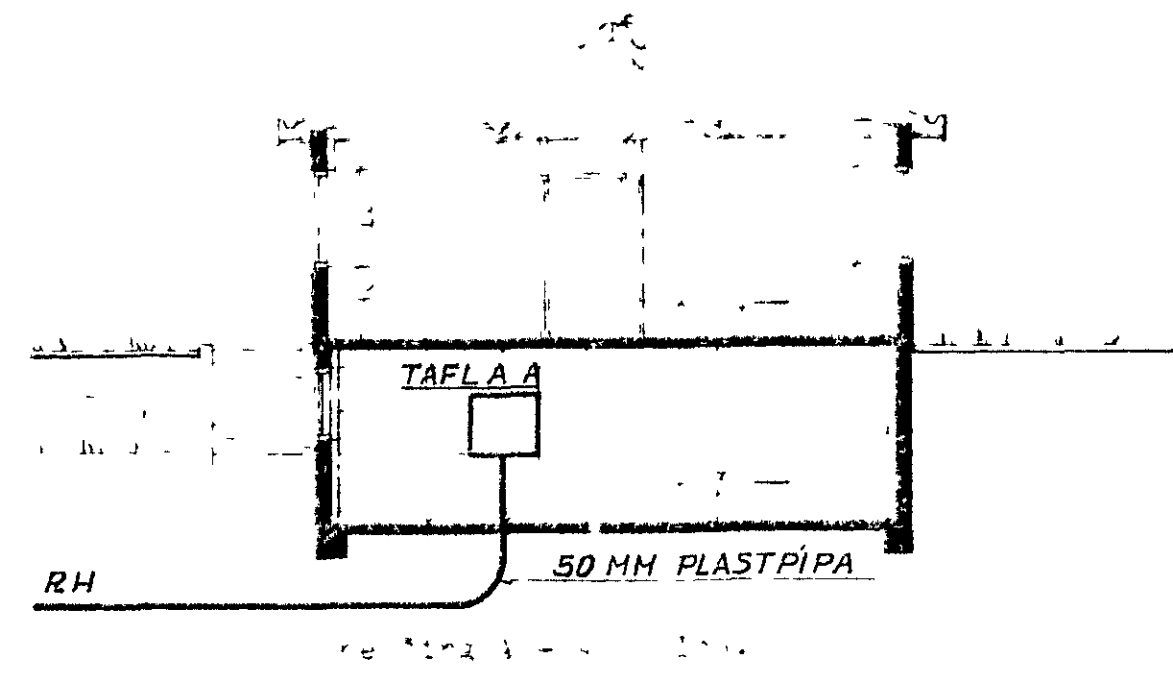

Samp. einfasa.
29.10.81
JG

TAFLA-B

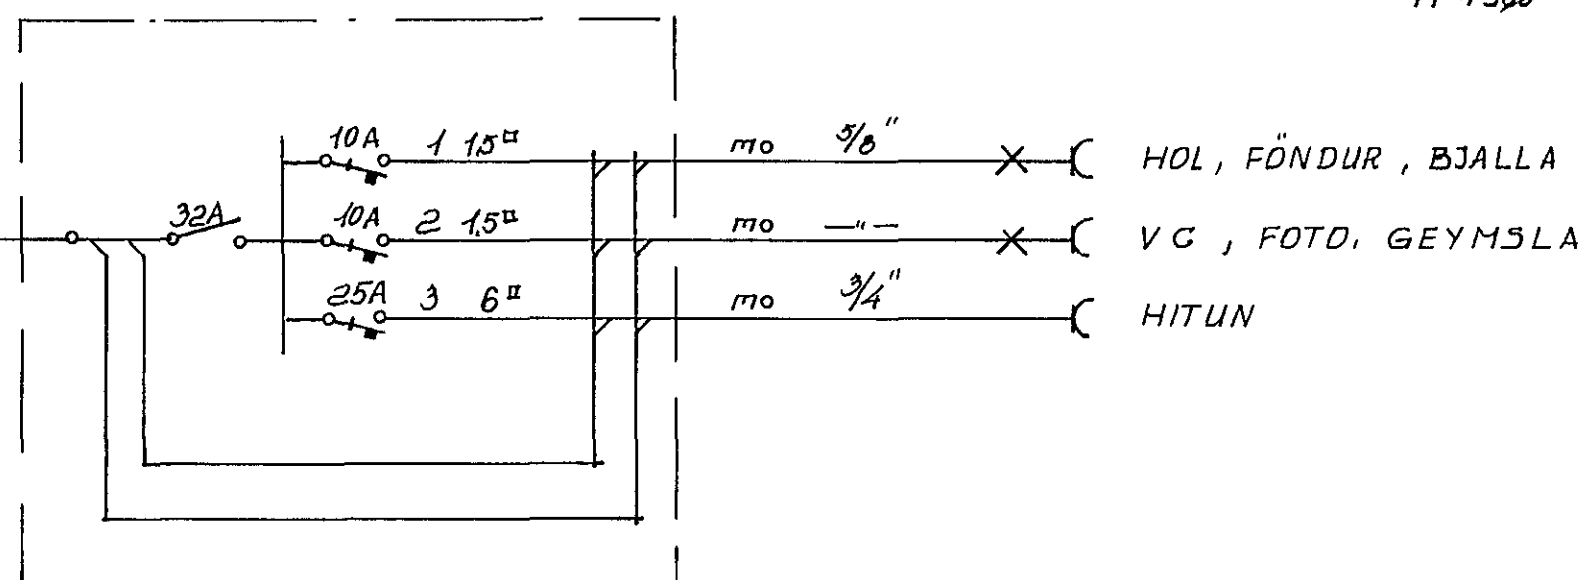

FJÓLUHVAMMUR NR. 2.

RAÐLÖGN, einlínun, afstöðumynd, snið, ...

DAGS: ÖVT. 1981 TEIKN NR.: 62

M. 100, 1:500 ... *Olafur J. Sigurðsson FTFI*

KRISTJÁN BJÖRNSSON TEKNIFRÆÐINGUR
SMYRI AHRALINI 3A, HAFNARFIRDI S 52785