SPERRA 1

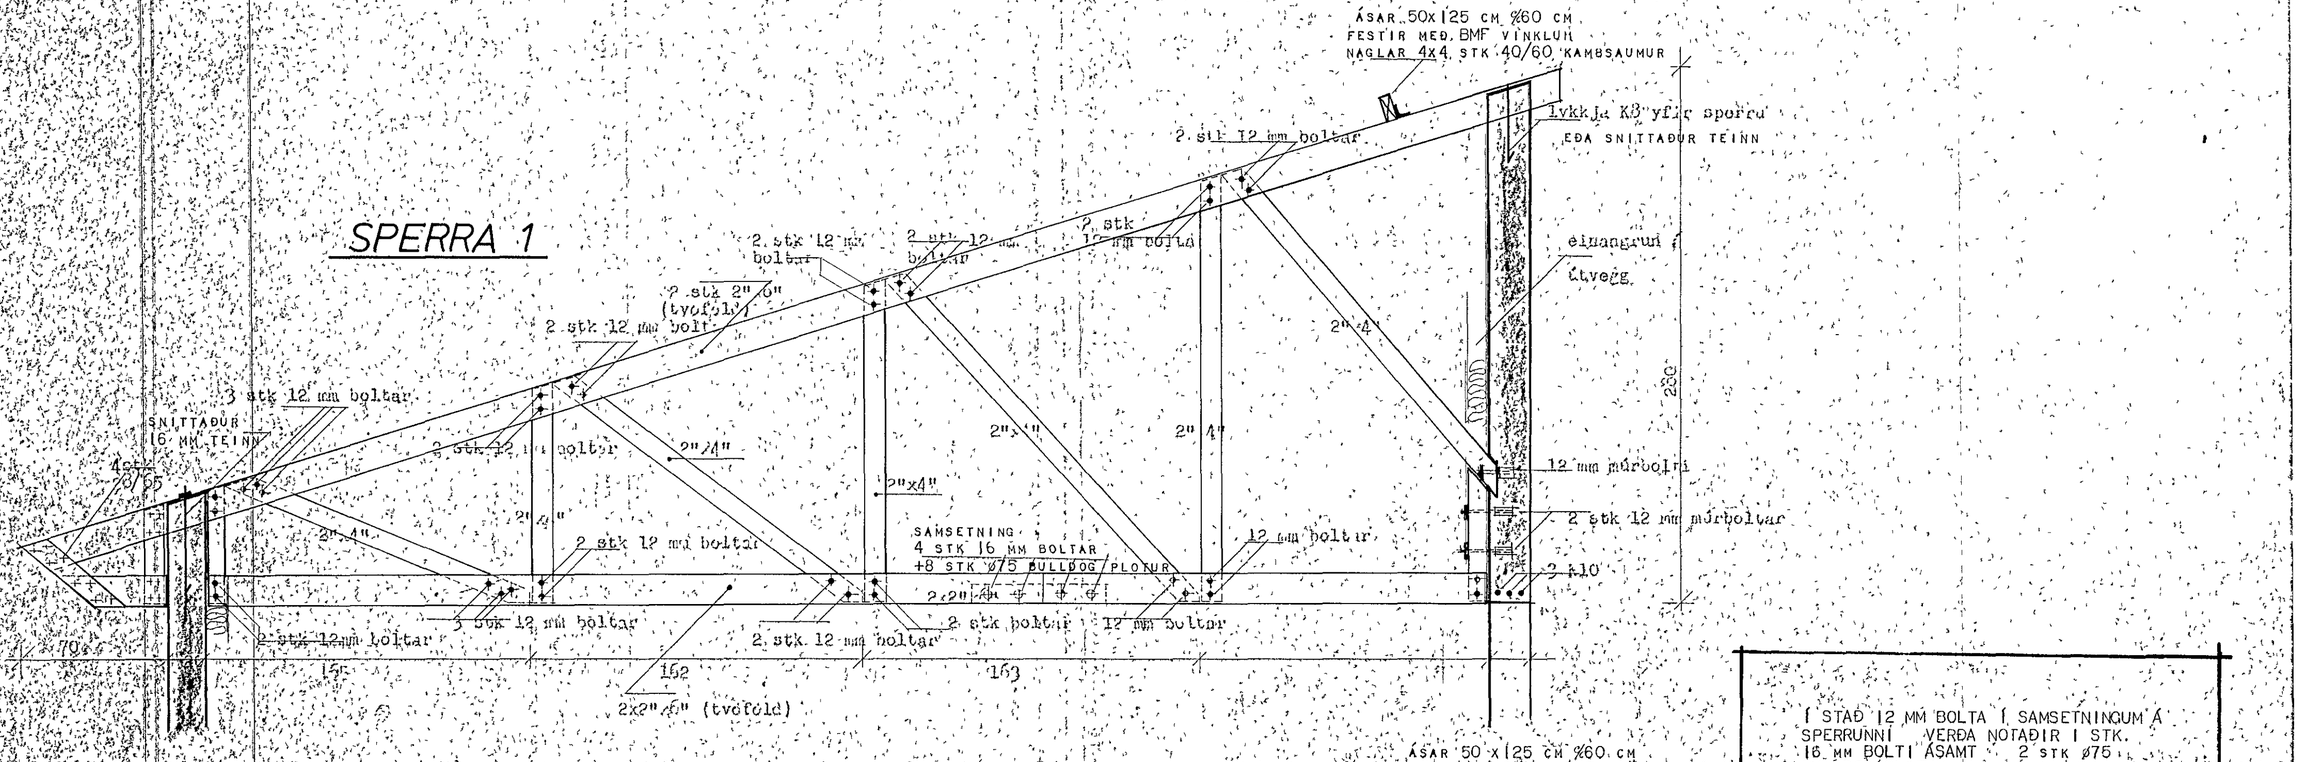

Í STAÐ 12 MM BOLTA Í SAMSETNINGUM Á SPERRUNNI VERÐA NOTAÐIR 1 STK. 16 MM BOLTI ÁSAMT 2 STK ø75 BULLDOG PLOTUM

SPERRA 2 og 2a

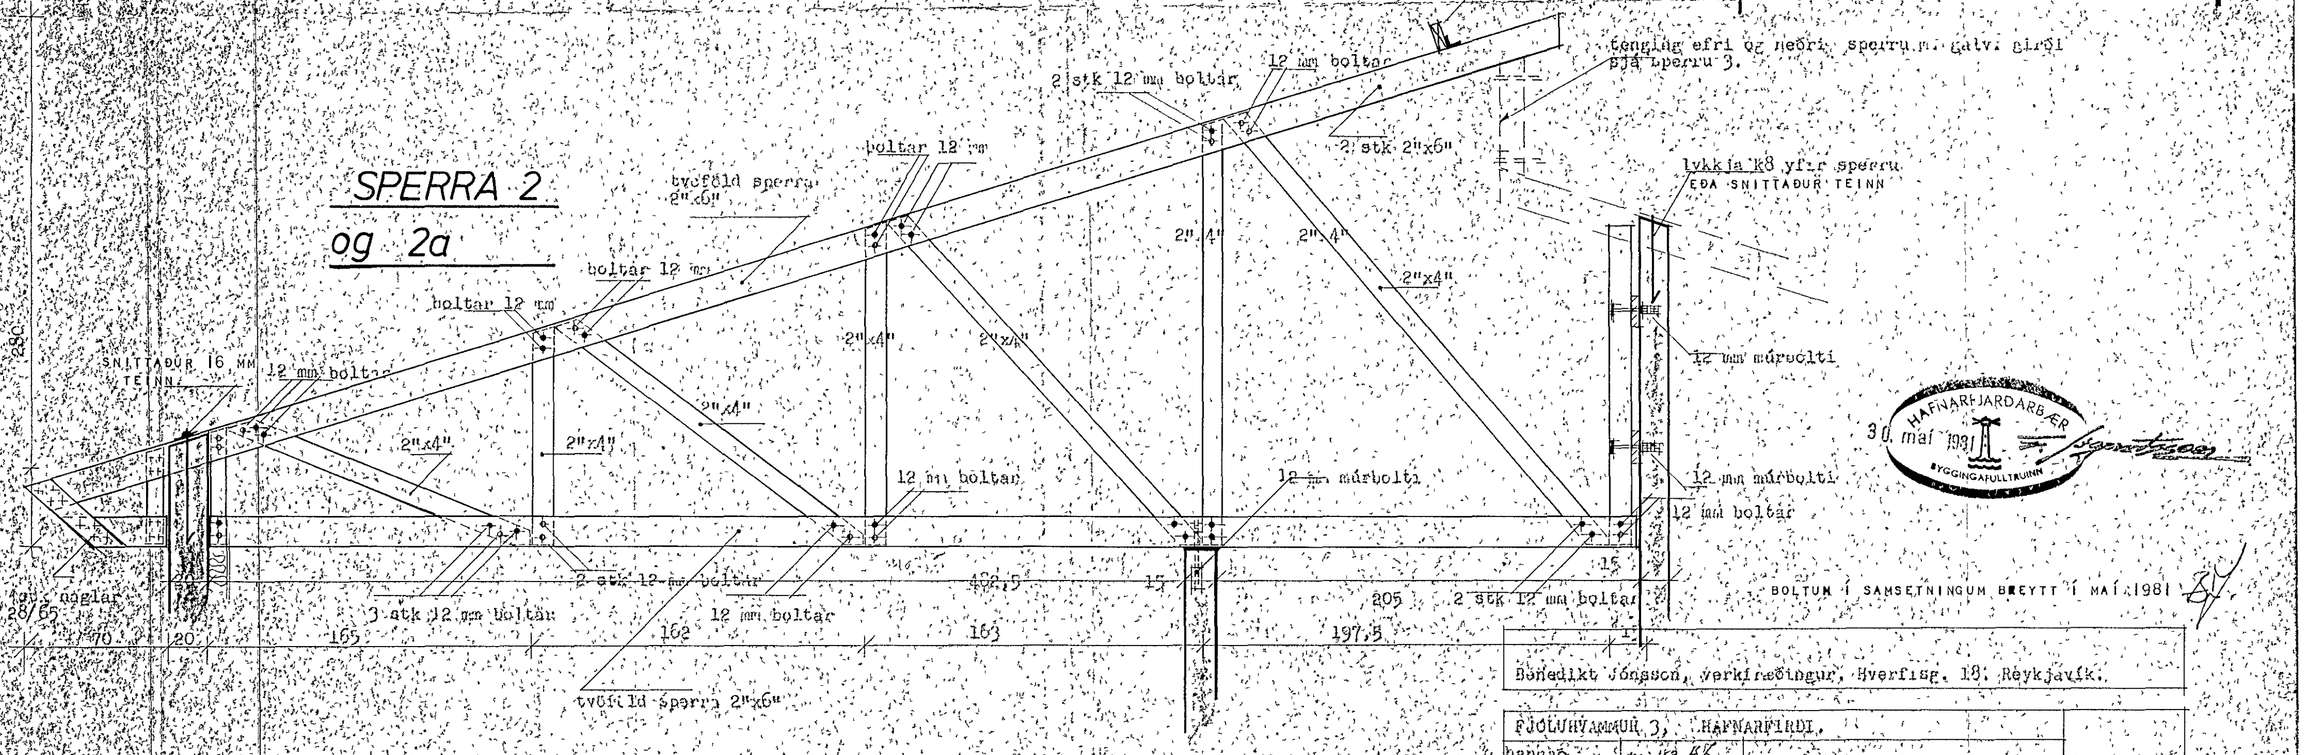

HAFNARFJARÐARBÆR
30. maí 1991
BYGGINGAFULLTRÚINN

BOLTUM Í SAMSETNINGUM BREYTT Í MAÍ 1981

Benedikt Jónsson, verkfræðingur, Hverfisg. 18, Reykjavík.

FJÓLUHVAMMUR 3, HAFNARFIRÐI.			
hannað	m. rs GK	GRINDARSPERRUR gerð 1, 2 og 2A.	204
reiknað	—		
teiknað	—		
kvarði	1:20		