



SPERRA 4

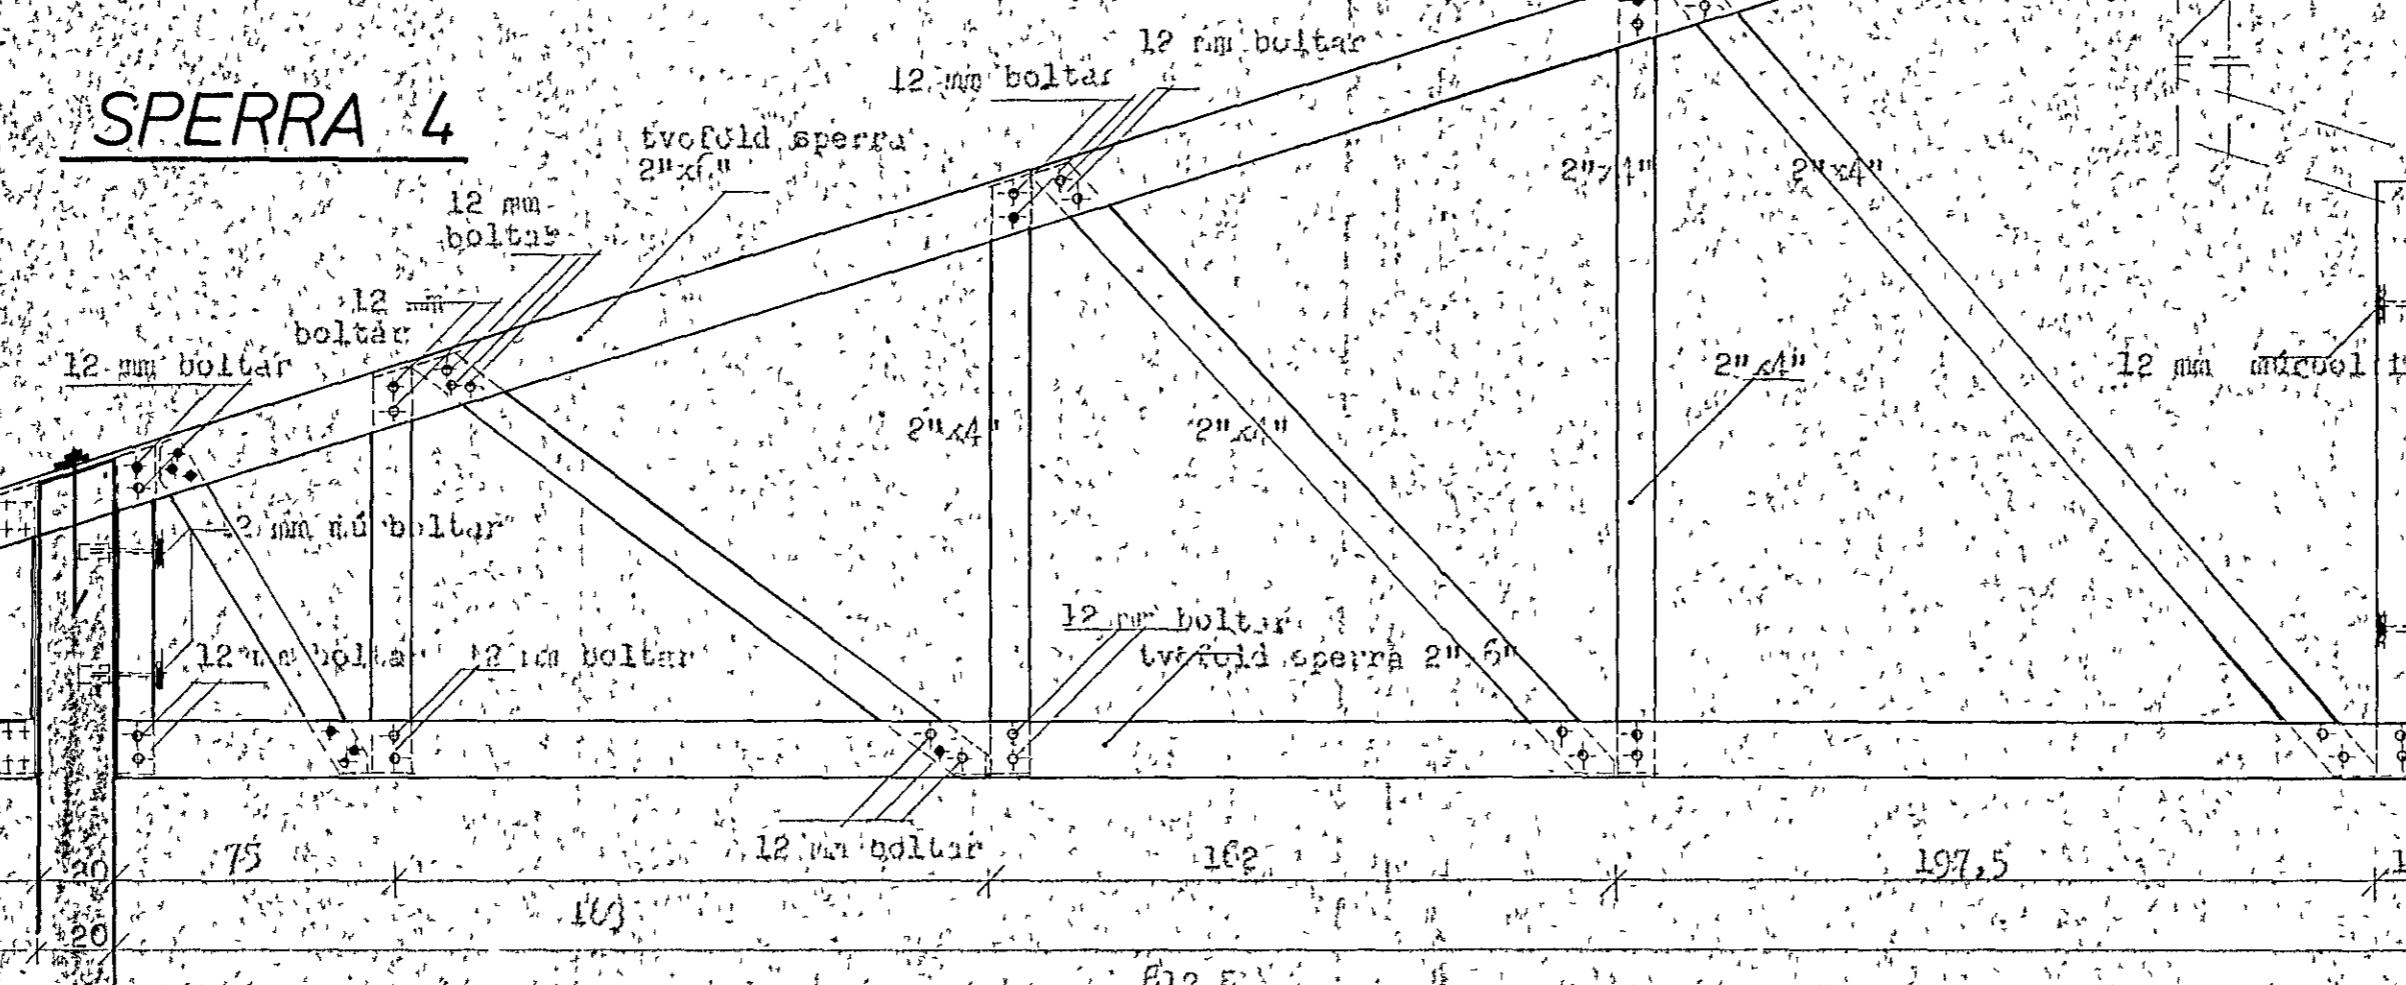

tenging milli eftri og neðri sperru með galv.
girði sjá sperru 3

ATH: Í STAD 112 MM BOLTA Í SAMSETNINGUM
Á SPERRU, VERDA NOTAÐIR 1 Í STK 16 MM
BOLTI ÁSAMT 2 STK Ø75 BULLDOGLOTUM.

SPERRA 3

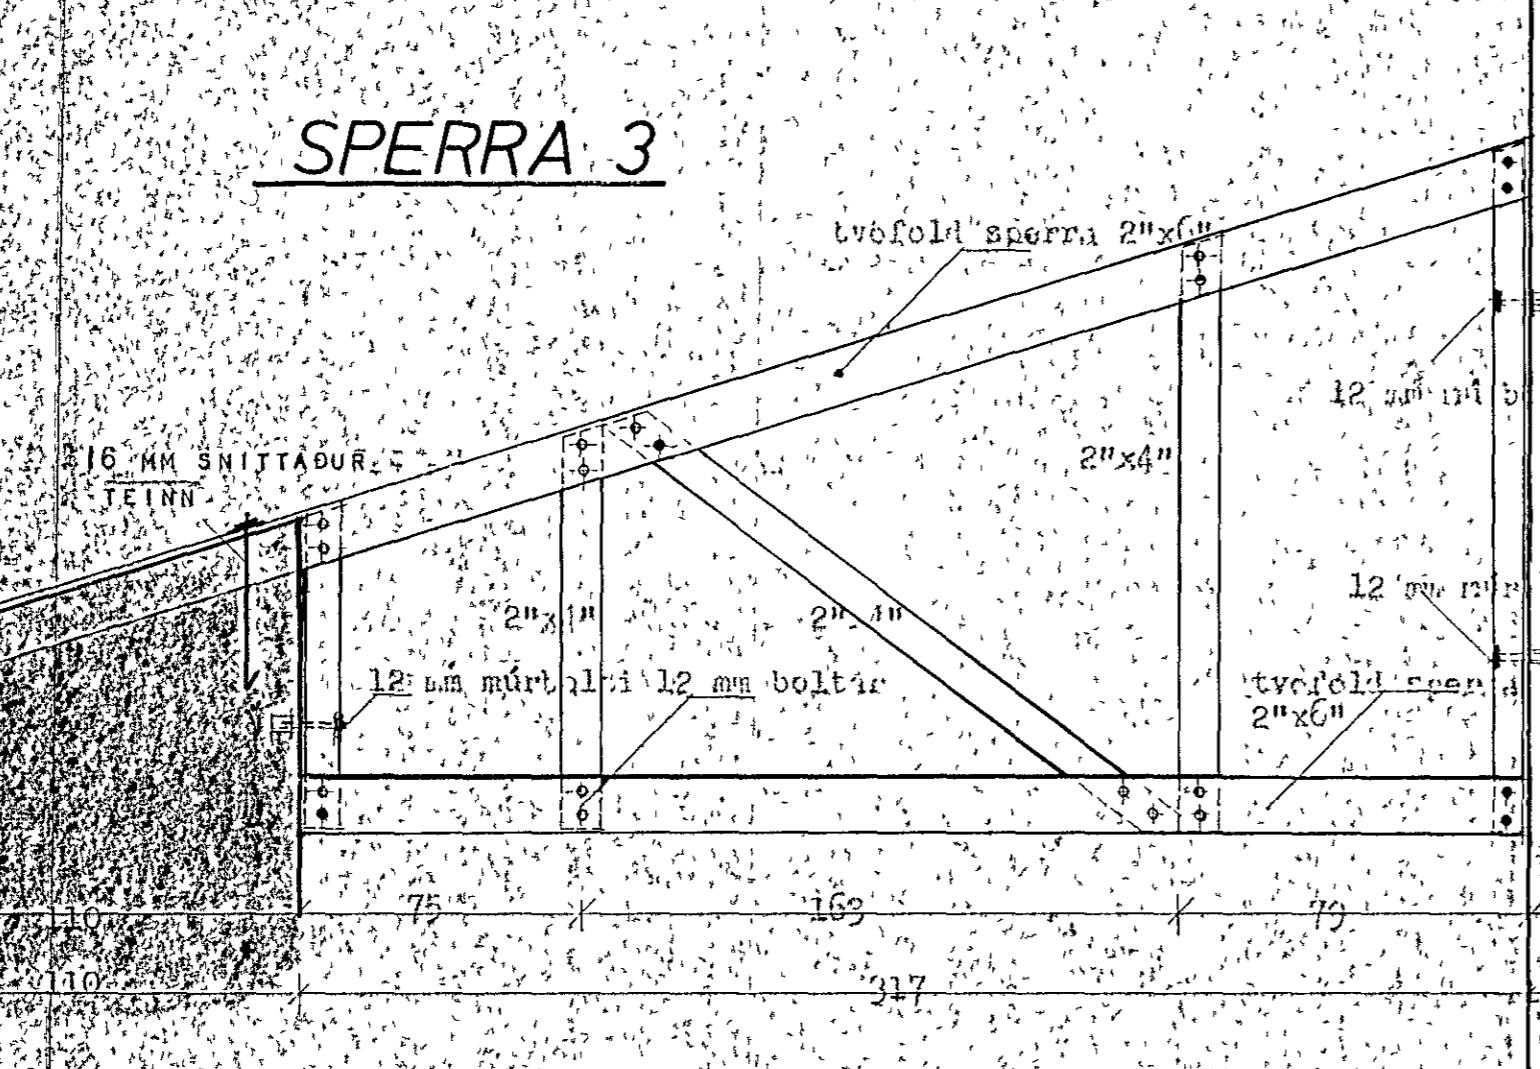

ASAR 50x125 % 60 CM FESTIR VID
SPERRU MED 2 STK BMF VINKLUM
NAGLAR 4X4 STK KAMDSAUMUR 40/60

BALV, gurði heigt með 2x4 stk 31/30 í eftir fós n. sperru



BOLTUM Í SAMSETNINGUM BREYTTI Í MAÍ 1981

Benedikt Jónsson, verkfæðingur,
Hverfisgötu 13, Reykjavík, s. 23740

nannan	FJOLUVAMRIÐ 3 - HAFNARFIRDI
teknas	með 30/31
kvírði	620
gerð	3 og 4
skráð	208