

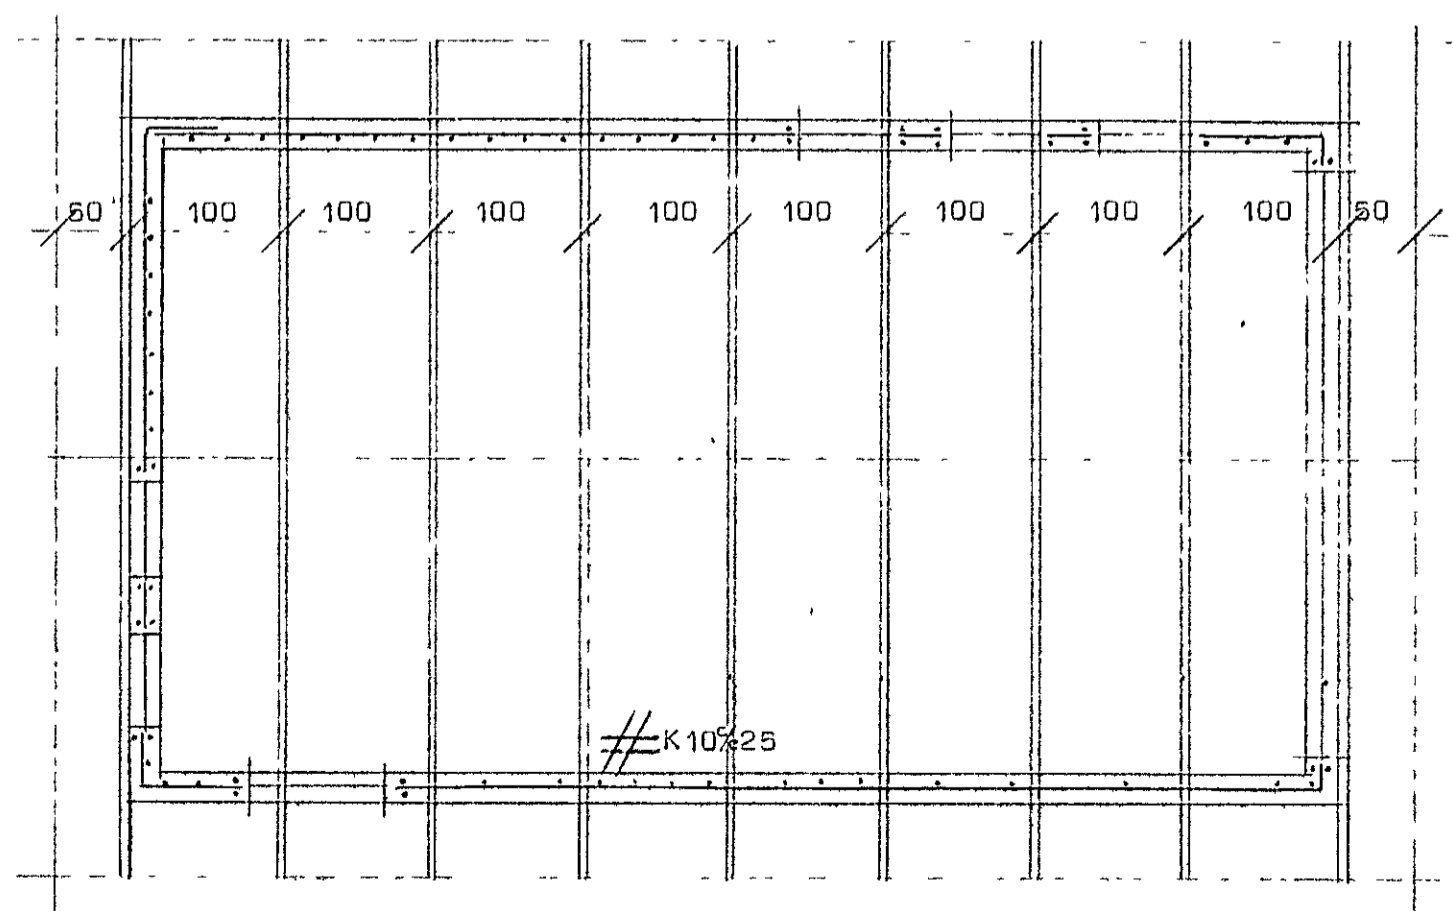


FUEU
Alfaberg 3 Hafnarfirði

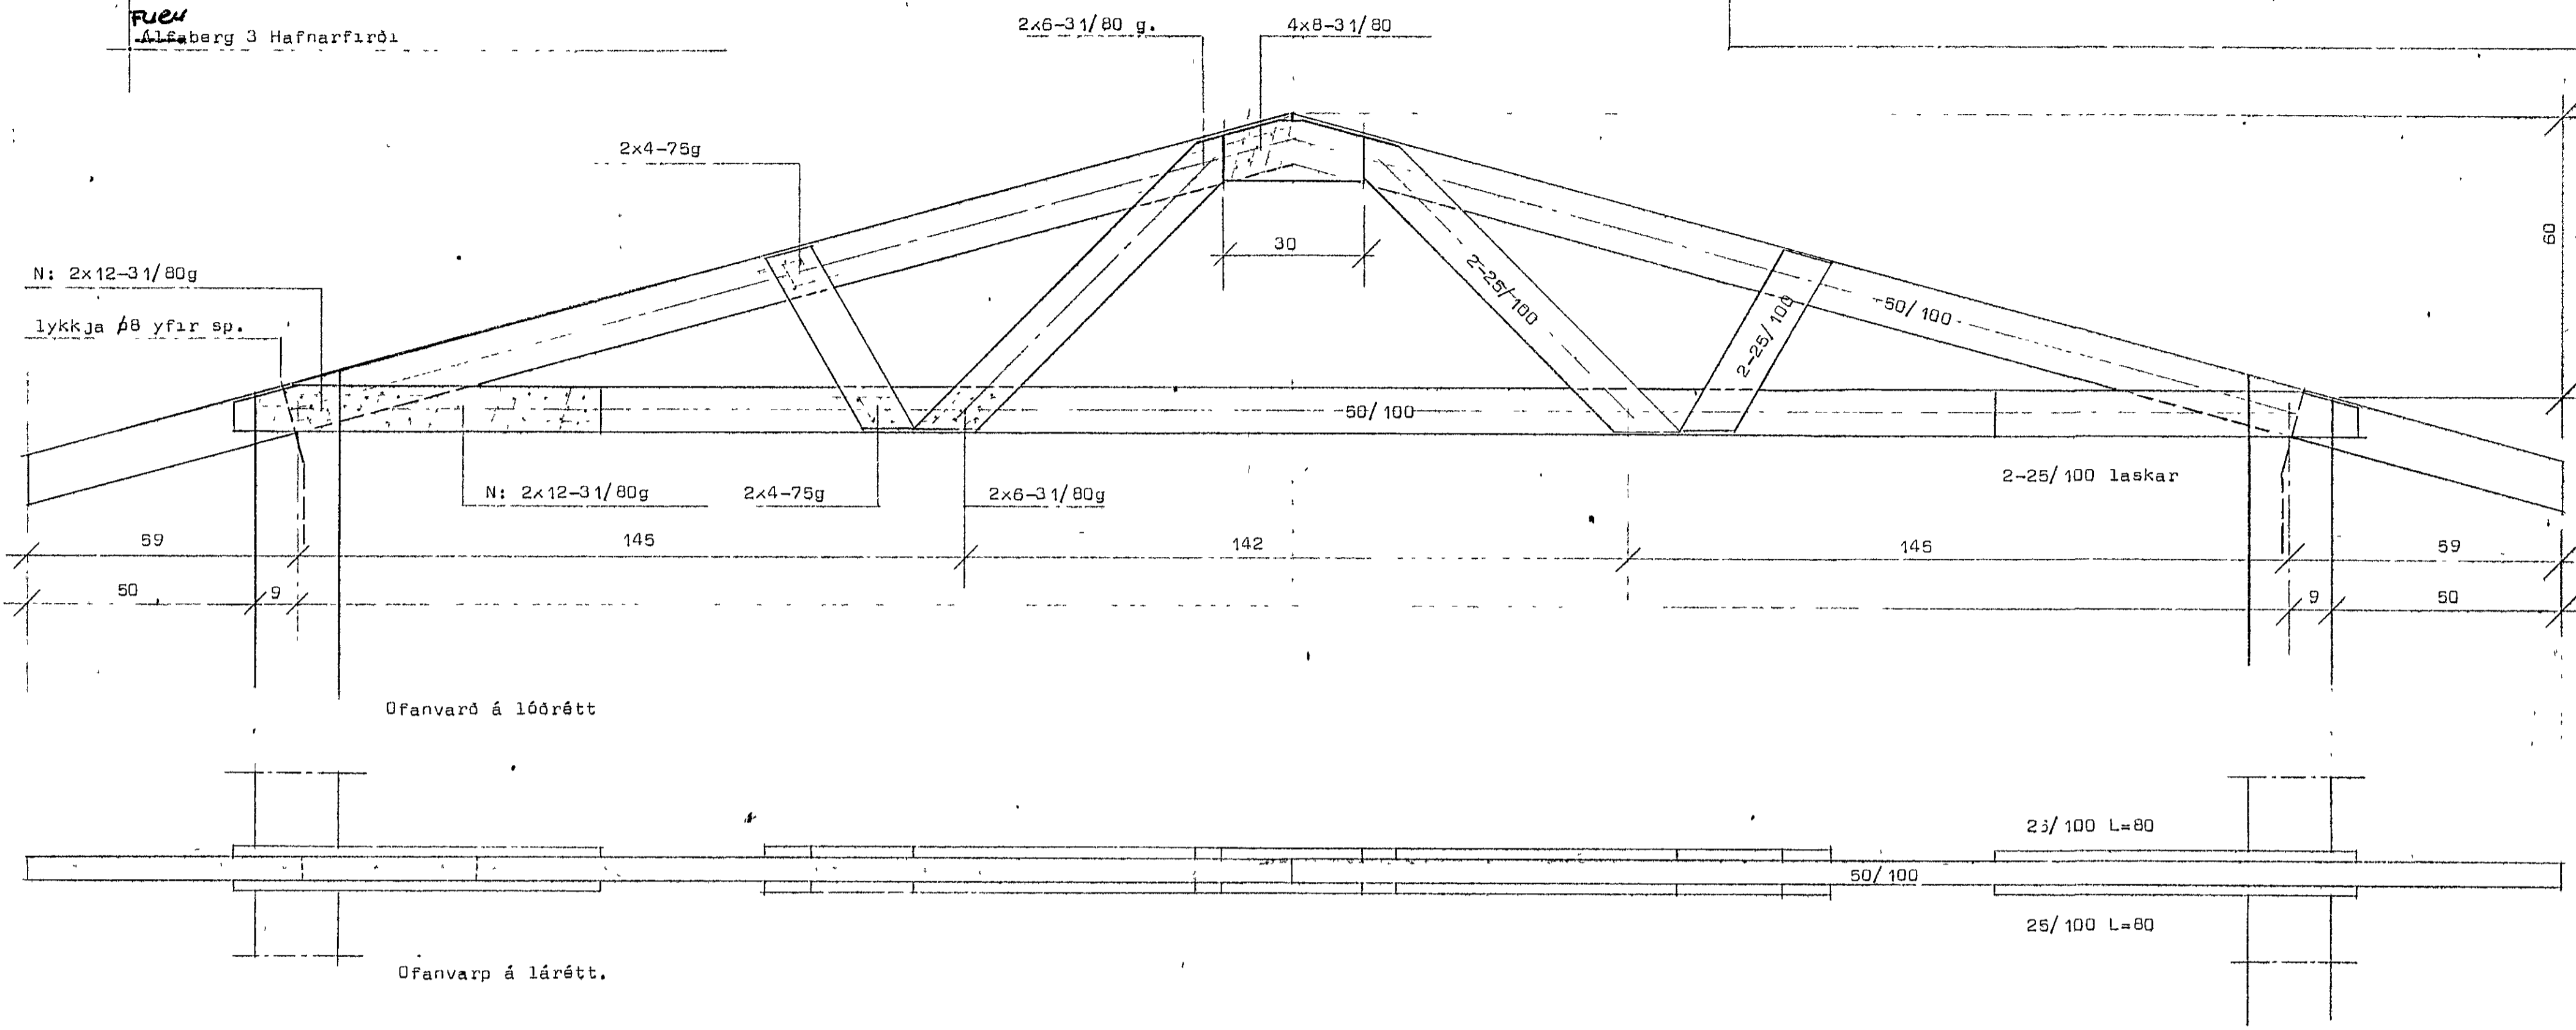

Grundmynd Mk 1:50

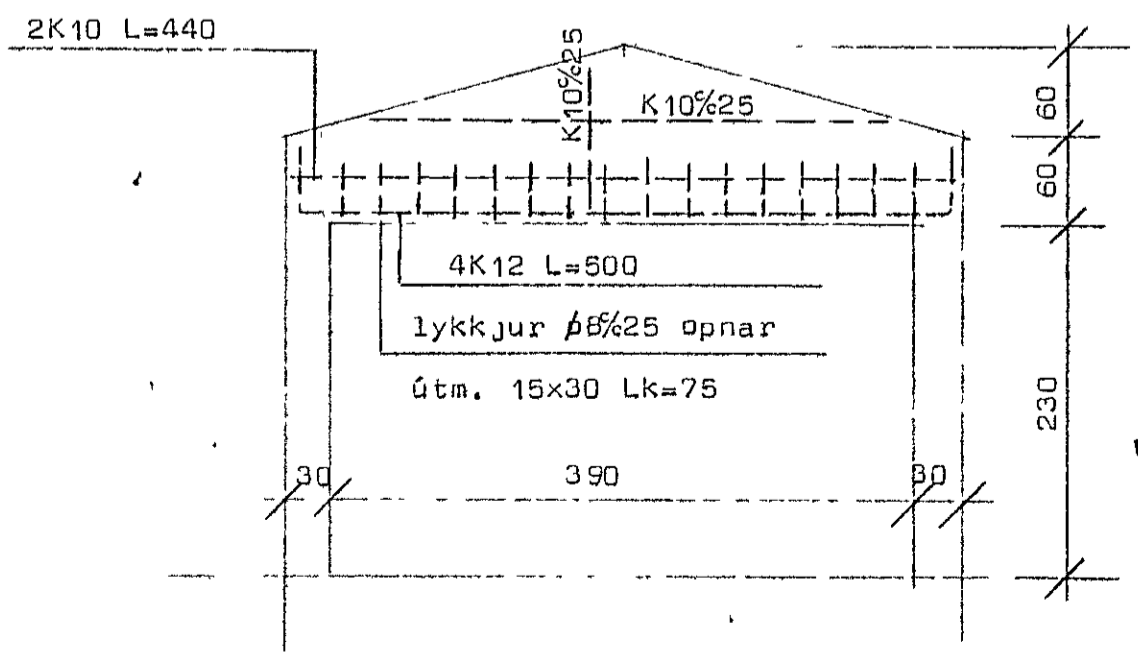

Bending yfir dyrum í bílgeymslu.

Sperruefni sé beint húspurtt og laust við stóra kvisti og sprungur. Bera skal brúnt G-tox á alla sperruenda og endalaska.
Allir naglar í sperrum og klæðingu séu galvanhúðaðir. Bendistál auðkennt með K er kambstál Ks 40 en stál auðkennt með # er slétt stál nr 37.
Steypa sé 8 250 skv íst 10 sigmál 6-8 cm.



STADALHÚS TÍÐ
TEIKNISTOFA SÍÐUMÚLA 31 SÍMI 83141

VERKEFNI	DAGS.	1987	VERK NR
Bílgeymsla þakviðir	MKV.	1:10 1:50	
FUEU	BR.		
Alfaberg 3 Hafnarfirði	BLAD NR	2,04	
 SIGURDUR GUDMUNDSSON		 SIGURDUR KRISTJÁNSSON FTÍ	