


Skýringar vegna eldvarna:

- F-30 taknar eldvarnarhurð, og eða eldvarnarvegg, samkv. reglugerð um brunavarnir og brunamal
- B-30 taknar eldvarnarhurð, samkv. reglugerð um brunavarnir og brunamal
- BO taknar björgunarop, samkv. reglugerð um brunavarnir og brunamal
- taknar rymingarleið, samkv. reglugerð um brunavarnir og brunamal.
- B n° Brunahöf numerað
- Reykskynjari, staðsetjst samkvæmt teikningu
- SI kv Slökkvitæki og annar brunavarnabúnaður staðsetjst í samráði við Eldvarnarefurlit

Sannþykkt af fundi byggingar- og nefnaarþs 13.10.92
 BYGGINGAFAFRÆÐINGUR
 Í HAFNARFIRÐI

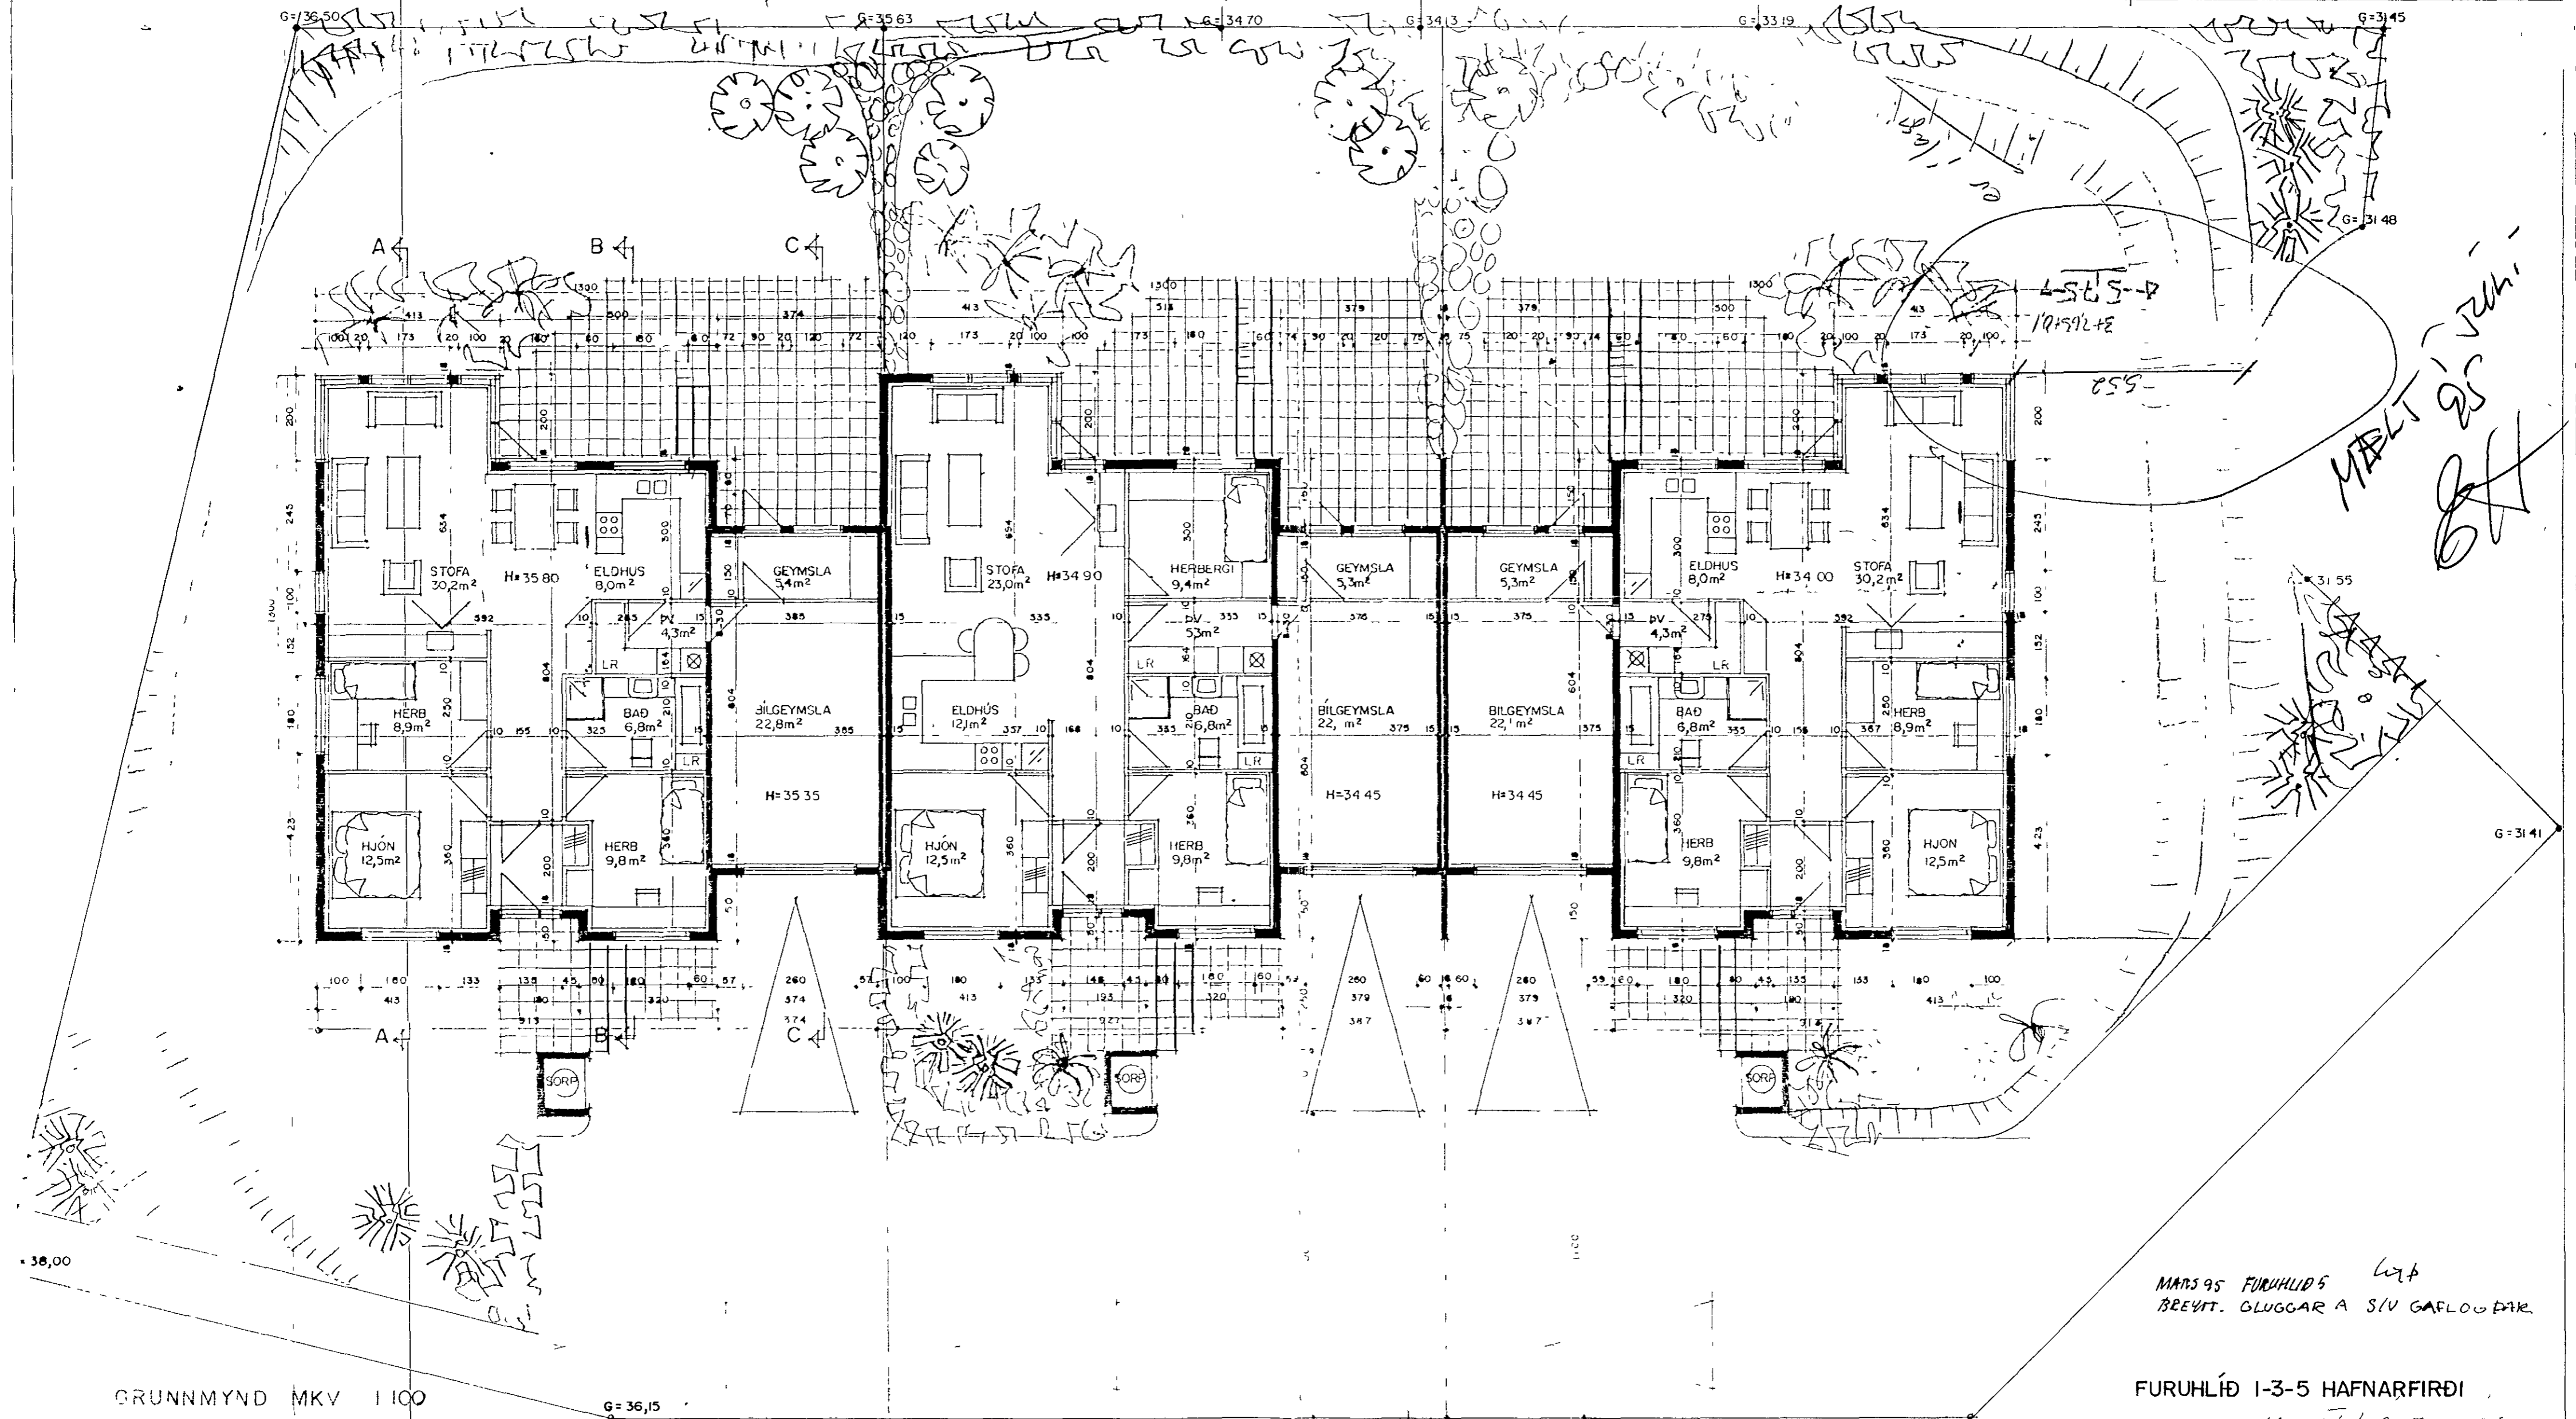

36,00

GRUNNMYND MKV 1100

G= 36,15

G= 33,30

MARS 95 FURUHLÍÐS
 BREVIT. GLUGGAR A SÍV GAFLUG DÆR

FURUHLÍÐ 1-3-5 HAFNARFIRÐI

TEIKNING 01/03