



Kvistir á hús Dagmarar Þorkelsdóttir við Garðaveg 2

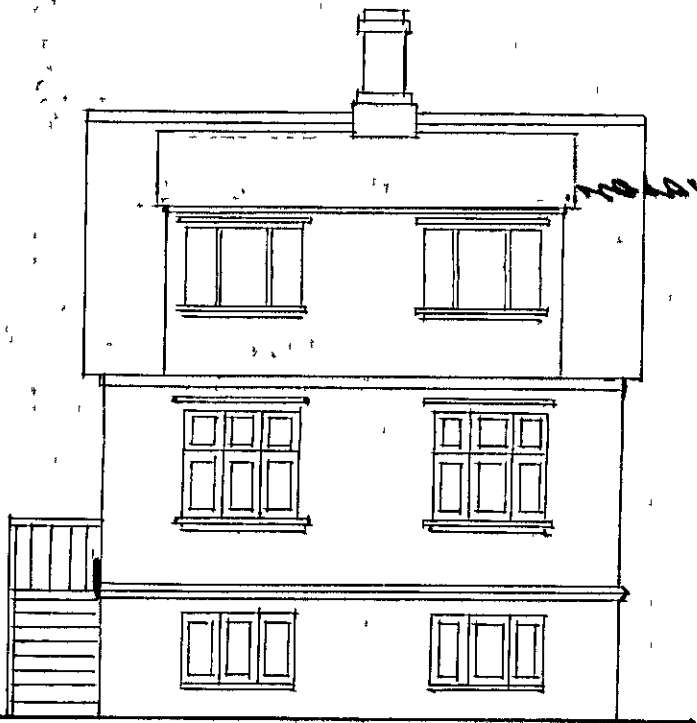


Framhlid.

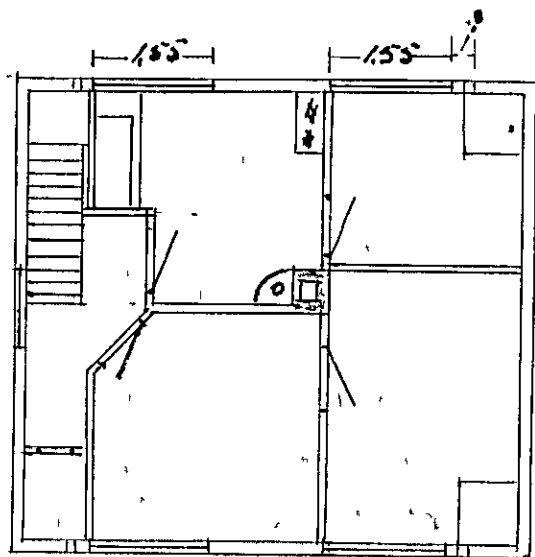

Rishid.


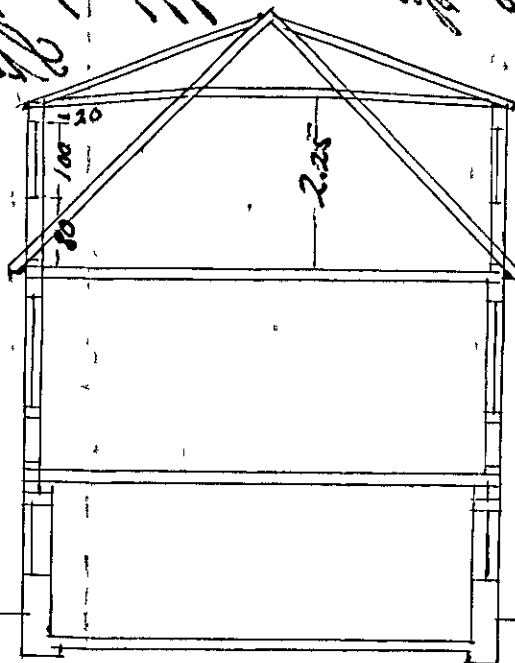

Þverakvæðis.

M.á. 1:100

Slf 26-7-43

Þ. H. H. H.