


12/6-91
Edda Kötter
[Signature]

Úr Gildi

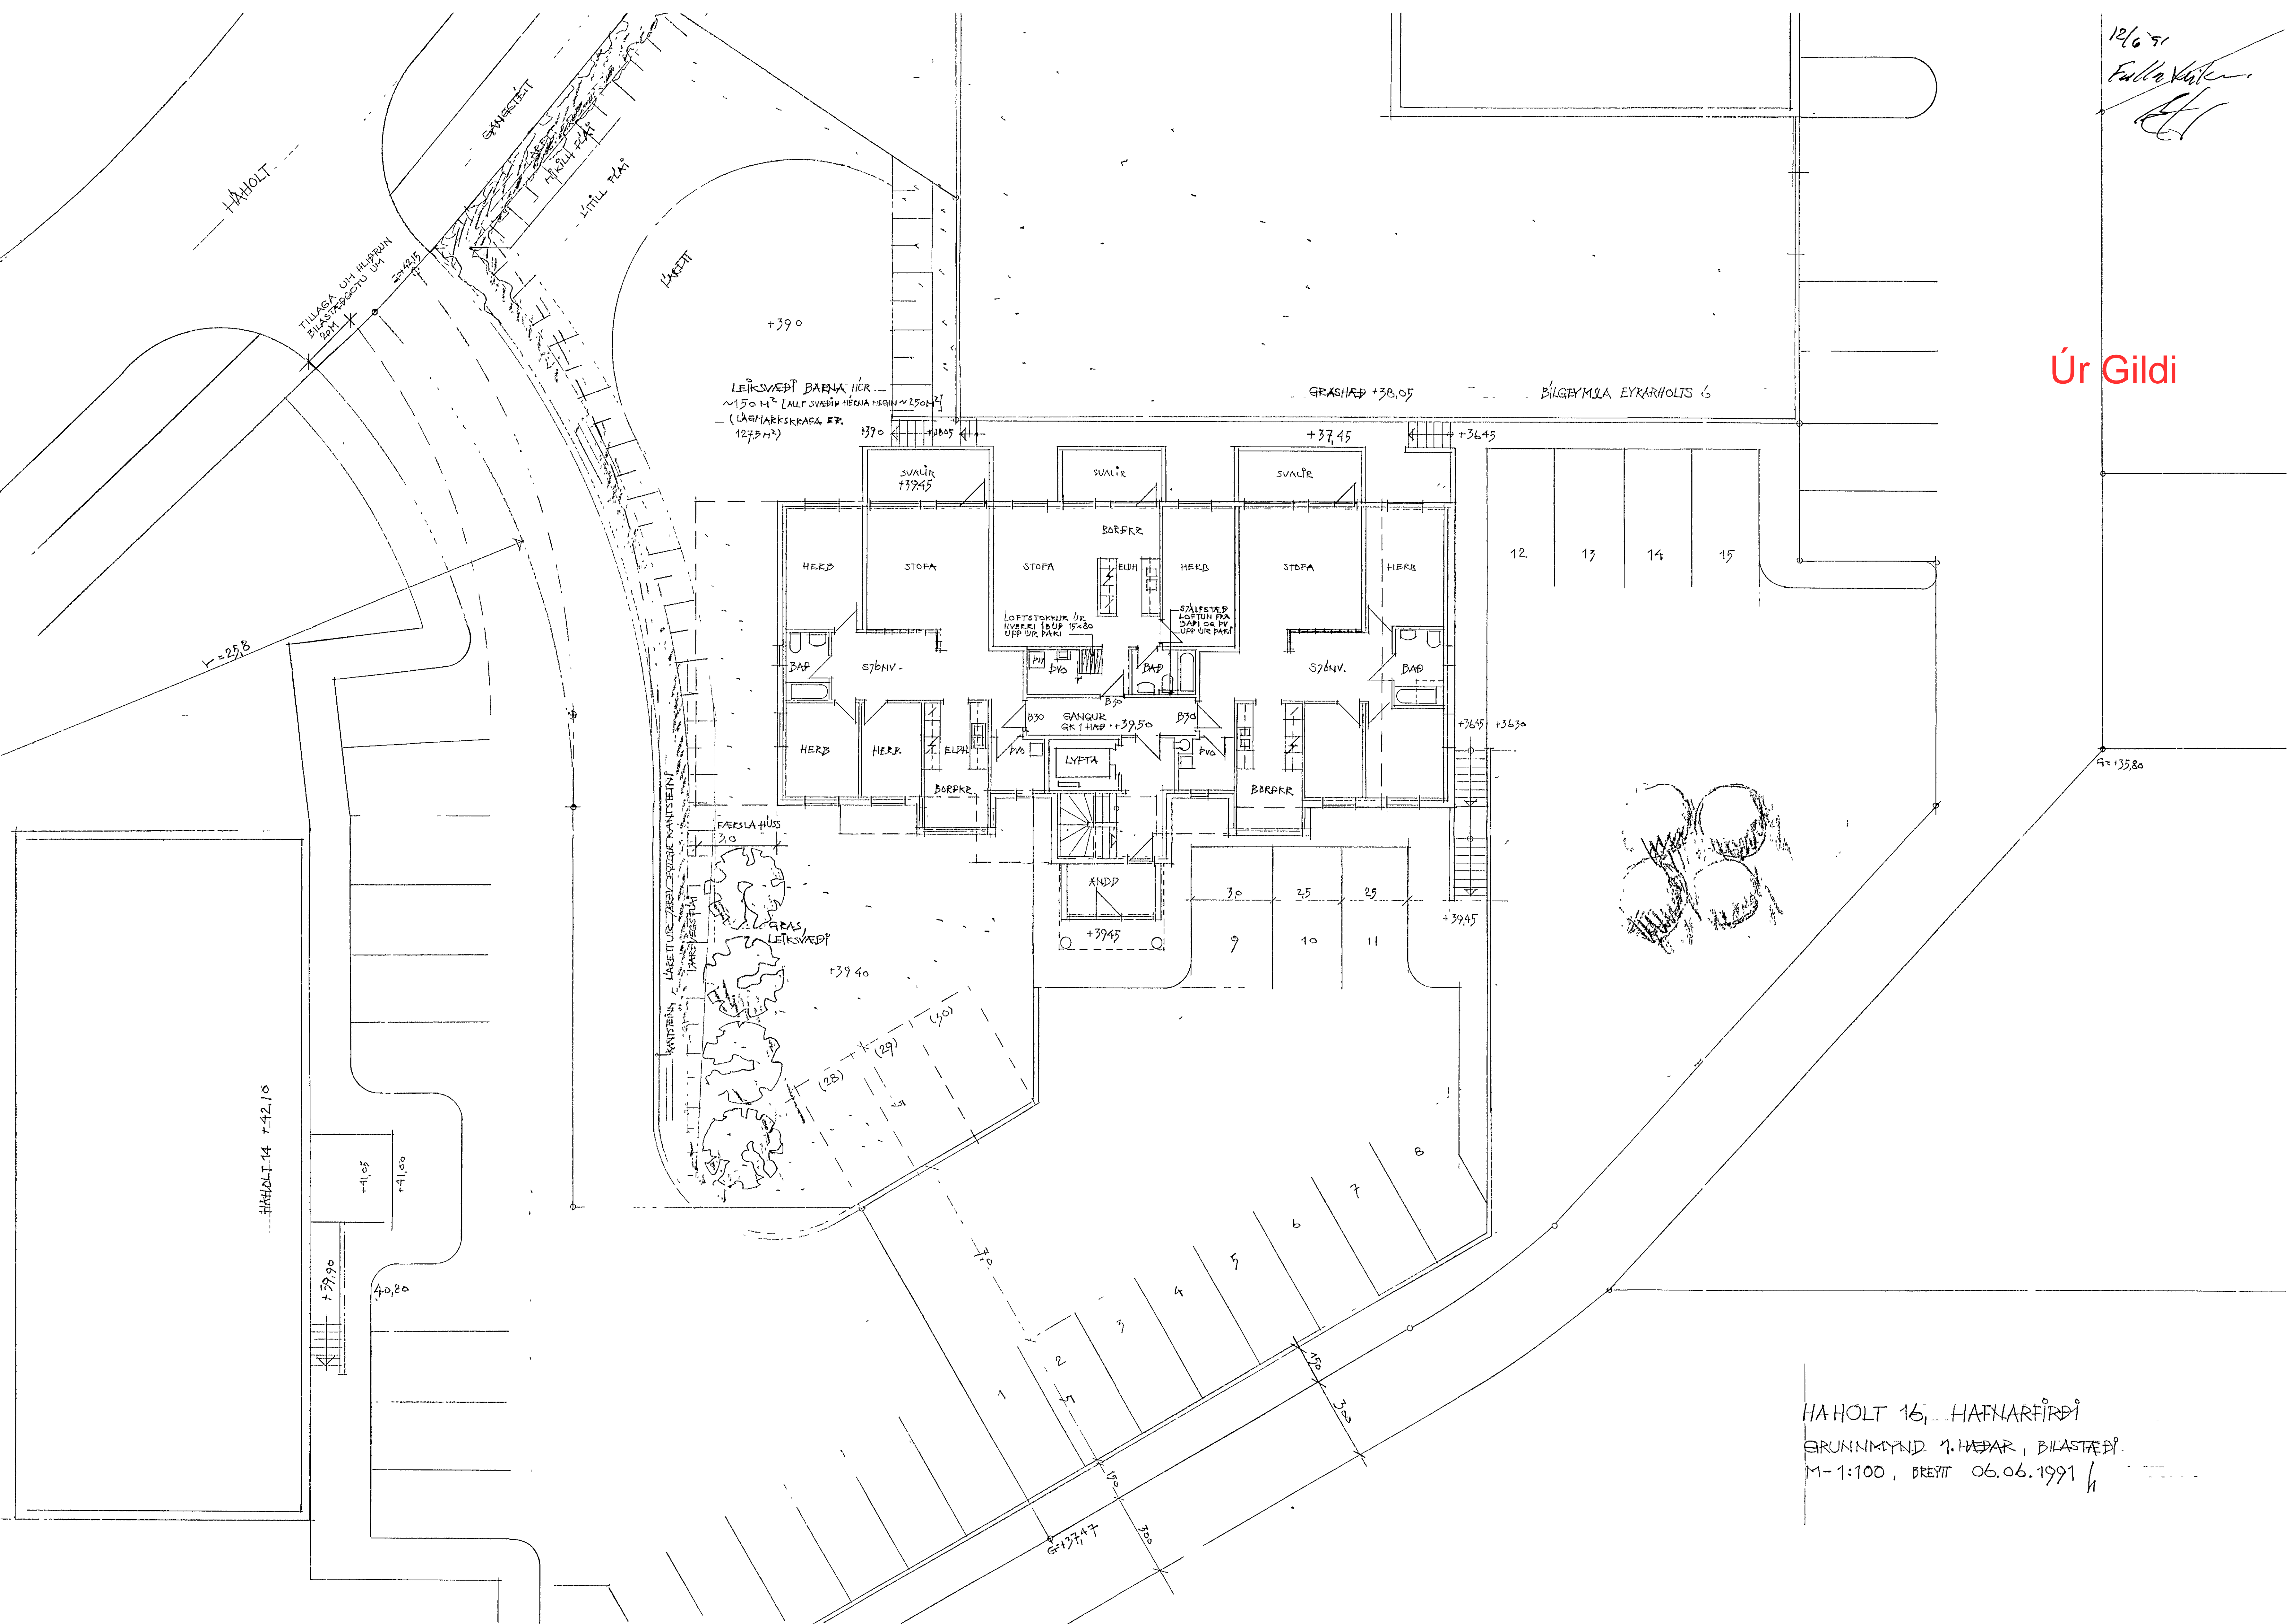

GRUNNMÝND 1. HAÐAR, BILASTÆÐI.
M-1:100, BREYTT 06.06.1991