


SKÝRINGAR:
 STEYPUGÆDI S-200 SAMKV. ÍSL. STADLI Í VEGGI OG PLÖTUR.
 STEYPUSTYRKARSTÁL KS 40 MERKT -K.
 UNDIR OG UPPMÆD GLUGGUM KOMA 2 K 10, EINS Í VEGGENDA
 OG UPPMÆD DYRUM. YFIR DYR OG GLUGGA KOMA 2 K 12, NEMA
 ANNARS SE GETIÐ OG GANGA JÁRNIN MINNST 70 CM ÚT FYRIR
 OPIN EDA SAMFELD YFIR FLEIRI OP.
 JÁRN UPPMÆD DYRUM OG GLUGGUM SKULU VERA 320 CM LÖNG.
 TENGIJÁRN Í INNVEGGI K 10 c 30 L=120 CM
 TENGIJÁRN Í ÚTVEGGI K 10 c 50 L=120 -
 PLÖTUBYKKI 16 CM
 SVALIR 18 -

BREYTT Í FEB. 1980

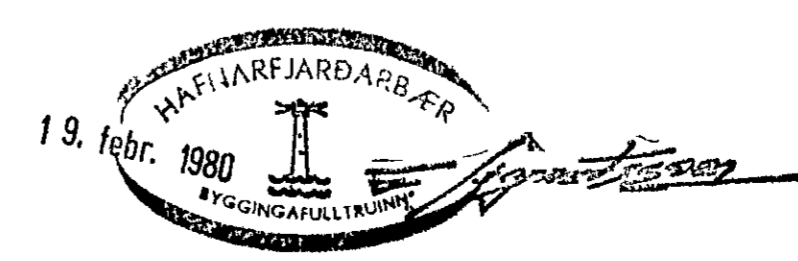

HERMANN ISEBARN MFI	
HÁIHVAMMUR NR.1, HAFNARFIRDI	
MÁL	1:20 1:50
DAGS.	JAN 1980
BLAD	7
JÁRNBEIT STEINSTEYPA LOFTPLATA KJALLARA GRUNNMYND OG SMÍÐ	
Hermann Isibarn	