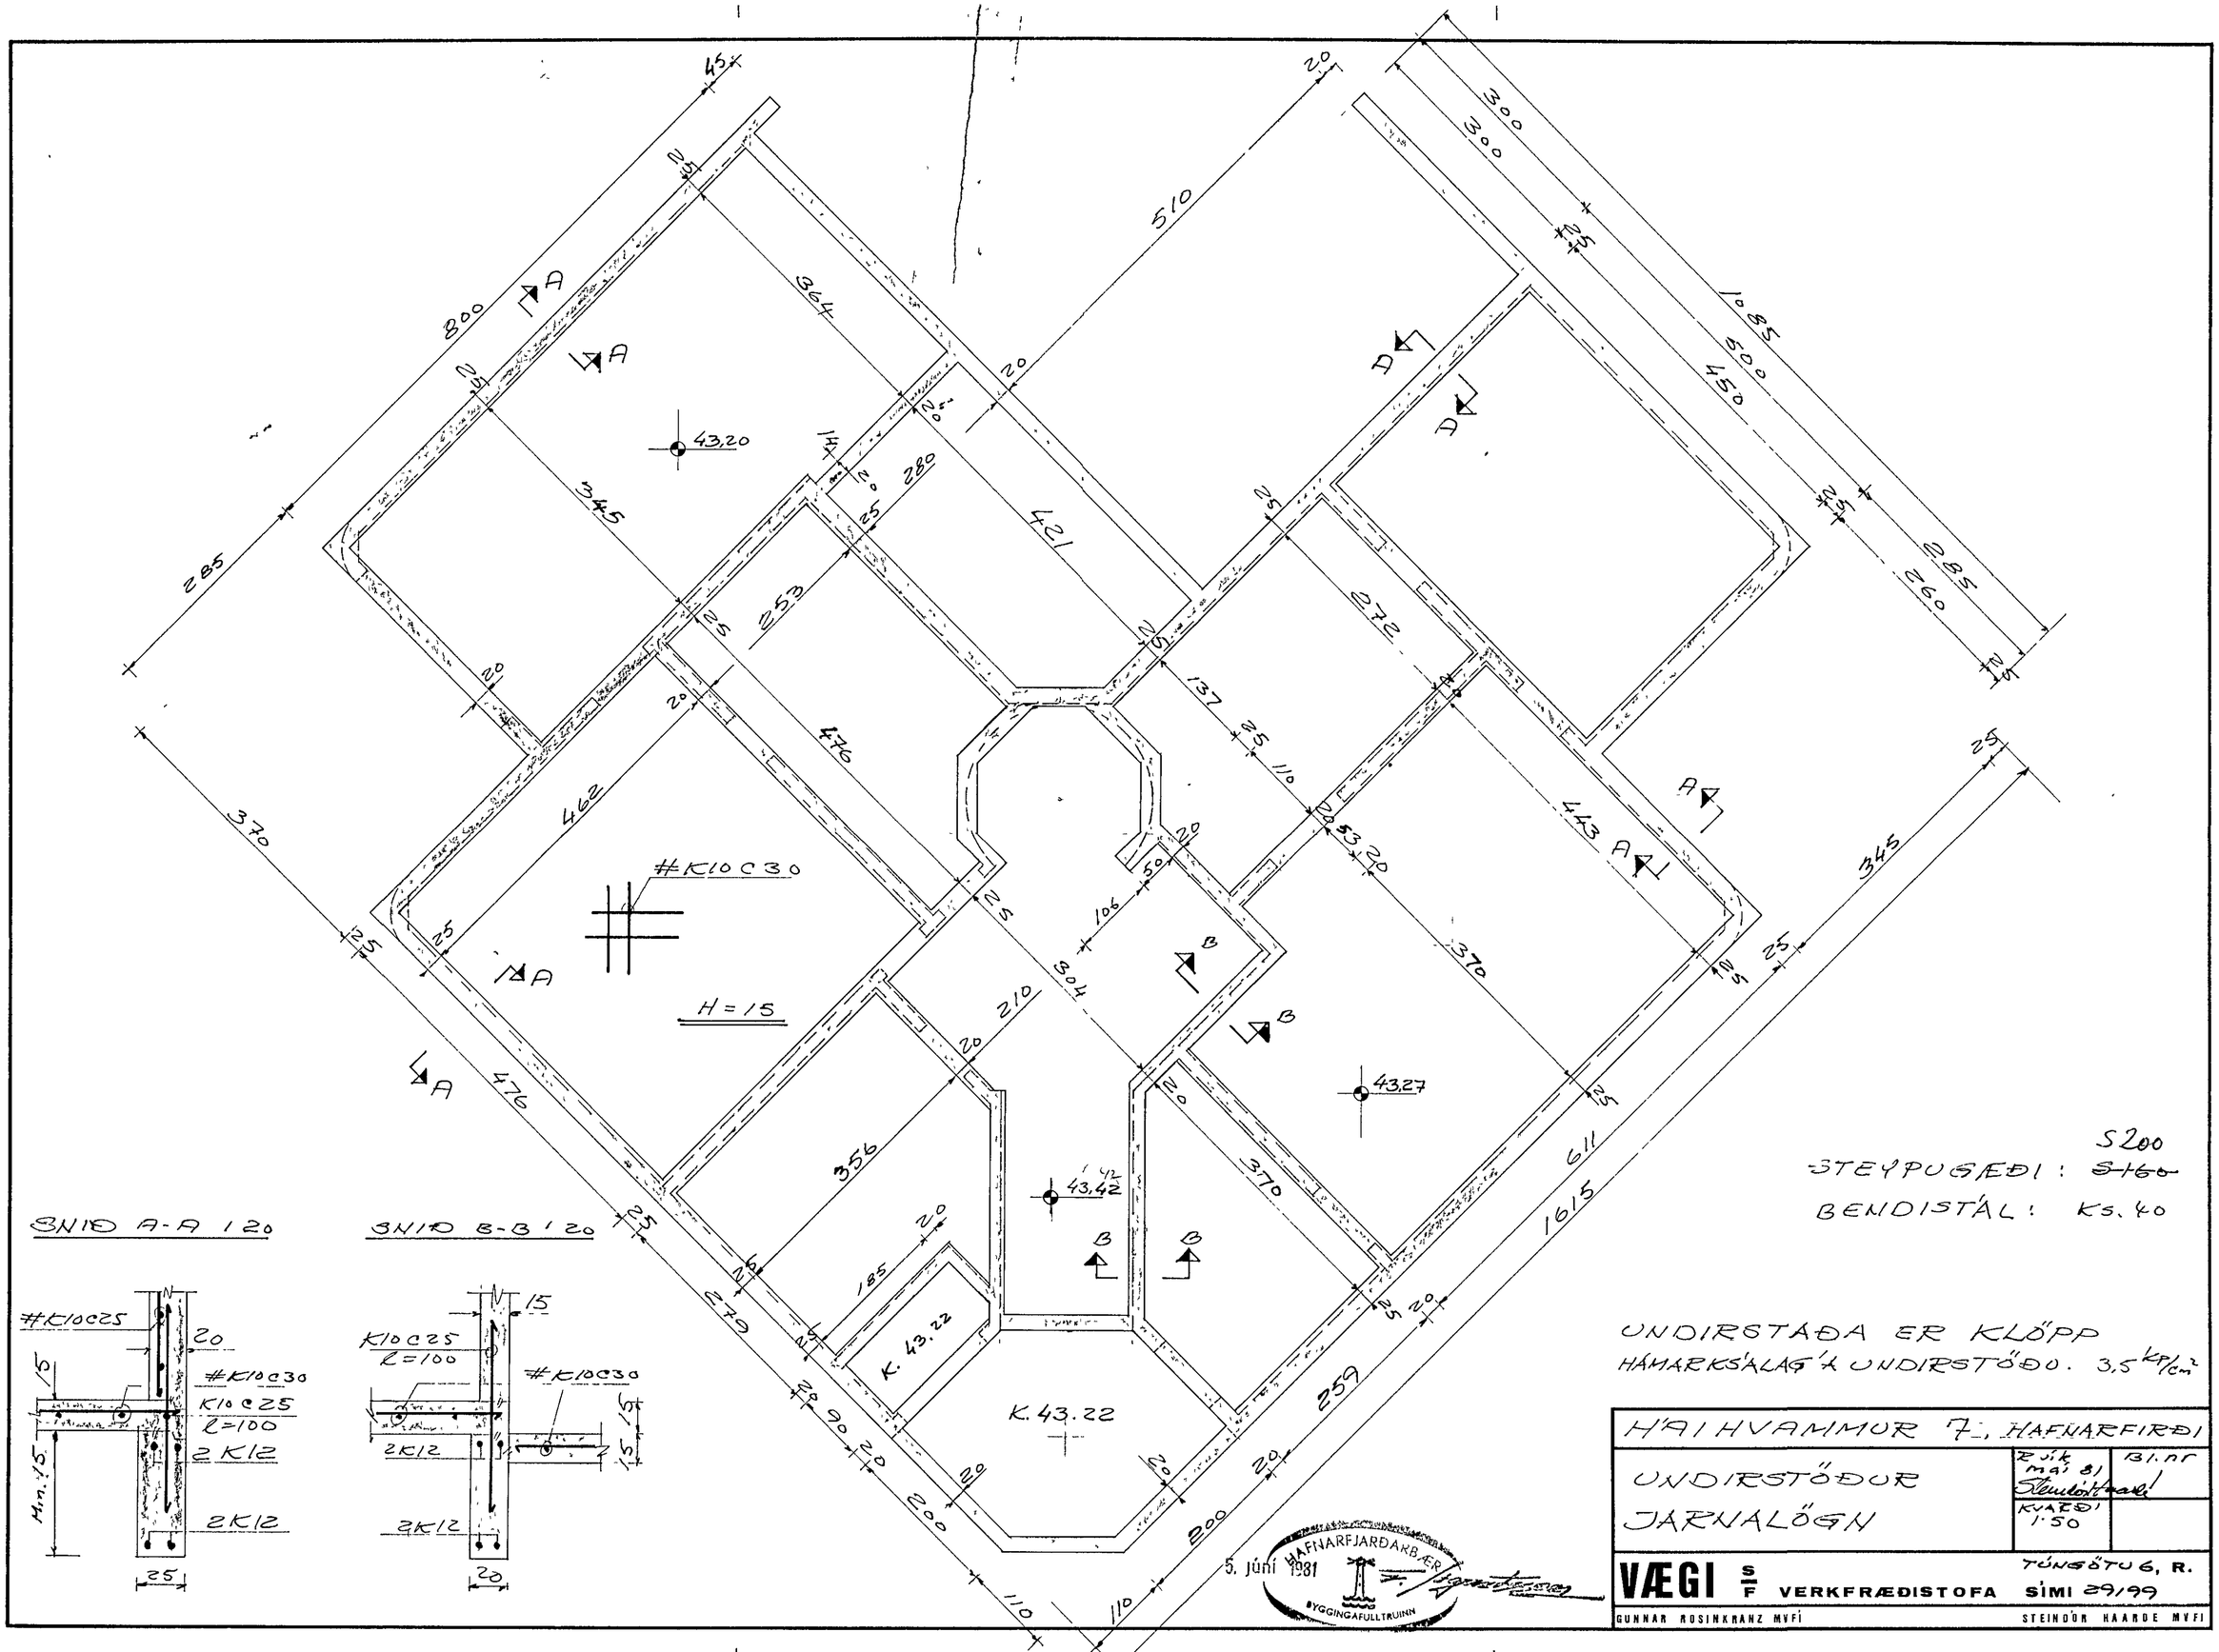

HÁIHVAMMUR 7, HAFNARFIRÐI		
UNDIRSTÖÐUR JÁRNALÖGN	Rýk maí 81 Steindór Haarde	Bl.nr 1
	KVARÐI 1:50	
VÆGI S/F VERKFRÆÐISTOFA	TÚNGÖTU 6, R. SÍMI 29199	
GUNNAR ROSINKRANZ MVFÍ	STEINDÓR HAARDE MVFÍ	