
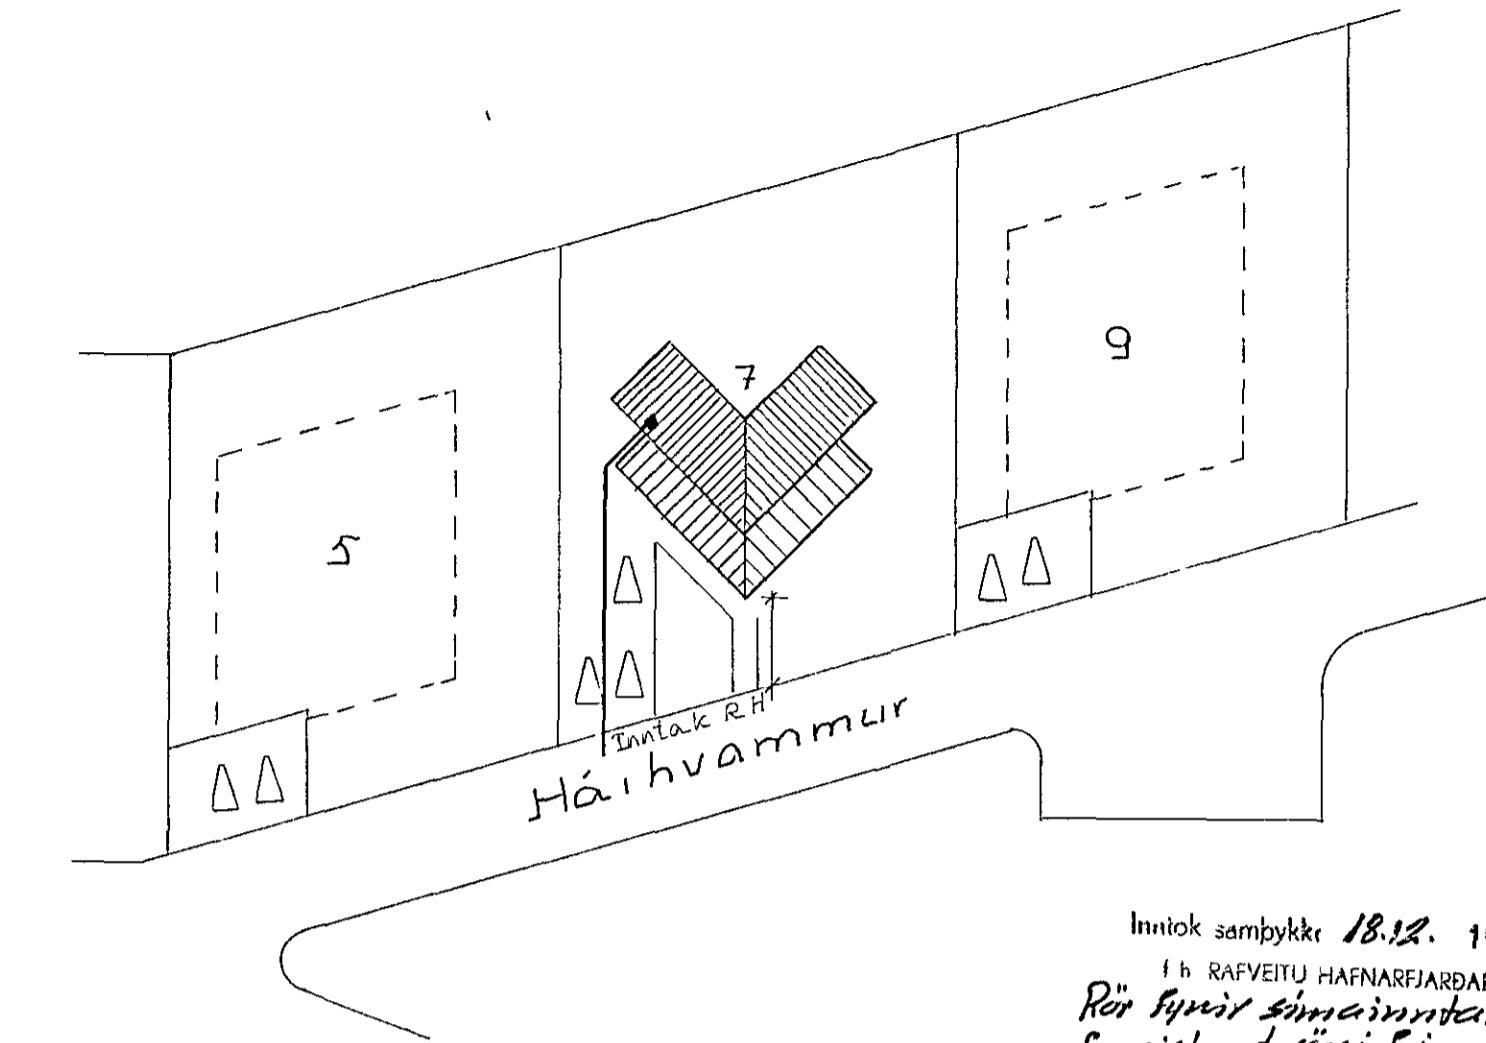


Snitt um inntak
M=1:100

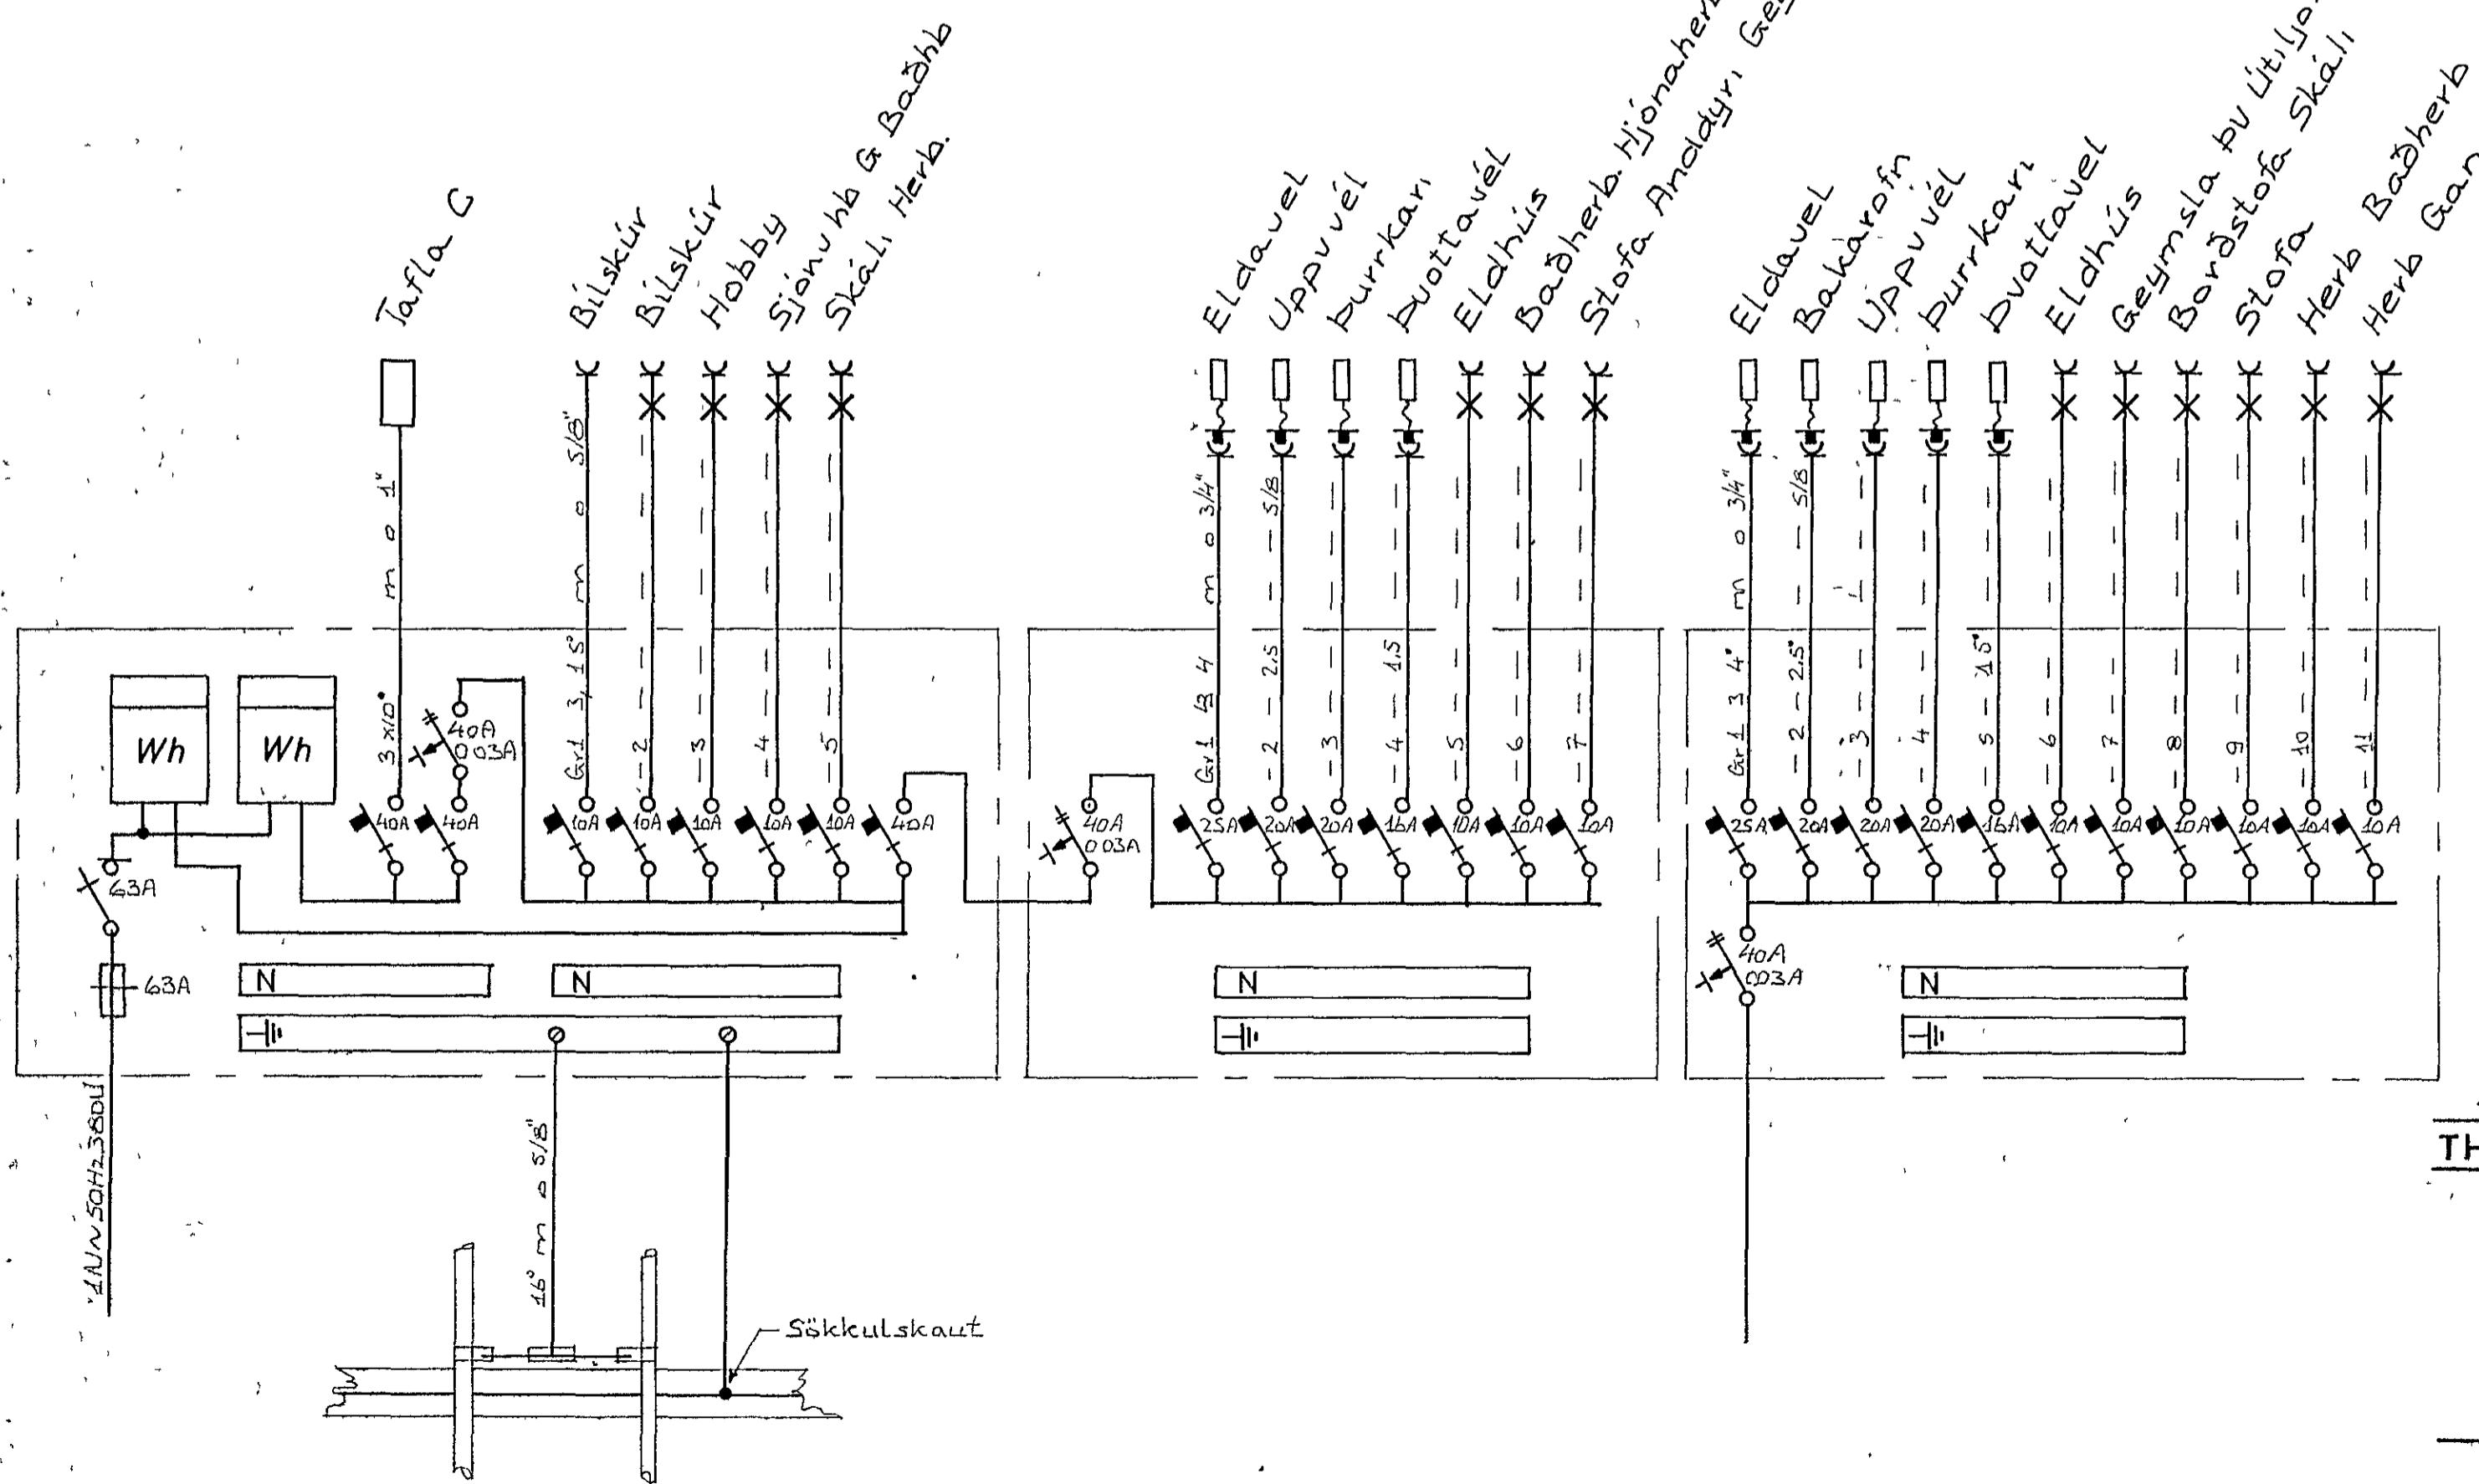

Innok samþykktur 18.12. 1982

Fr h RAFVEITU HAFNARFJARDAR
Röð fyrir síma innstakr, 25 m, plp
færist að röni f. jaxtstrøng R.H.
Albert Kristinsson

Afstöðumynd
M = 1:500

Husveita nr 1080 Teikning nr 2014
Samþykkt þ 23 - 2 1982
fh RAFVELTU HALLNARFJARDAN
Jens Ovesson
Eltrirlitsmaður raffagna

SKÝRINGAR
LAGNIR SKULU VERA HULDAR 5/8" PIPU-
LAGNIR OG TAUGAR 3×1,5" HÆÐ Á ROFUM
SKAL VERA 110 SM HÆÐ Á TENGGLUM L
OG F DÓSUM SKAL VERA 20 SM. HÆÐ Á
VEGGDOSUM SKAL VERA 165 SM. OLL MAL
ERU MIÐUD VIÐ FULLFRAGENGIN GOLF
OG Á MIÐJA DÓS MÁLSTRAMUR ROFA
OG TENGLA SE 10 A.

THOMAS KAABER RAFTÆKNIR BORGARTUN 18 S. 21266

HÁHVAMMUR 7 HAFNARFIRÐI

AFSTÖÐUMYND SNIÐ

EINLÍNUMYNDIR SKÝRINGAR

VERK 213
BL 1 AF 3
M 1:100 1:500
T T.K.
D OKT. 1981
S Thomas Kaaber