


SNI - R 1:20

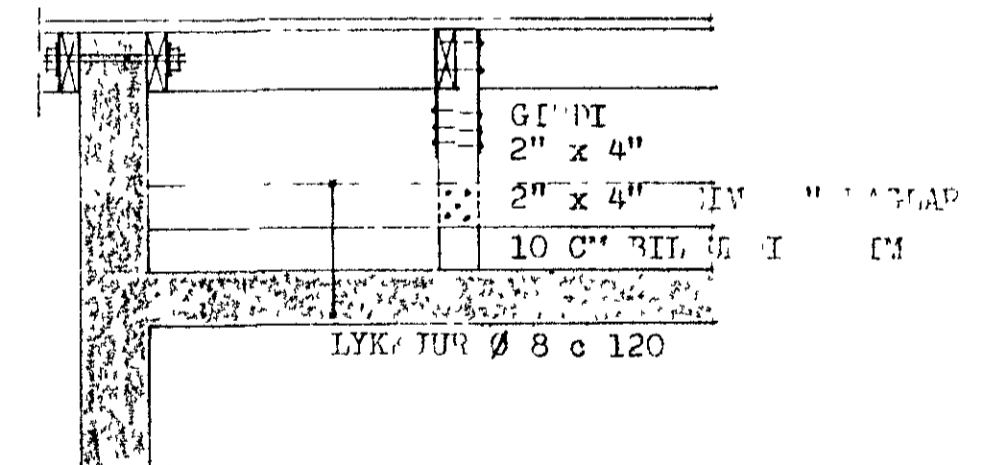

SNI - C 1:20



BÍLSKÓRSPLATA ÞÓSSAST UPPÚR
SJÁLFRÍ SÉ UM LEIÐ OG STYPT ER,
HALLI Á ULDIRSLÆTTI, AÐ NIÐURFÖLLUM
SÉ 1,5 CM Á METER.

SKÝRINGAR:


BRÆTT 1. SEPT, 1974

S. S. Stefánsson

TILVIÐUNINGARFRAGA		
HEILDVANGUR NR. 52 HAFNARFLRDI		
FRAGA	1:50	
	1:20	
FRAGA	FEB.	
	1974	
FRAGA	3	

B4