


**HNITASKRÁ**

Austur	Vestur	Nr
354301 071	397427 899	730
354304 970	397420 126	731
354306 319	397418 021	732
354305 109	397412 495	733
354295 546	397406 367	734
354283 253	397399 699	735
354275 555	397396 031	736
354271 713	397394 717	737
354270 124	397395 083	738
354264 494	397404 567	739
354245 868	397429 791	740
354228 681	397475 465	741
354236 837	397478 459	742
354235 404	397481 735	743
354275 181	397496 702	744
354233 115	397487 818	746
354225 159	397484 824	747


**Úr Gildi**

**SKÝRINGAR**

- KVÖÐ UM BÍLASTÆÐI INNAN LÓÐAMARKA
- FJÖLDI STÆÐA SAMKVÆMT SKILMÁLUM OG REGLUG STÆÐI MERKT GæT ERU GESTA BÍLASTÆÐI GÖTU
- BINDANDI MÖRK BYGGINGAREITS
- HÁMARKS BYGGINGARREITUR
- KVÖÐ UM SAMEIGINLEGAN AKSTUR OG GÖNGULEIÐIR
- 12** NUMER LÓÐAR
- E, F, R** HUSAGERÐ, SJÁ SKILMÁLA
- 27,215,1** NUMER AÐLIGGJANDI LÓÐAFLAÐA, STAÐGREINIR
- 10000010** ÞJÓÐSKRÁRNUMER
- 180361** LANDNUMER
- SJÁ JAFNFRAMT SKIPULAGSUPPRÁTT OG SKILMÁLA

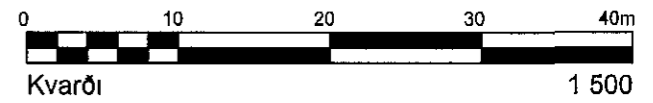

DEILISKIPULAG SAMÞYKKT Í SKIPULAGS- OG BYGGINGARRÁÐI 07 08 2014 OG Í BÆJARSTJÓRN 20 08 2014

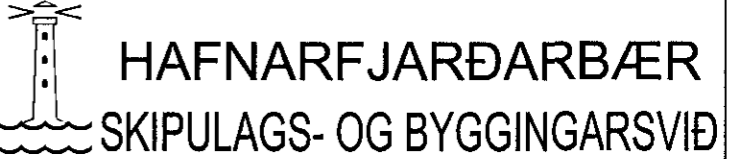

KIRKJUVELLIR 10 og 12	
MÆLIBLAÐ	25,215,7
Teikn nr	411,027
VELLIR 3 ÁFANGI	
Mælt	VSB
Hannað	VSB/BJ
Teiknað	EJ/ME
Breytt ÁGUST 2014 MÆLIBLAÐ FRÁ VSB DAGS 20 02 04	
UPPFÆRT HJÁ SKIPULAGS- OG BYGGINGARSVIÐI	
HAFNARFJARÐAR	Blaðst A3

**BREYTINGAR**

Breyting A, 18 08 14/ME, Breyting á byggingarreit samþykkt í Skipulags og byggingarráði 07 08 2014