samþykkt á fundi bygginga-
nefndar þ. 8/4. 1970

BYGGINGAFULLTRÚINN
Í HAFNARFIRÐI
F. [signature]

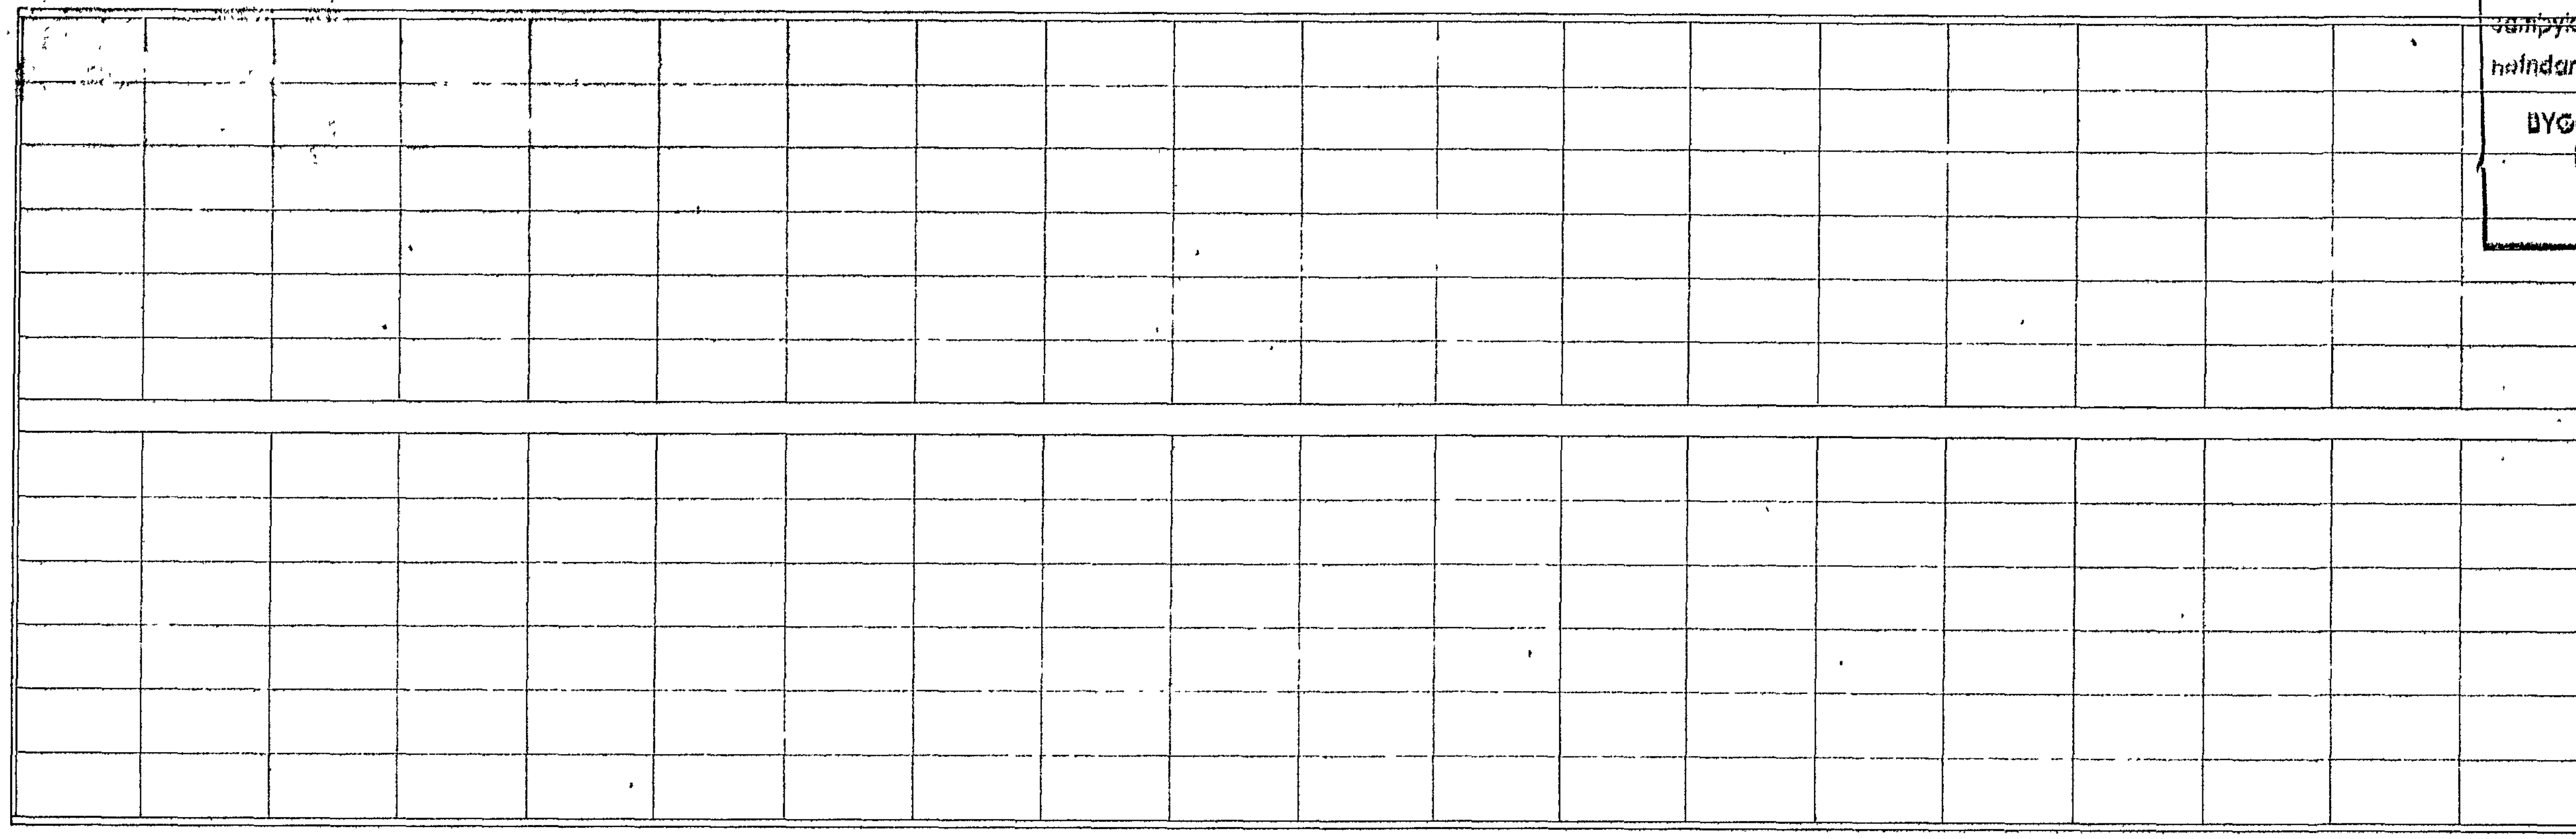

ÞAK

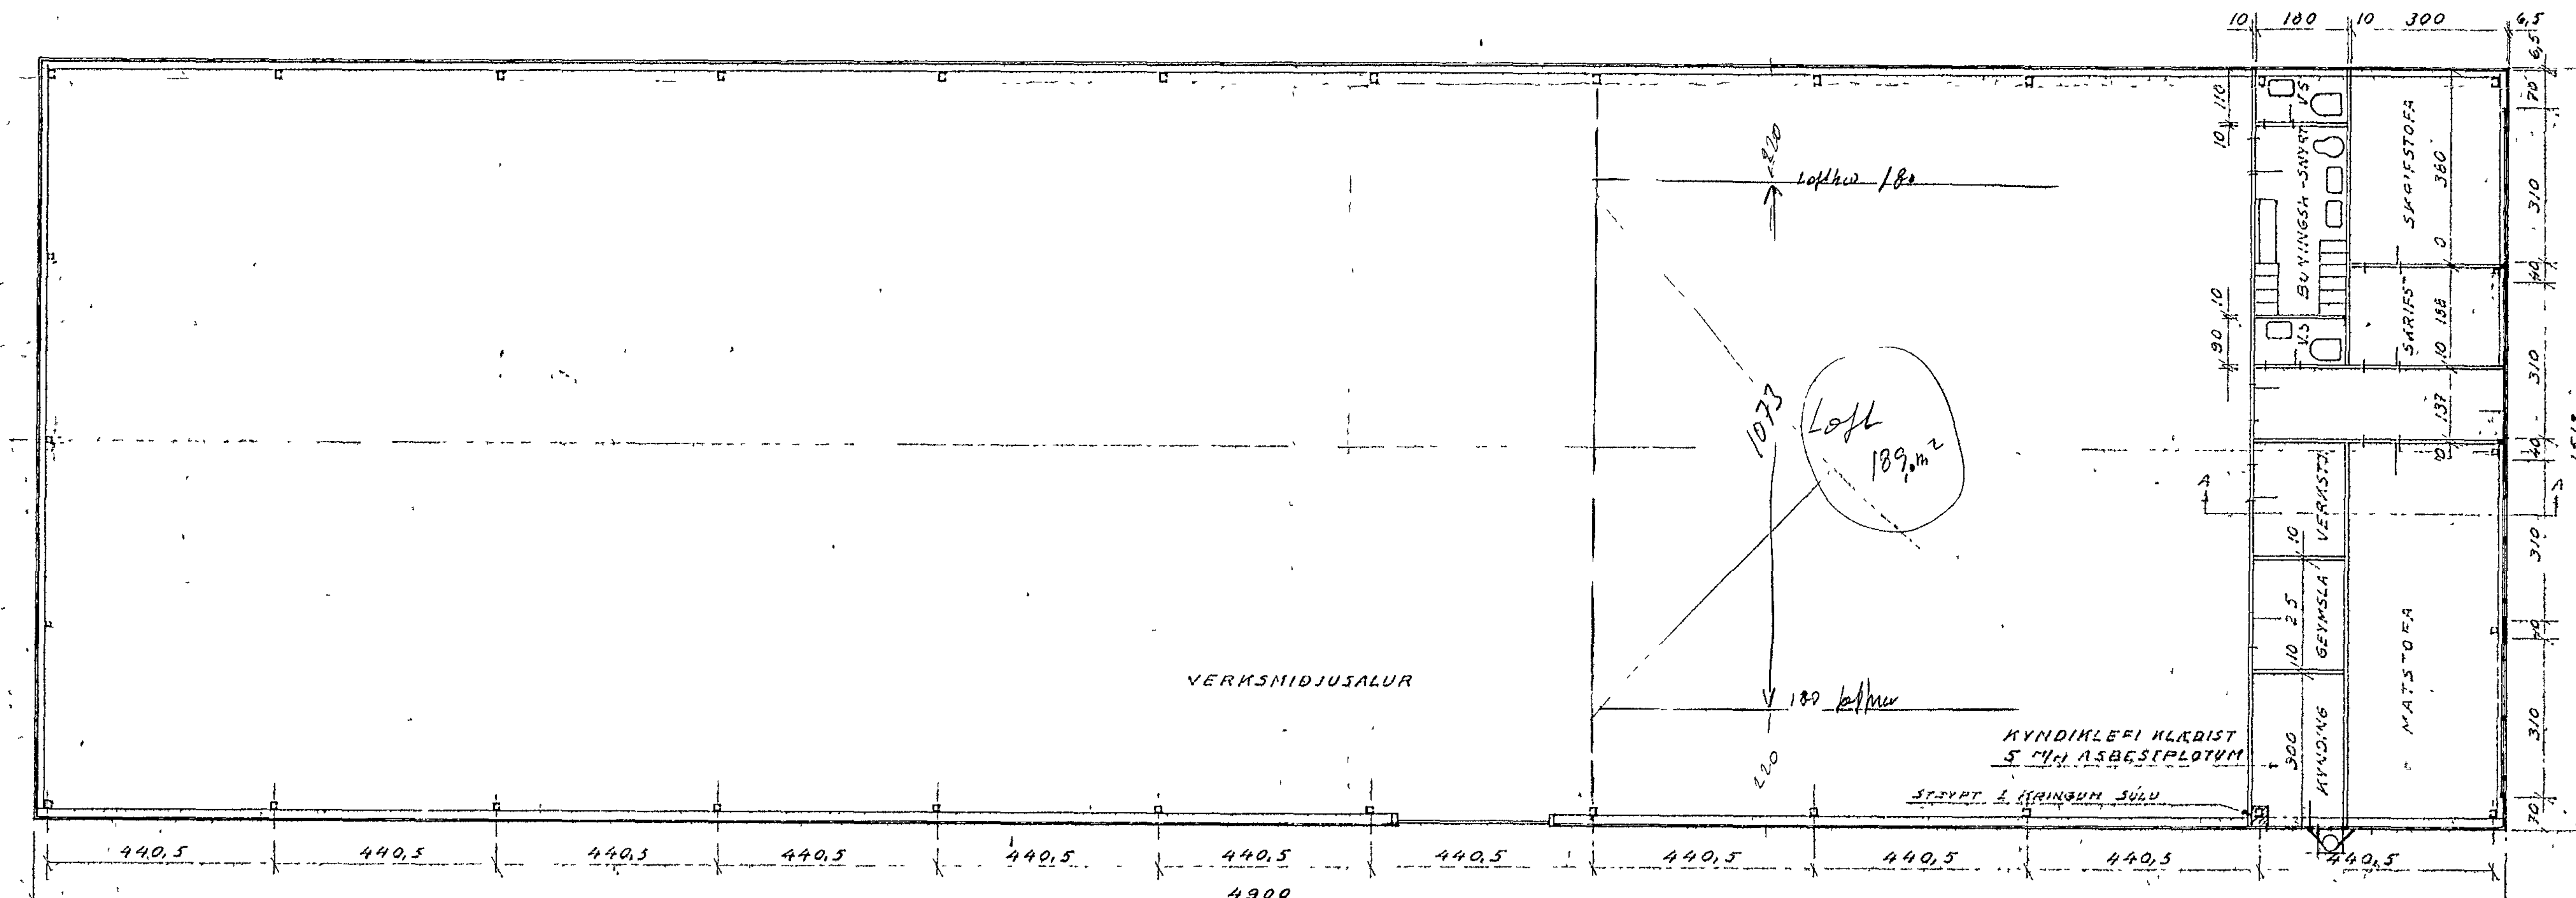

GRUNNFLÖTUR

Fyrir	BÖRKUR HF HAFNARFIRÐI	AGNAR NORLAND verkfr. - Rvík -	
Verk.	VERKSMIÐJUHÚS VIÐ HJALLAHRAUN, HAFNARFIRÐI		Dags. 22.2.70
Hluti.	YFIRLITSTEIKNINGAR	1:100	
			Blað 1 af 3