



BLAD 4 AF 4	1 1000	YFIRLITSTEIKNINGAR	HLUFTI
		VERKSMIDJUHUS VID HALLA- HRAUN, HAFNARFIRÐI	VERK
AGNAR NORLAND VERKFR RVIK	DAGS B 10 173	BORRUR HF HAFNARFIRÐI	FYRIR

EFNISGERÐ
 SUBURVEGGUR ASAMT 2 STUTTUM
 PVERVEGGUM ERU ÚR STEINSTEYPU
 AÐALBURDARGRIND ER ÚR STALI
 PAKKASAR OG VEGGLEKTUR ERU ÚR TRÉ
 KLÆDNING A ÞAKI OG VEGGUM ÚR
 "SANDWICH"-FLEKKUM STEYPTUM ÚR ÚR-
 THAN MED GALV BÄRUPLOTUM AÐ UTAN
 OG "ASBESTOLUX"-PLOTUM AÐ INNAN
 REYKLUÐUR I ÞAKI SAMKY REGLUGERÐ

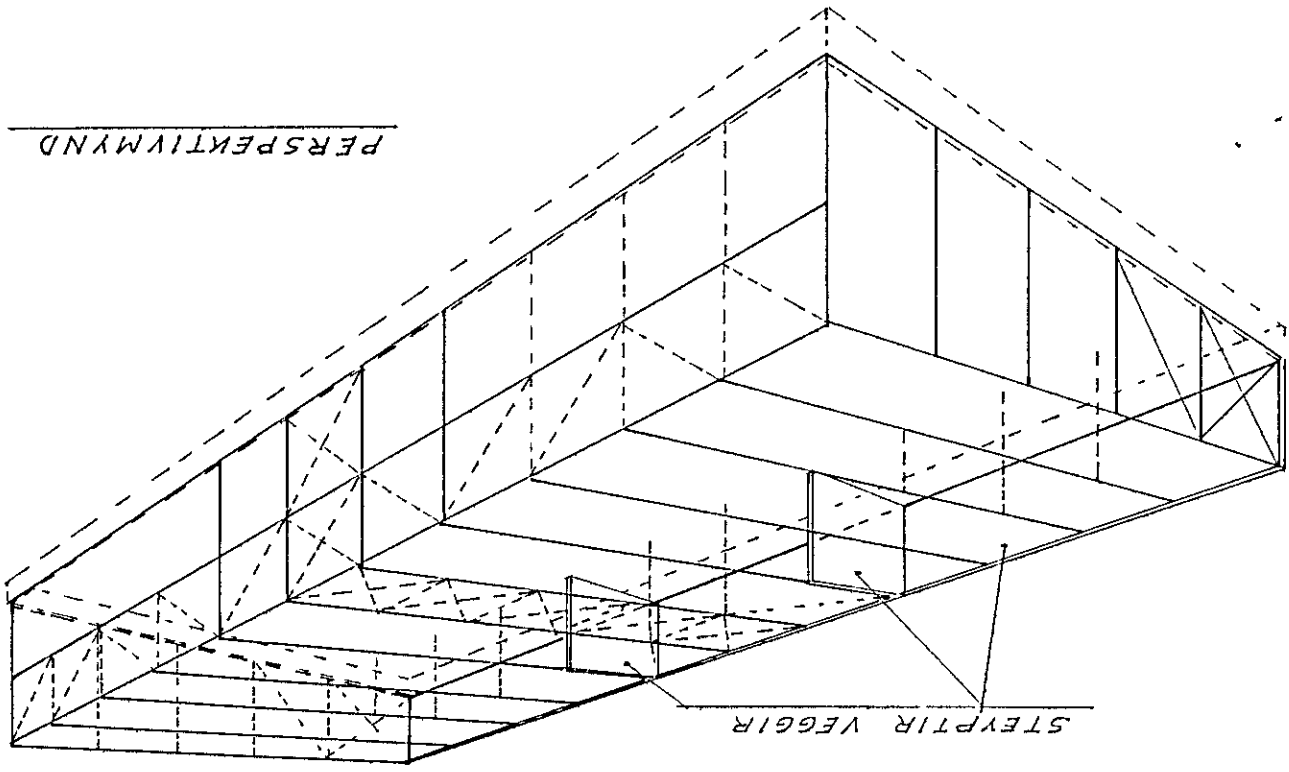

Samþykkt á fundi bygginga-
 nefndar þ 12/12 1973
 I HAFNARFIRÐI
 BYGGING AFULLTRÜDINN
 S. Sigurðsson

Asklíð er samþykkt
 heilbrigðisráðs hefnarjardar
 Asklíð er samþykkt
 Brannmálastofnun er hljótt
 Eigi me byggingu nær jökumálum
 af hærtau en 40-45 m.
 tulkningur þess, þrátt fyrir
 i samræmi við byggingarreglur
 F. S.

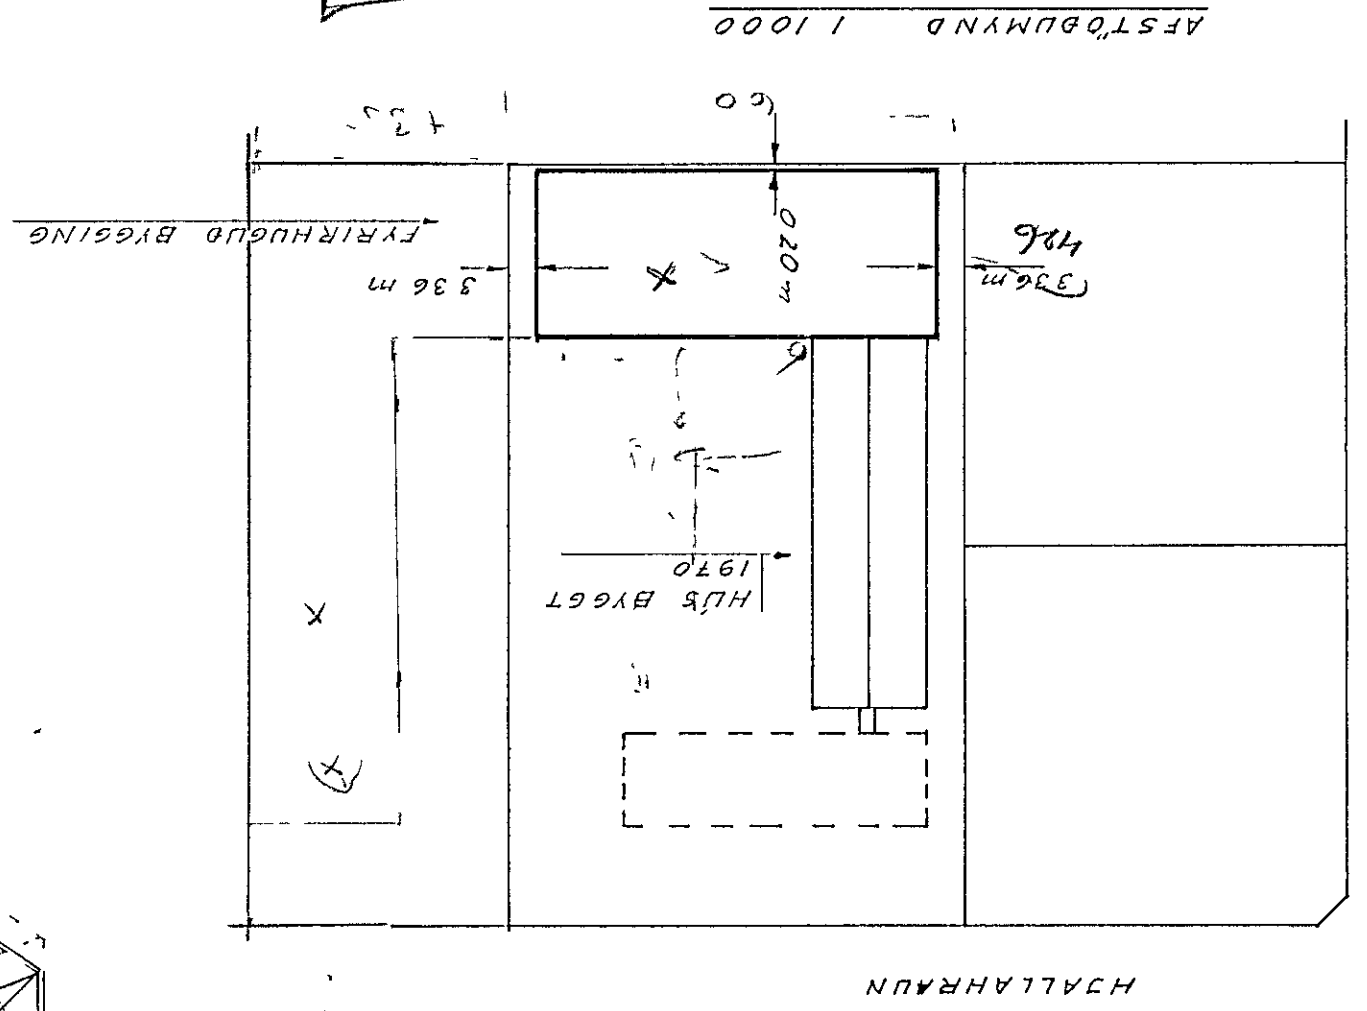

AFSTÖÐUMYND 1 1000