


ATH: ÞEGAR ENDANLEG INNRETTING, STARFSEMI, HEFUR VERIÐ ÁKVÆÐIN Í HÚSINU VERÐUR HUN FÆRD INN Á TEIKNINGAR OG SÖTT SERSTAKLEGA UM ÞAÐ TIL BYGGINGARNEFNDAR.

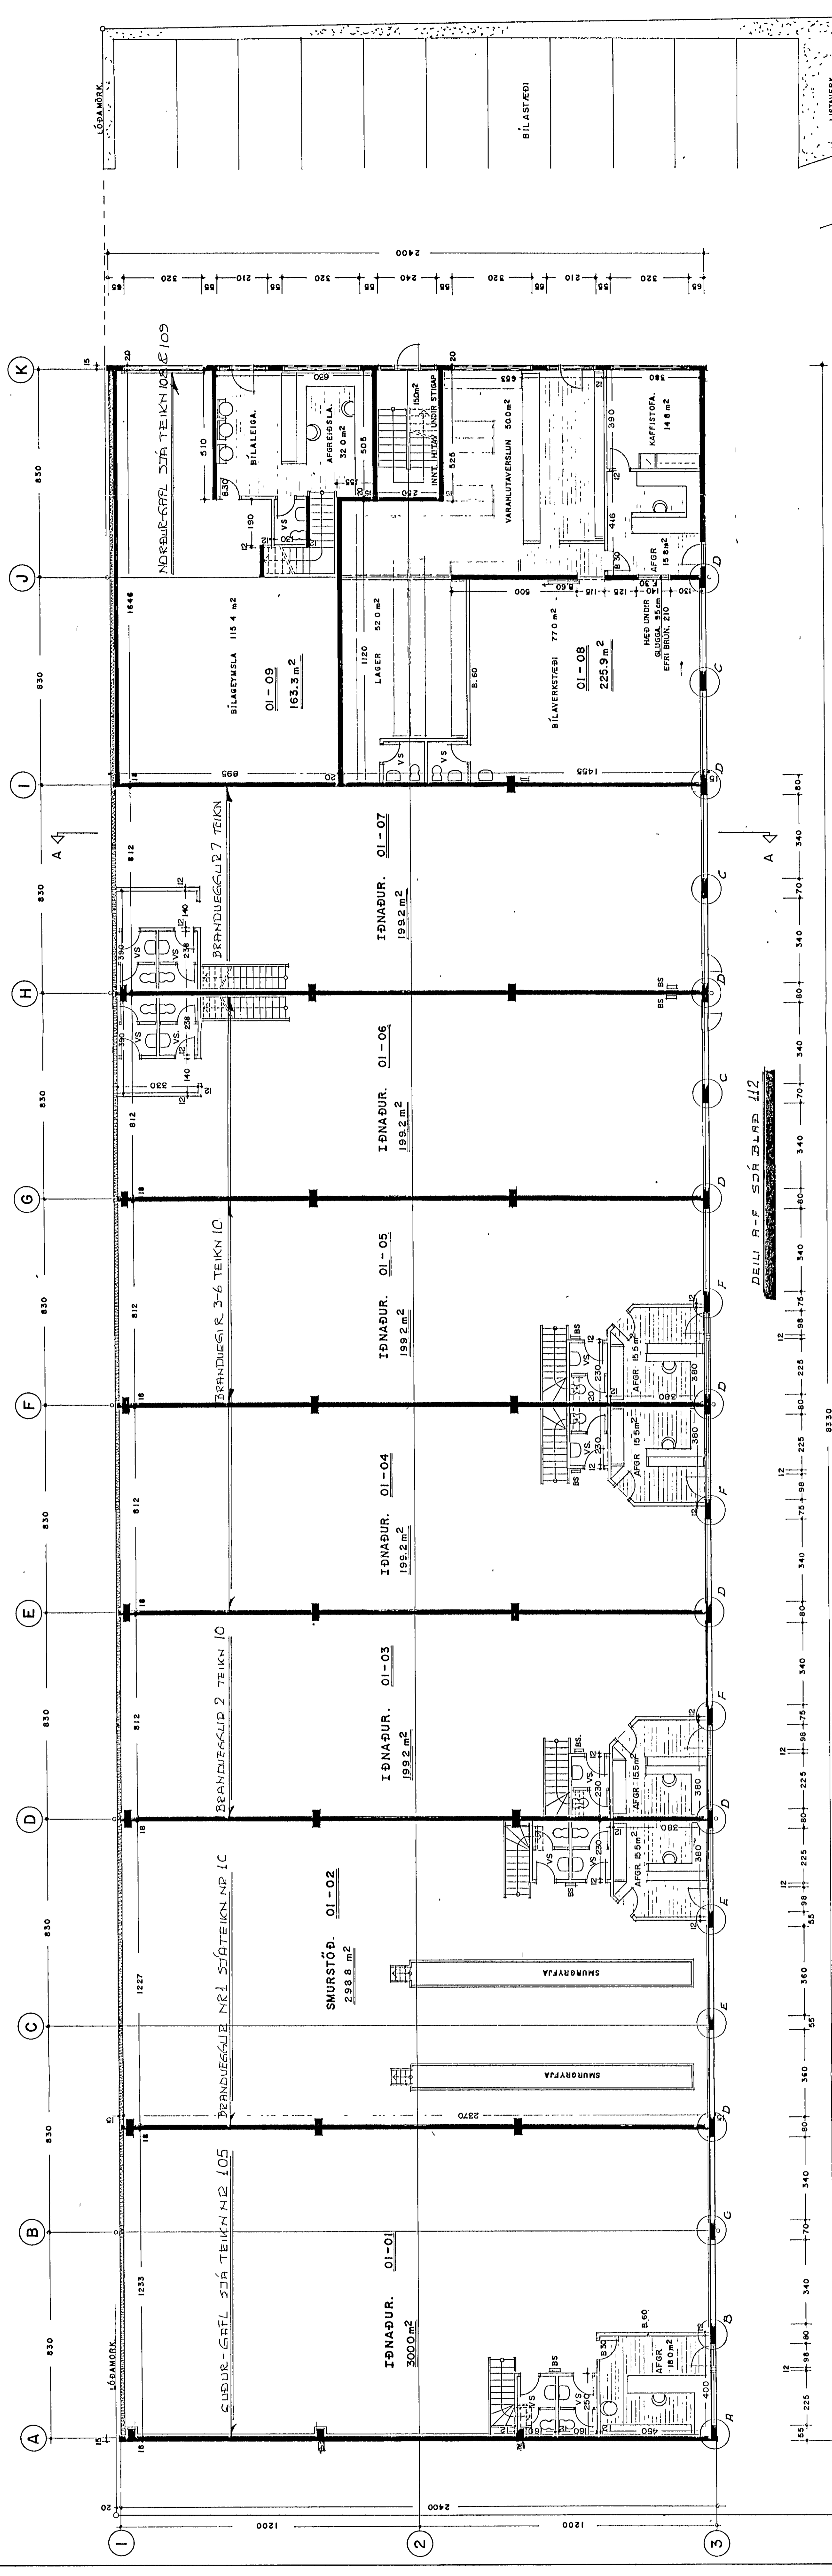


STÆRÐIR:

FLATARMÁL	RÚMMÁL
1. HÆÐ	11.794 m³
2. HÆÐ	411.4 m³
SANTALE	13.205 m³

GRUNNMYND JARÐHÉÐ 1:100 1999.2 m²

Í HÚSINU SKAL VERA SJÁLFRVIRKT BRUNAVIÐVÖRUNARKERFI. BRUNASLÖNGU SKAL STABEYJA Í SAMRÁÐI VIÐ SÖLKVISTJÓRA

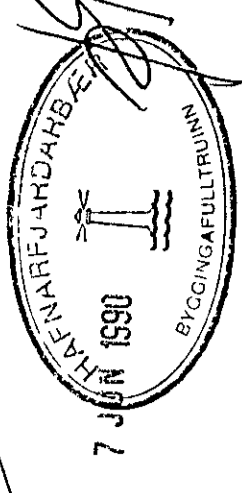

HJALLAHRUN 4
 ÞORB ÞORBJÖRGSSON
 HAENARFIRÐI
 STEYPTIÐ VEIGIÐ OG FLETTIÐ
 177AV
 1100
 102
 8811