

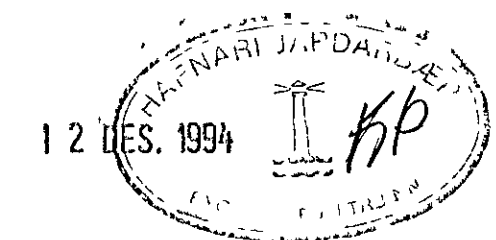


B SNID
101 1:20

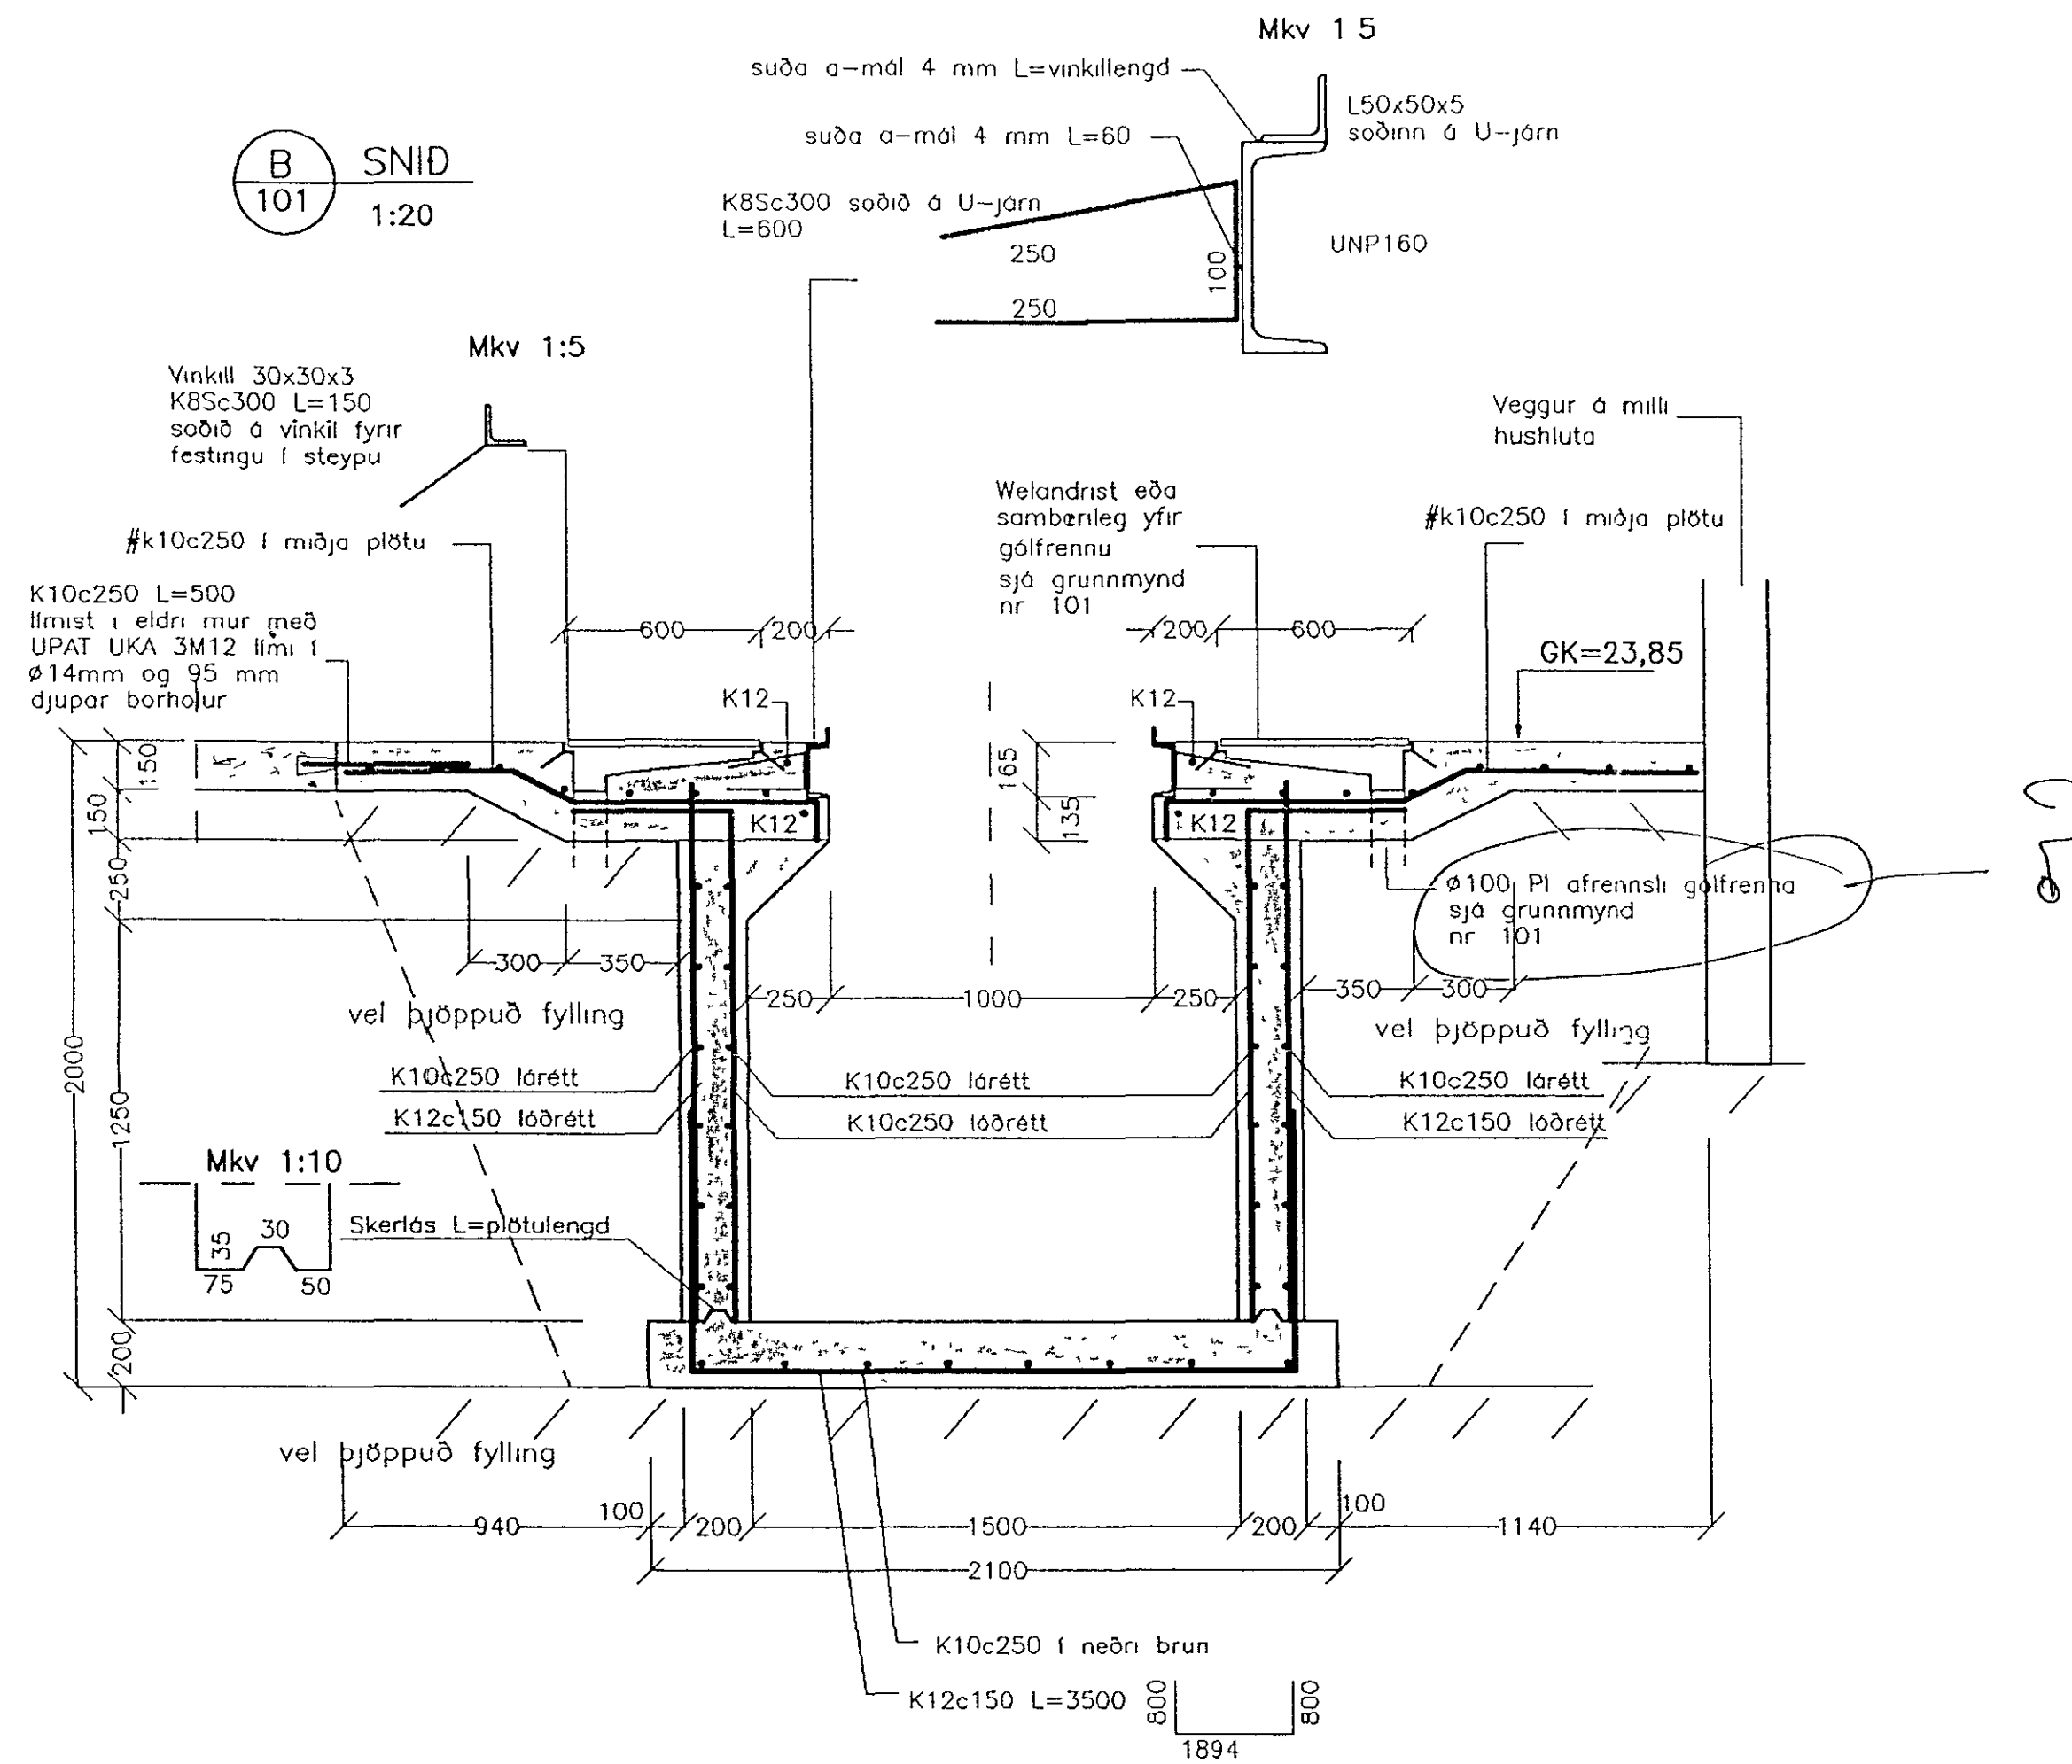

LYKILMYND

TILVÍSUN:
Teikningar nr. 100 til 105

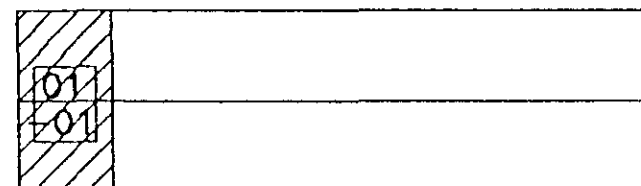

T		
H		
G		
F		
E		
D		
C		
B		
A		
DAG	BREYTING	MARK

VIÐTAKAFIRMA
HJALLAHRAUN 4
HAFNARFIRDI
ADALSKOÐUN H.F.

EINAR EINARSSON TÆKNIFRÁÐINGUR, BREIÐVANGUR 6
kennitala 1510504789, sími 51851
TEIÐM.NR. 103
BURÐARVIRKI, breyting
Sníð
EINARSSON
NOV 1994