



51  
1/8  
1

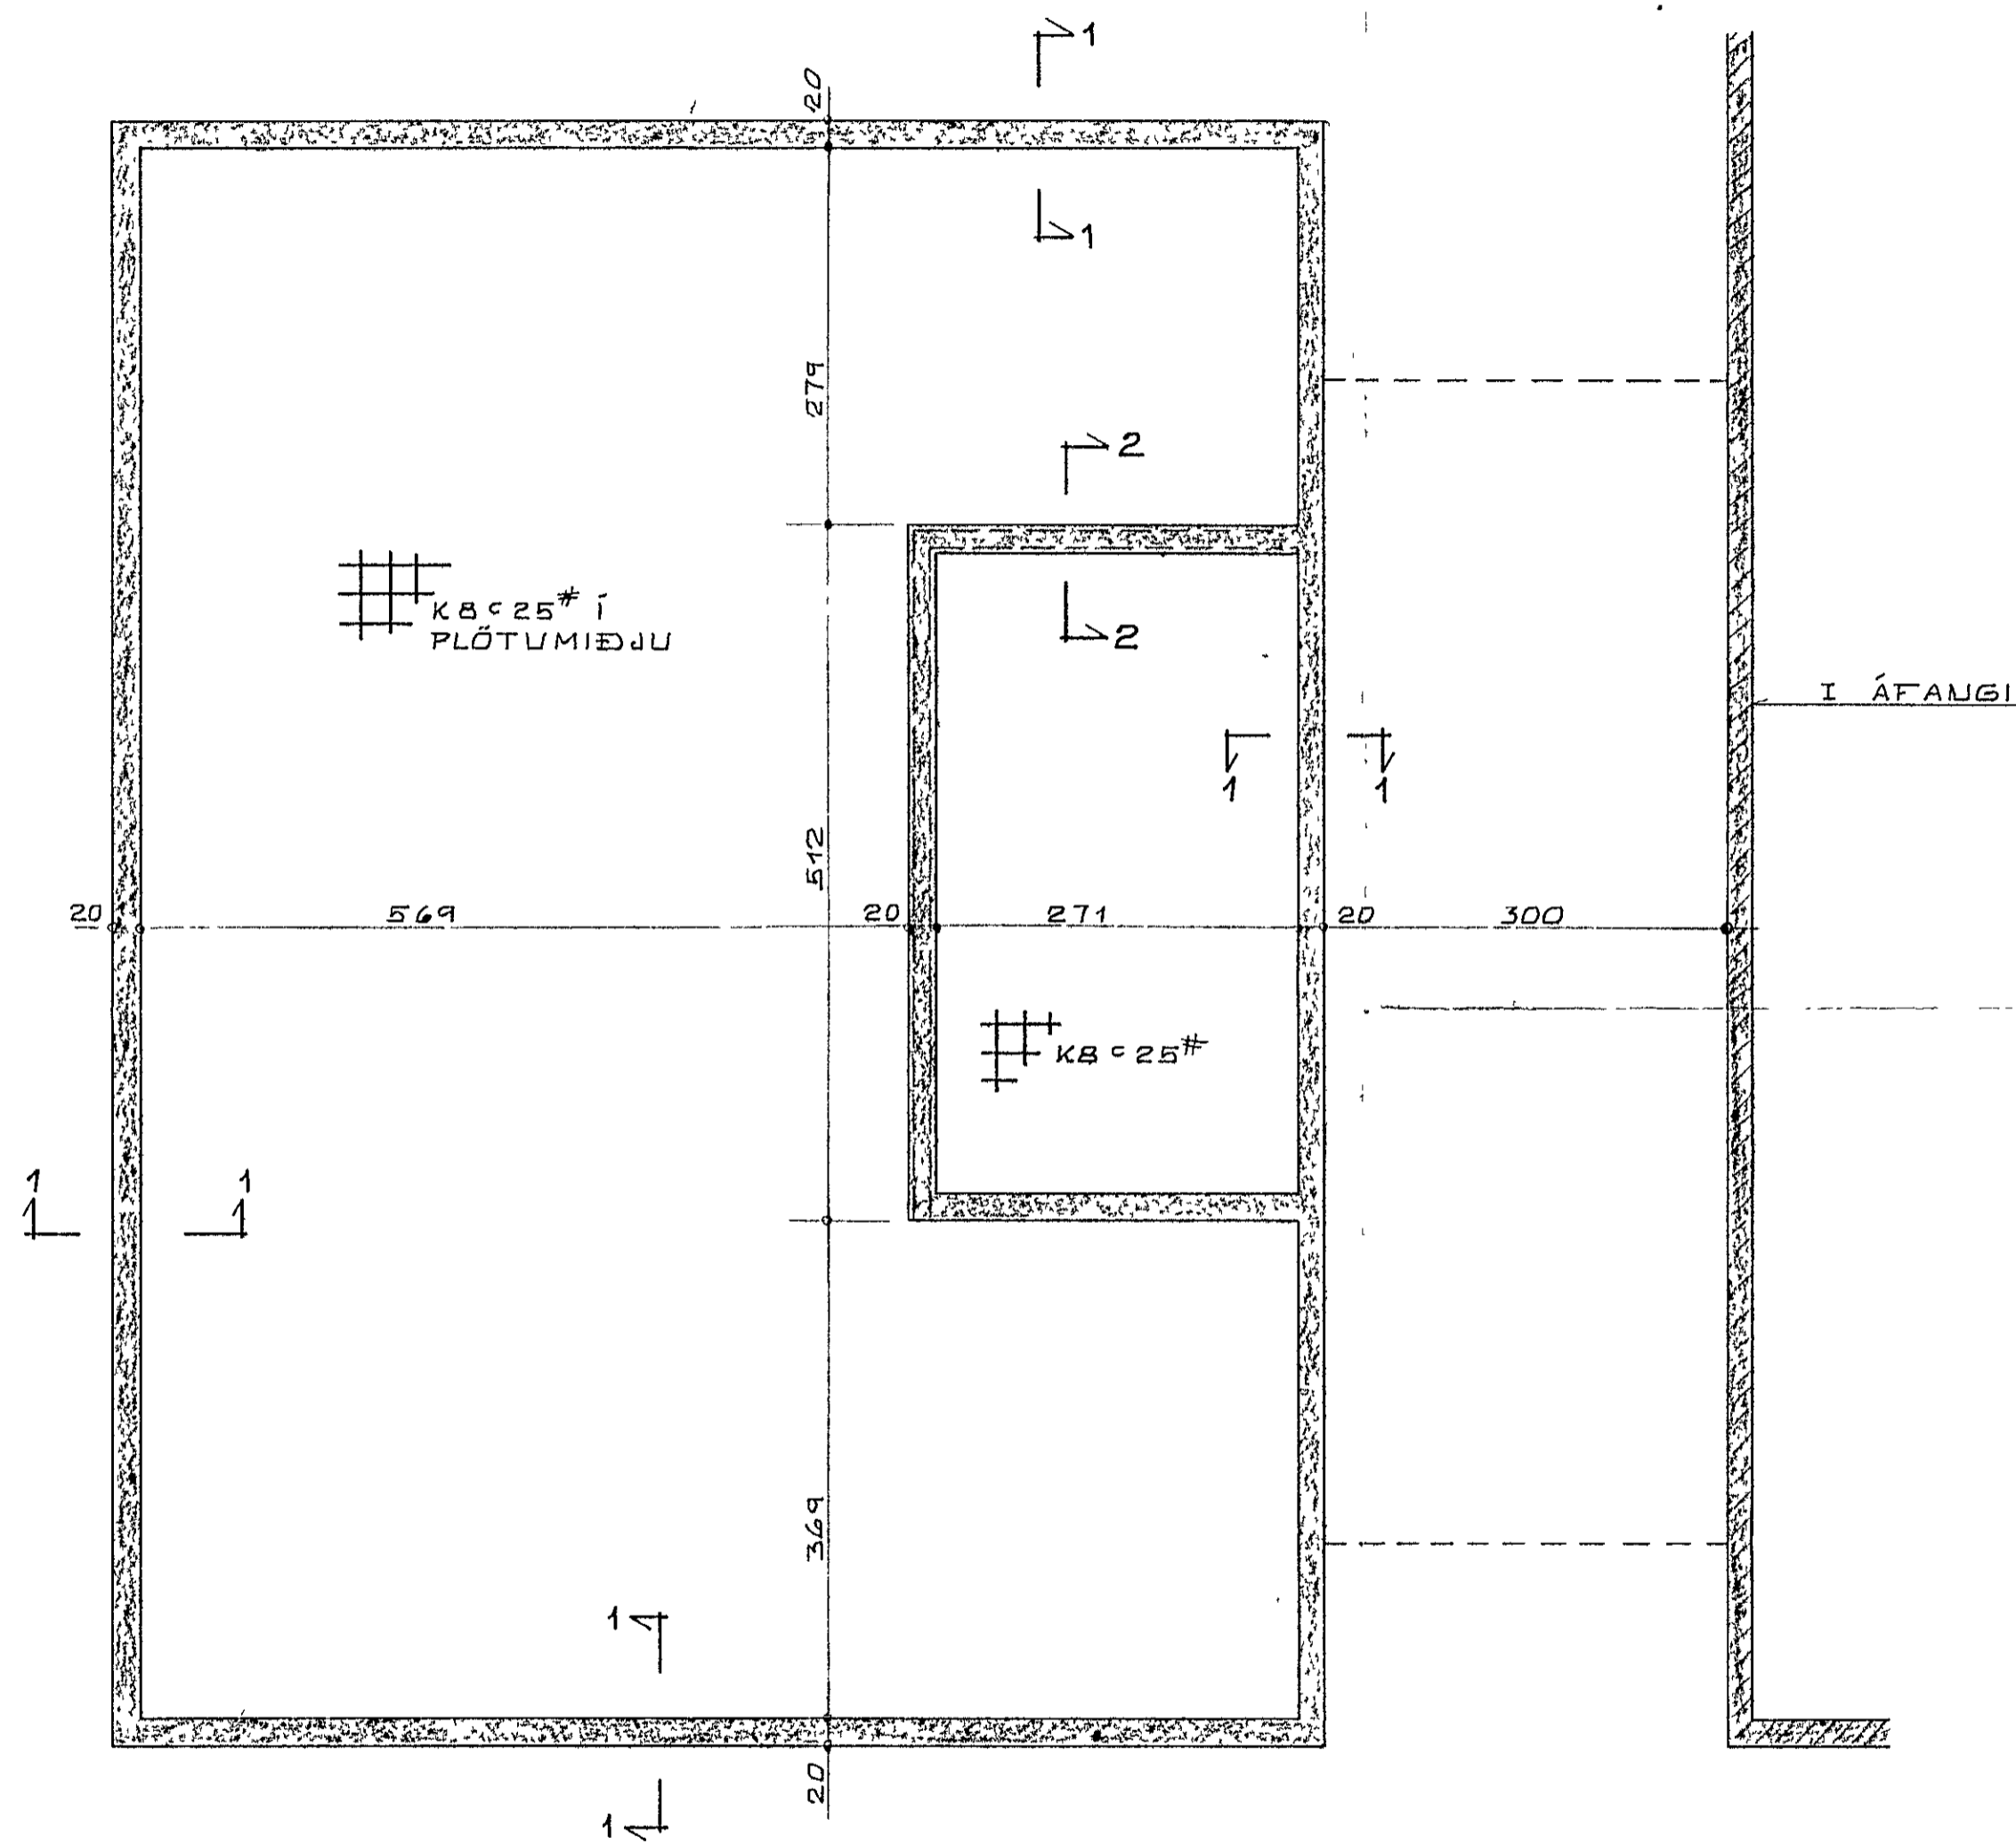

GRUNNMYND 1 50

SKÝRINGAR, SJÁ BL NR 1  
SNID 1-1, 2-2 SJÁ BL NR 3

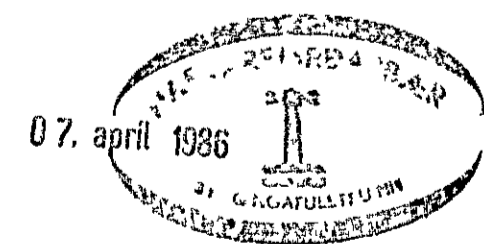

BREYTT FEBR 86 KJALLARI KK

K. KNÚTSSON

TEKNIFRÆÐINGUR FTÍ S 051647

HJALLAHRÁUN B <i>D. afmogi</i>	DAGS OKT 1985
HAFNARFIRÐI	MKY 1 50
UNDIRSTÖÐUR GRUNNMYND	BL2 AF
	VERK 859-01

BURÐARVIRKI