



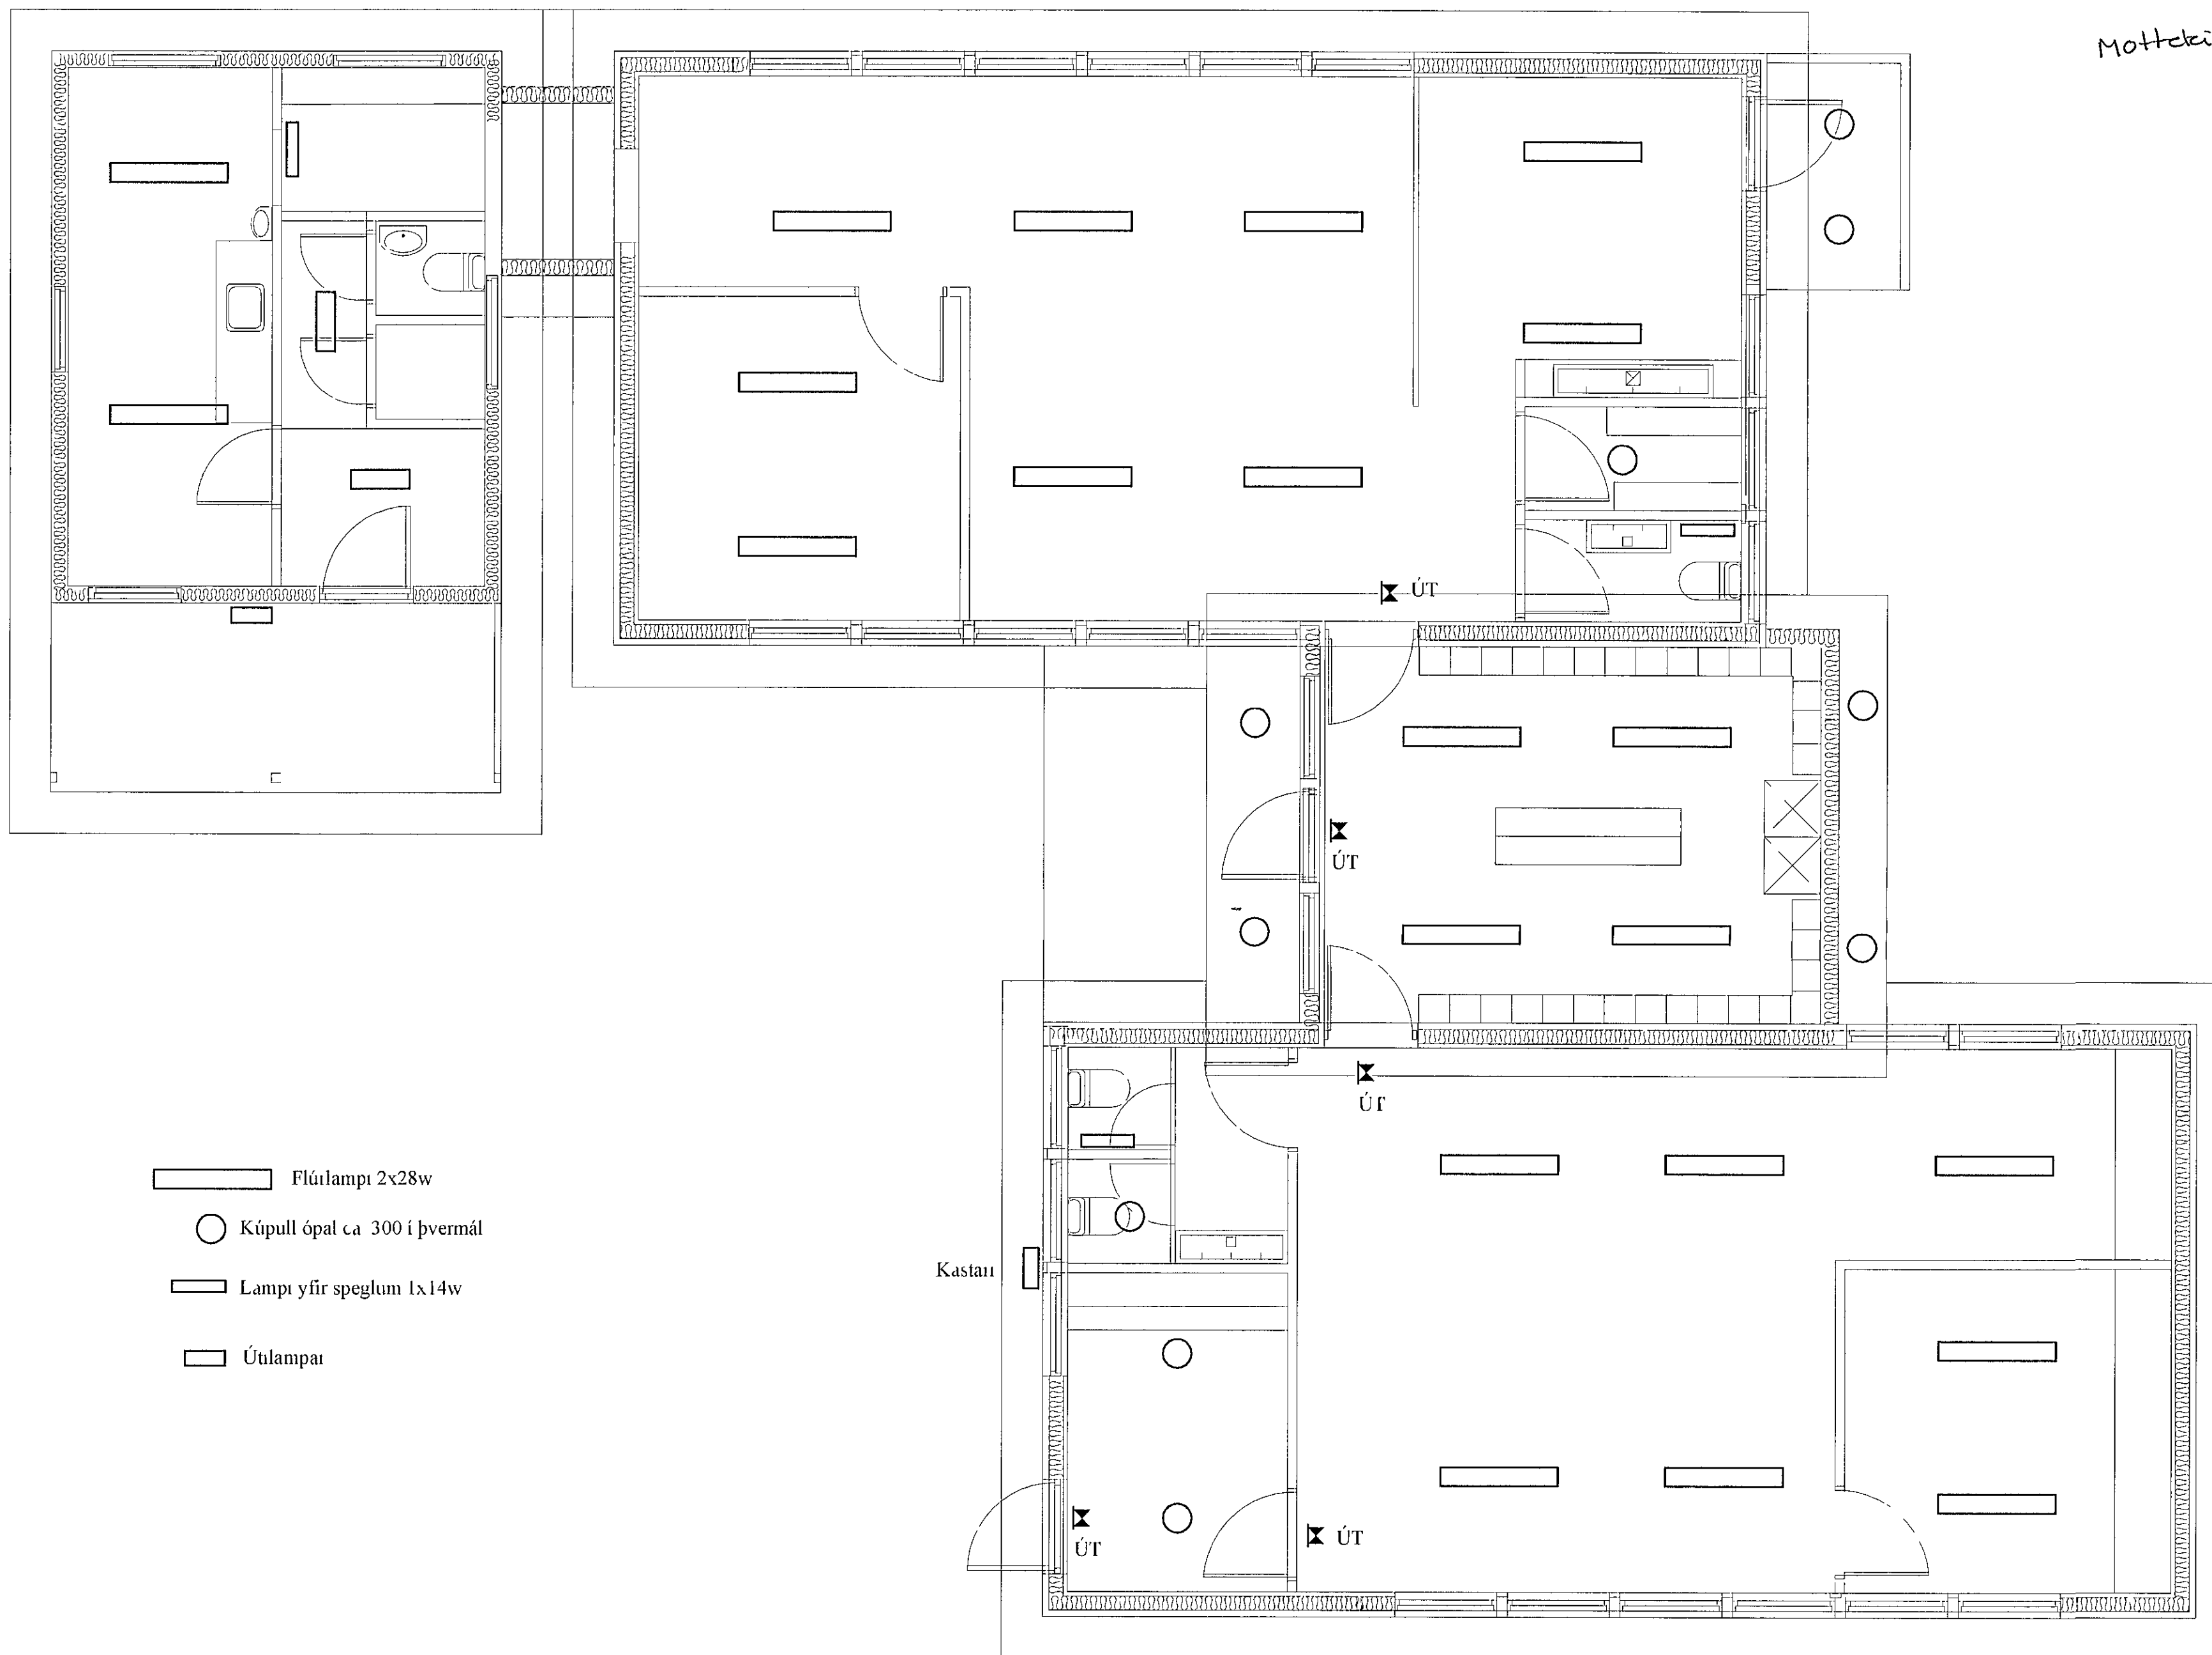


Mottkeld 17.11.2010 *H*

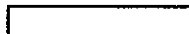

-  Flúrlampi 2x28w
-  Kúpull ópal ca 300 í þvermál
-  Lampi yfir speglum 1x14w
-  Útlampar

Páll Pállsson 200362-4729
Árztun aðalhönnuðar

				HLÍÐARBERG 3 HAFNARFIRÐI				M.V. 1 50		
				STÆKKUN				TEIKN.NR 3		
				LAMPAPLAN				SÍÐAST VINSK.		
B	10 09 22	REYNDARTEIKNING	B P I	I S	<i>Trouds</i>	220146-2439	SÍÐAST VINSK.			
A	10 06 27	HEIMLAUGAR - OG IULLNADARTEIKNING	B P I	I S		220146-2439	SÍÐAST VINSK.			
UTC	D VGs		TEIKN	HANNAÐ	© AMI Y KNT	KENNI FALA	TNR 3 AF 4 DTG			
							TERA <i>S / F</i>		GR / MSLEUNI B	
							RAFMAGNISVERKFRÆÐISTOFA EDUUND BELLERSON RUMVAGNS LANSNR SÍMÍ 5447344 TRAUSTRÍ SVEINBJÖRNSSON RAFMAGNSIÐENFR. SÍMÍ 5447340			