



Möttekið 17.11.2010

SNÍÐ I STEYPUMÓT

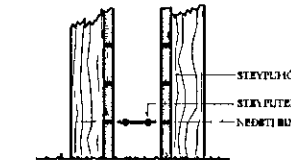

FRÁGANGUR Á SAMTENGINGUM STEYPUTEINA FYRIR SÖKKULJARSKAUT

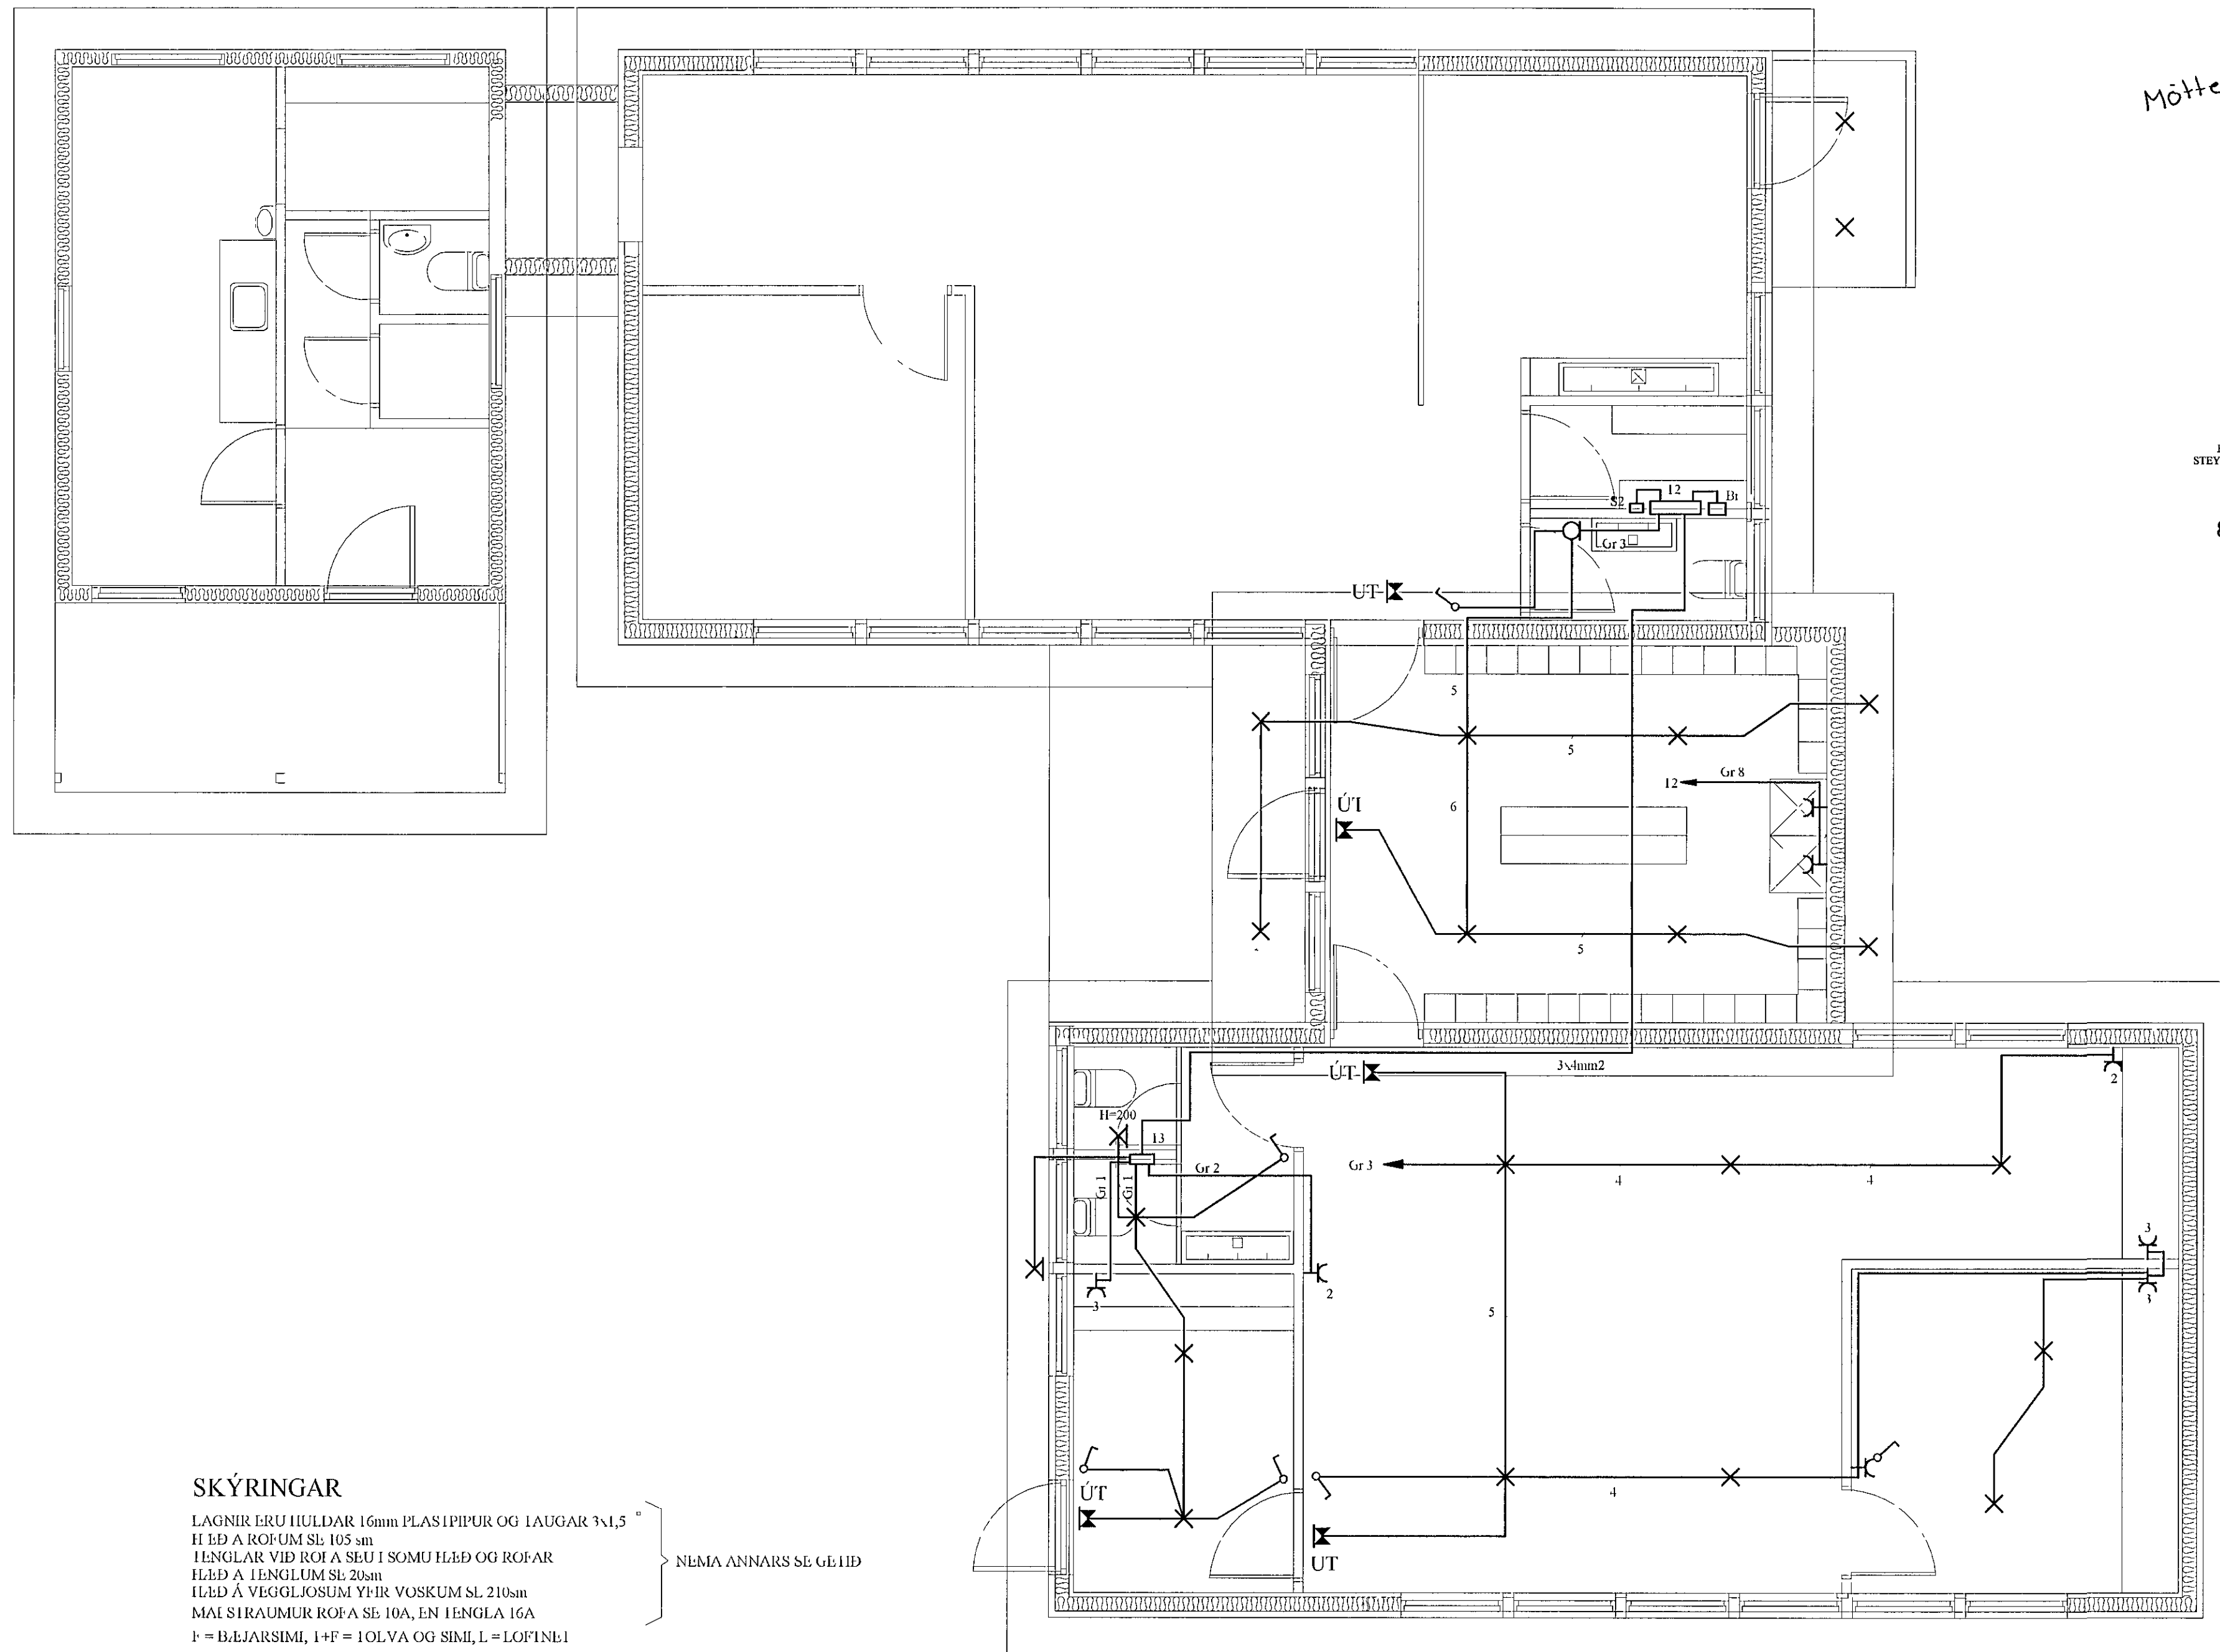

SKÝRINGAR

LAGNIR ERU HULDAR 16mm PLASÍPIPUR OG LAUGAR 3x1,5
 HLEÐ A ROFUM SL 105 sm
 LENGLAR VIÐ ROF A SEU I SOMU HLEÐ OG ROFAR
 HLEÐ A LENGLUM SL 20sm
 HLEÐ Á VEGGLJOSUM YFIR VOSKUM SL 210sm
 MÆI STRAUMUR ROFA SE 10A, EN LENGLA 16A
 F = BÆJARSÍMI, F = 1 OLVA OG SÍMI, L = LOFINN
 E = HÍLANEMAR F GOLFÍLLA HLEÐ = 160sm


Ⓜ HÁI ALARADOSIR HLEÐ = 20sm, DS = DYRASÍMI HLEÐ = 130sm

Ⓜ REYKSKYNJARI jónskur

Ⓜ REYKSKYNJARI optískur

Ⓜ HÍASKYNJARI

○ HREYFISKYNNJARI ÞJÓF A VARNARKERFIS HLEÐ = V/OF1

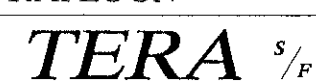				HLÍÐARBERG 3 HAFNARFIRÐI				MSS 1 50	
				STÆKKUN				TEIKN N. 1	
				RAFLOGN				SÍÐASTA ISL.	
B	10 09 22	REYNDARLEIKNING	B P I	I S	220146-2439			INR 1 2P 1	
A	10 06 27	HEIMLAUGAR - OG FULLNADARLEIKNING	B P I	I S	220146-2439			UT B	
U16	DAGS	HANNAÐ	LEIKN	HANNAÐ	SAMÞYKKT	KFNÍMIA			
				 TERA s/f				RAFMAGNSVERKFRÆÐISTOFA EDUND MELLERSEN HRAFNISVEIÐIR 101 REYKJAVÍK Sími 5407388 Sími 5407389	

Artun aðalhonnuðar