
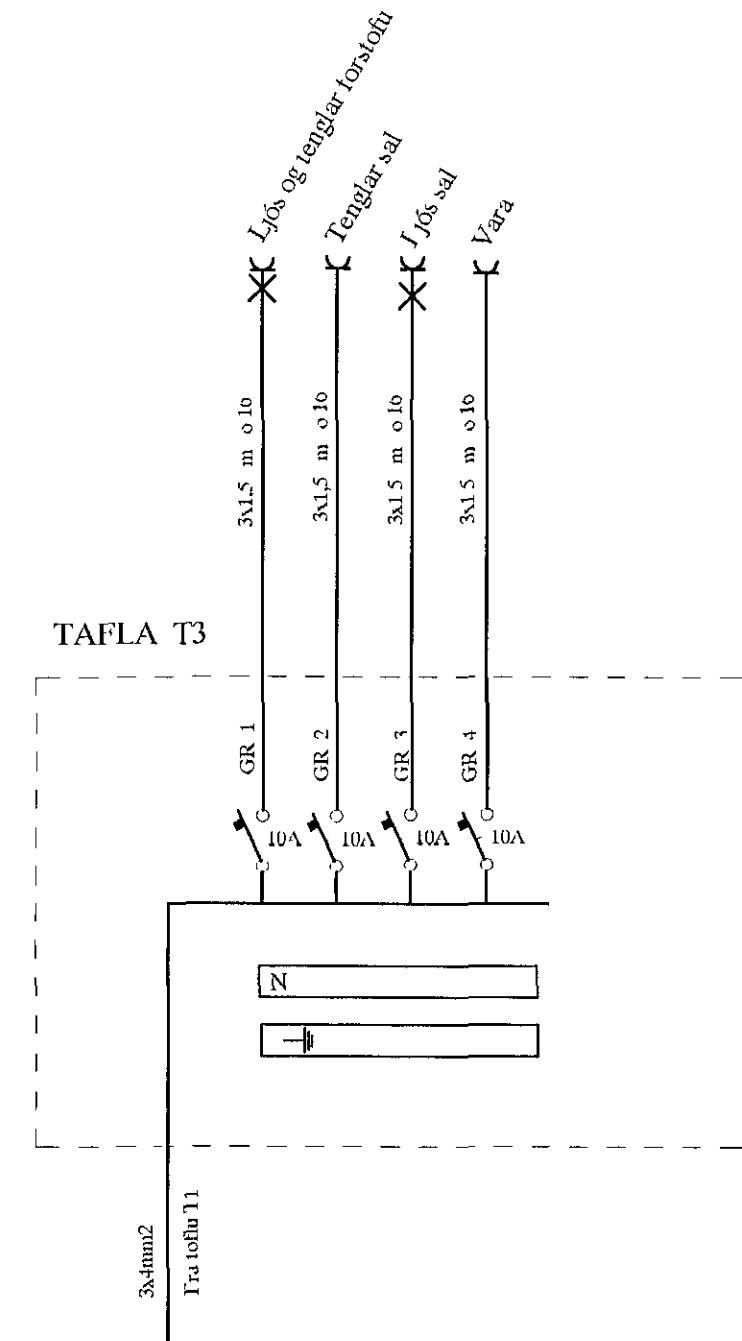
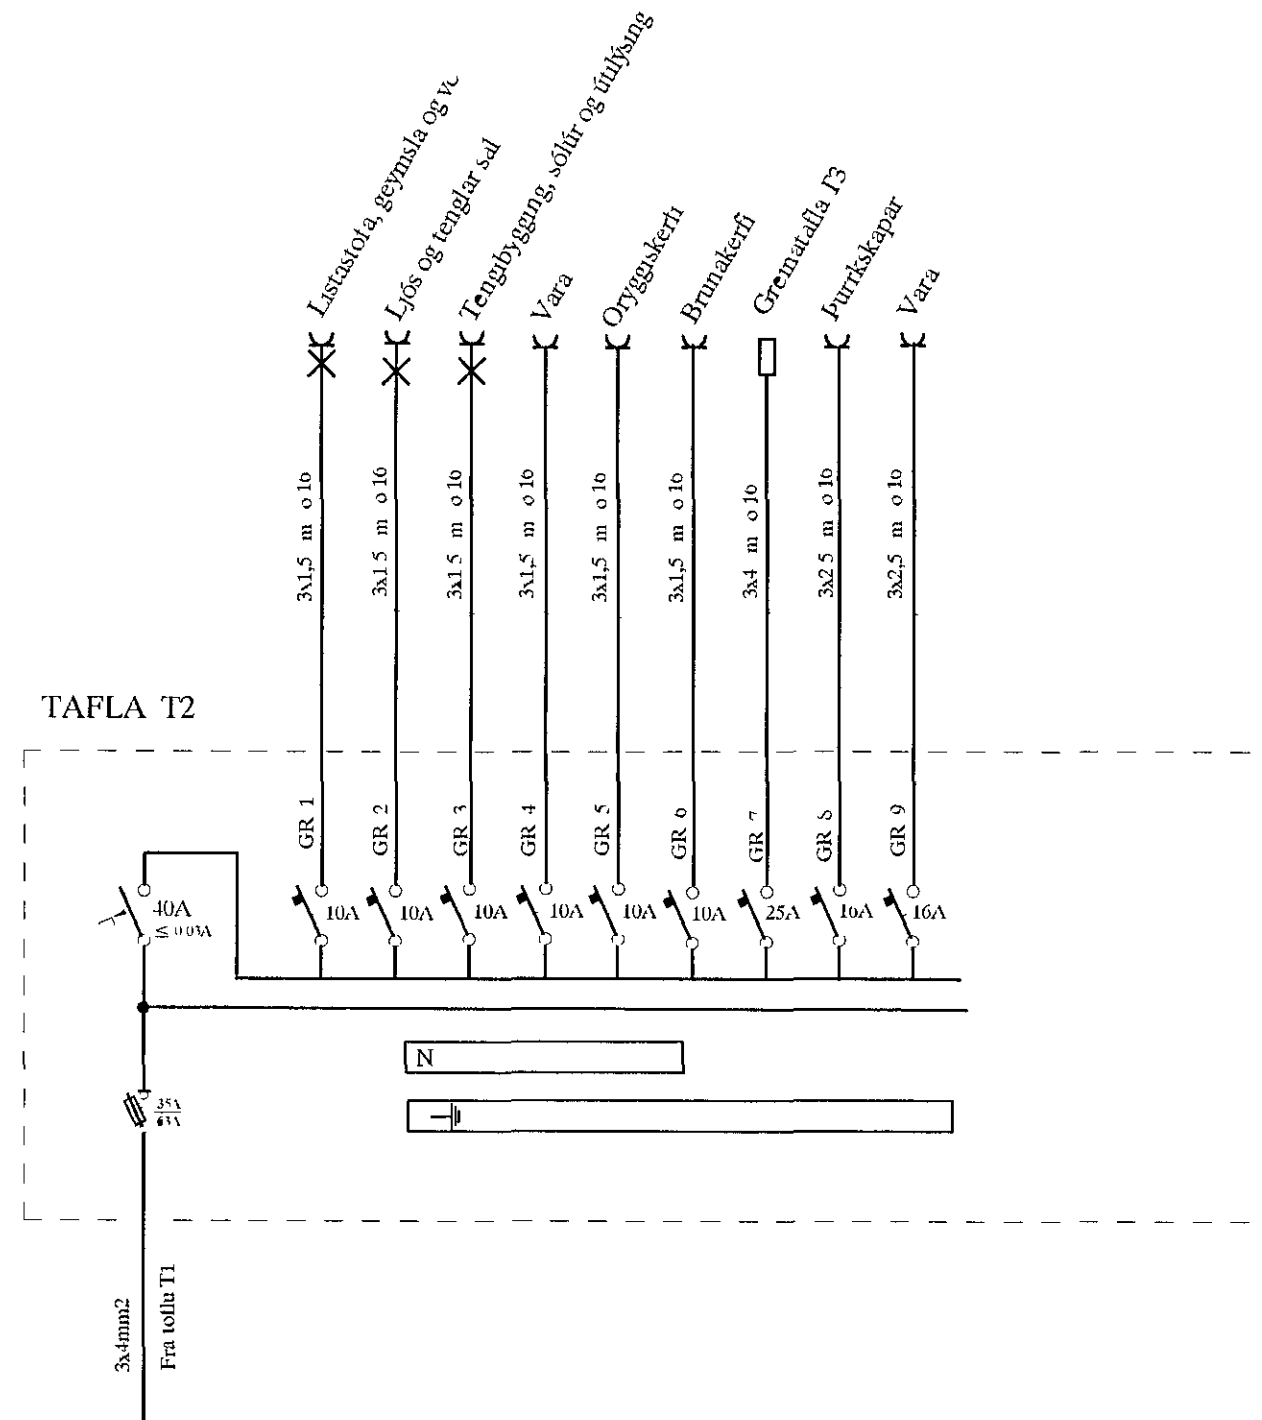


Mótteldið 17.11 2010  
*CC*

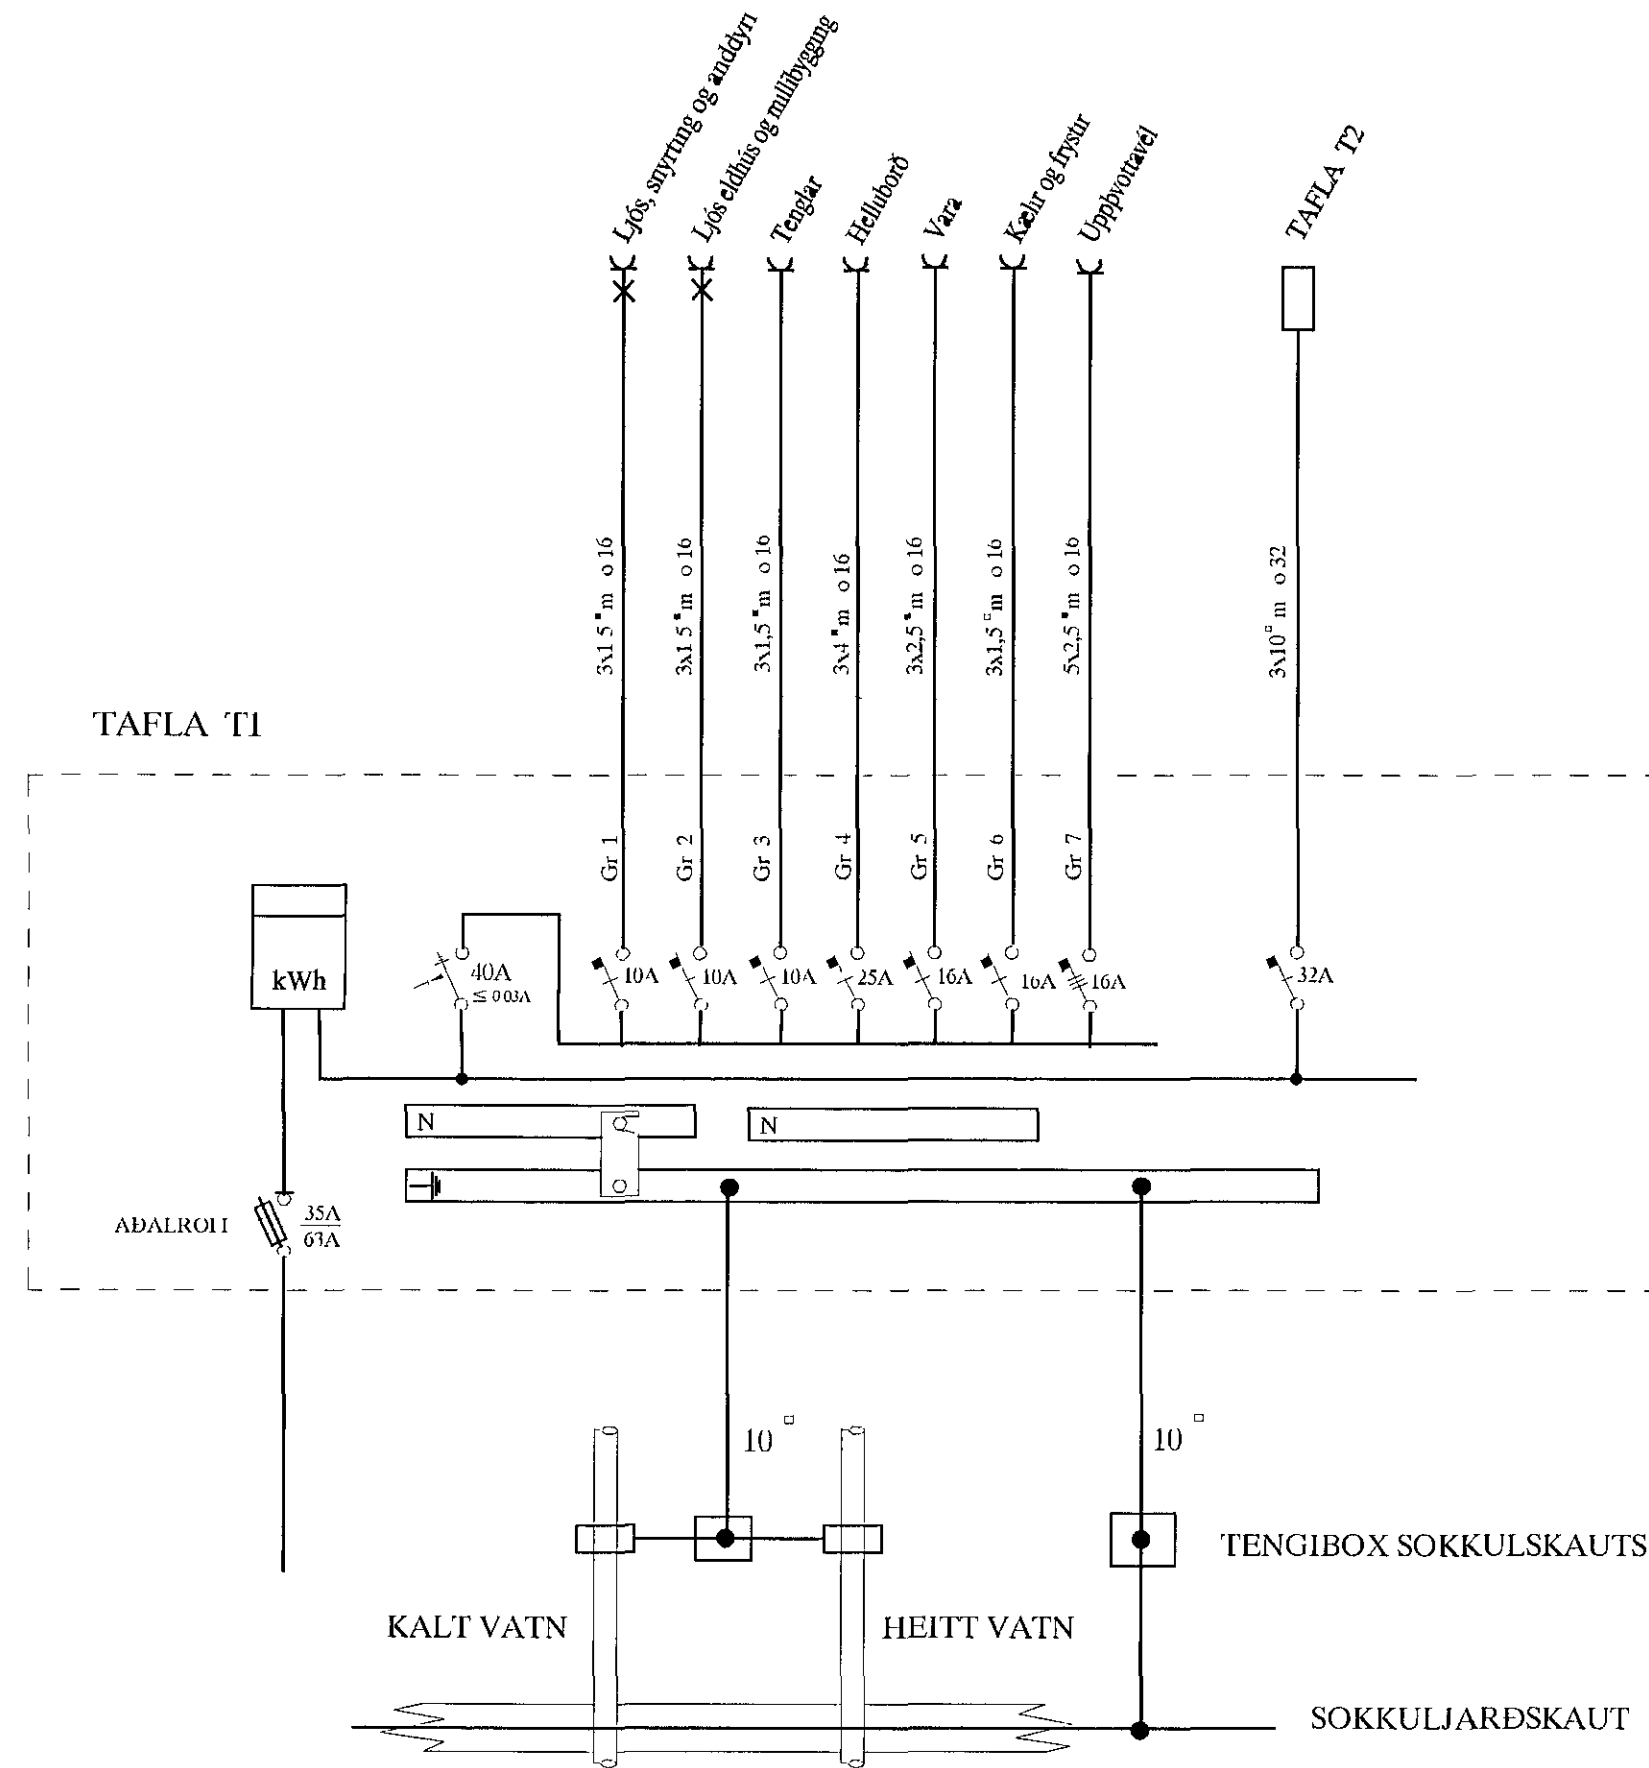

**SKÝRINGAR**

- LAGNIR ERU HULDAR 16mm PLASPIPUR OG TAUGAR 3x1,5<sup>2</sup>  
 HÆÐ Á ROFUM SE 105 sm  
 TENGLAR VIÐ ROFA SÉU 1 SOMU HÆÐ OG ROFAR  
 HÆÐ A TENGLUM SE 20sm  
 HÆÐ A VEGGLJOSUM YFIR VOSKUM SE 210sm  
 MALSTRAUMUR ROFA SE 10A, EN TENGLA 16A  
 F = BÆJARSIMI, I+F = TOLVA OG SIMI, L = LOFTNEI  
 t° = HITANEMAR F GOLFHITA HÆÐ = 160sm  
 (H) HATALARADOSIR HÆÐ = 20sm, DS = DYRASIMI HÆÐ = 130sm  
 (R) REYKSKYNJARI joniskur  
 (R) REYKSKYNJARI optiskur  
 (H) HITASKYNJARI  
 (O) HREYFISKYNJARI ÞJÓFAVARNARKERFIS HÆÐ = V/LOFT

*Þráður 20261-4727*  
 Áritun aðalhönnuðar

A	10 09 22	REYNDARLEIKNING	B P I	F S	<i>Þráður</i>	220146-2439
UTG	DAGS		HEIKN	HANNAÐ	SAMÞAKKI	KLNNI TAL

**HLÍÐARBERG 3 HAFNARFIRÐI**  
 STÆKKUN  
 EINLÍNUMYNDIR AF TOFLUM

**TERA** s/f  
 EDMUND BELLERSEN  
 FRAUSI SVÆNDÓSSON

MVA	1 50
TEIKN NÚM.	4
SÍÐAST A. LÍN.	
INN 4	AF 4
GLYDASLUNK	GRÖNNMID EY
DTG	A