


Mótteldi 17.11.2010  
*JK*

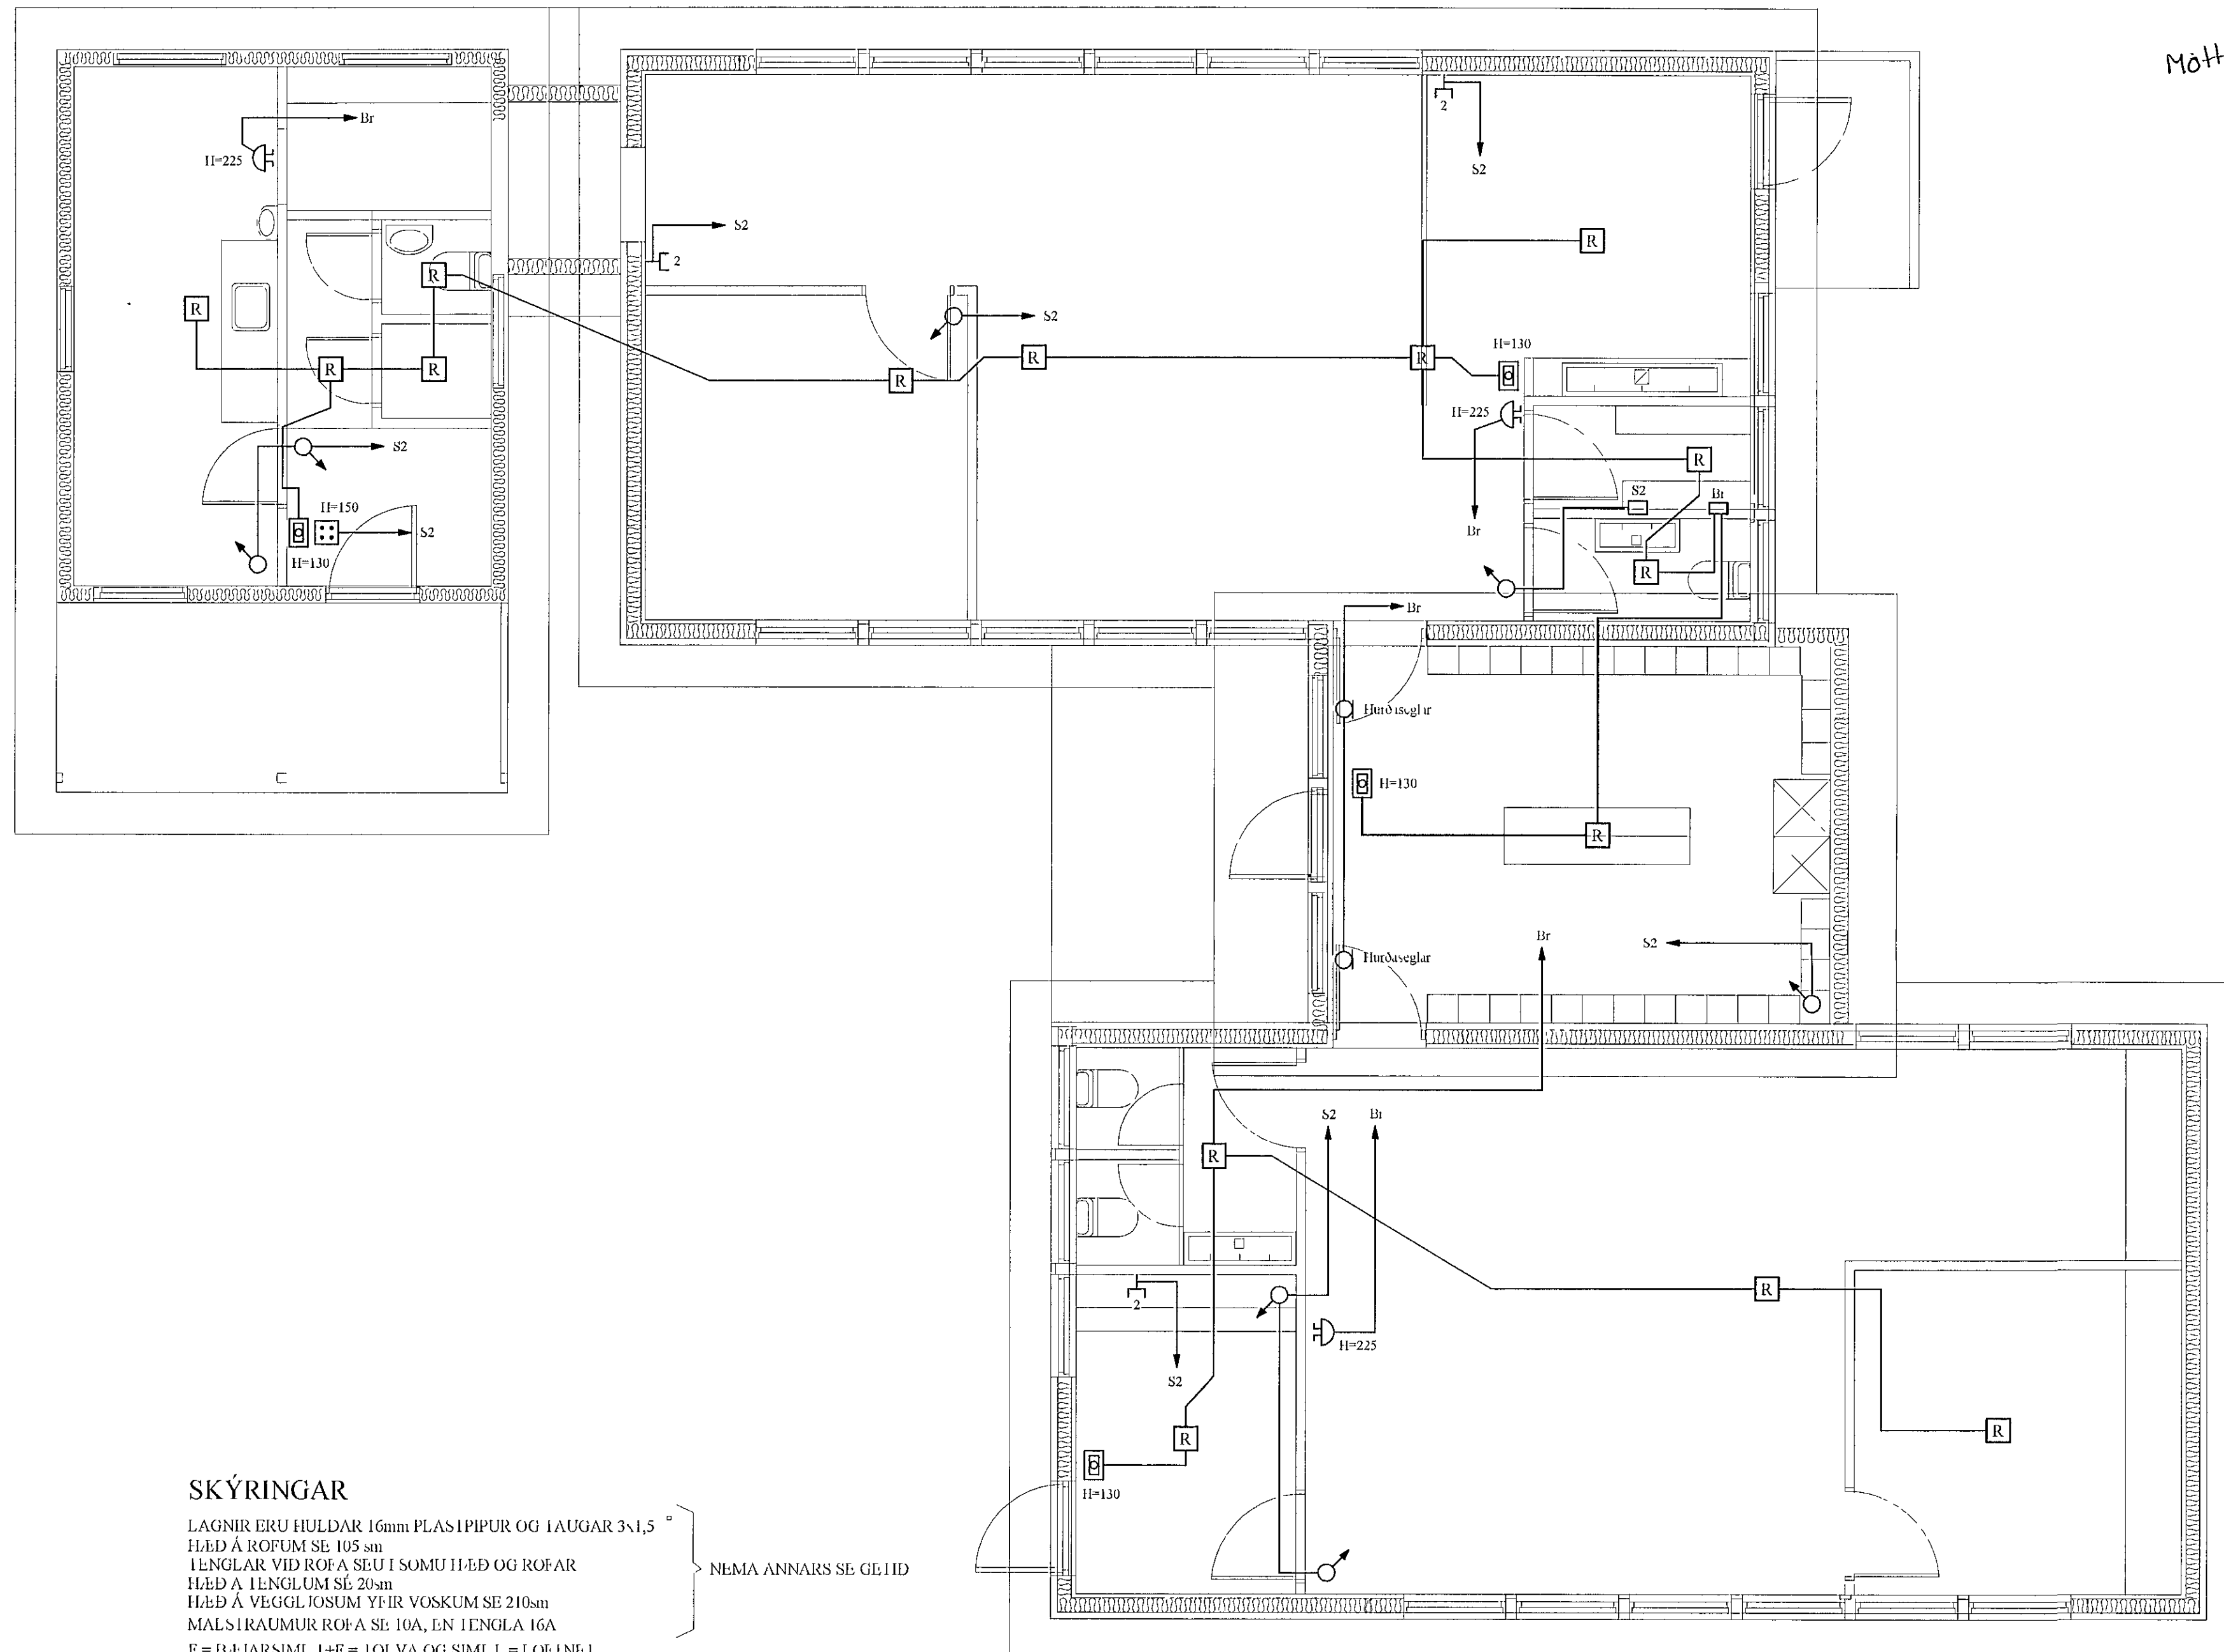

**SKÝRINGAR**

LAGNIR ERU HULDAR 16mm PLASTPIPUR OG LAUGAR 3x1,5  
 HLEÐ Á ROFUM SE 105 sm  
 TENGJAR VID ROFA SEU Í SOMU HLEÐ OG ROFAR  
 HLEÐ A TENGJUM SÉ 20sm  
 HLEÐ Á VEGGLIOSUM YFIR VOSKUM SE 210sm  
 MALSTRÁUMUR ROFA SE 10A, LN TENGJA 16A  
 F = BÆIARSÍMI, I+F = TOLVA OG SÍMI, L = LOFTNÉI  
 (\*) = HILANEMAR F GÓLFHILLA HLEÐ = 160sm

- (H) HAITALARADOSIR HLEÐ = 20sm, DS = DYRASÍMI HLEÐ = 130sm
- (R) REYKSKYNIARI jónskur
- (R<sub>o</sub>) REYKSKYNIARI optískur
- (H) HILTASKYNIARI
- → HIRLÝFISKYNIARI ÞÓFOVAVARNAKERNIS HLEÐ = VÍLOF 1

NEMA ANNARS SE GEIHD

B	10 09 22	REYNDARTEIKNING	B Þ I	I S	<i>Mushi</i>	220146-2439
A	10 06 27	HLIMLAUGAR- OG IULLNABARTEIKNING	B Þ I	I S		220146-2439
UTG	DAGS		TEIKN	HANNAÐ	SÁMÞYKKA	KENNITALA

**HLÍÐARBERG 3 HAFNARFIRÐI**  
 STÆKKUN  
 SMÁSPENNULOGN  
**TERA** S/P  
 RAFMAGNSVERKFRÆÐISTOFA  
 EDVUND BELLERSEN HAFMAGNSFANIR SÍMI 5967368  
 TRAUSTE SV. BINDÓRNSSON HAFMAGNSSTYRIR SÍMI 5967390

*Páll Þorgeir* 20367-4727  
 Áttun aðalhönnuðar

MNV	1 50
TEIKN	2
LAUSAVÉIR	
LN	2
M	4
UTG	B