
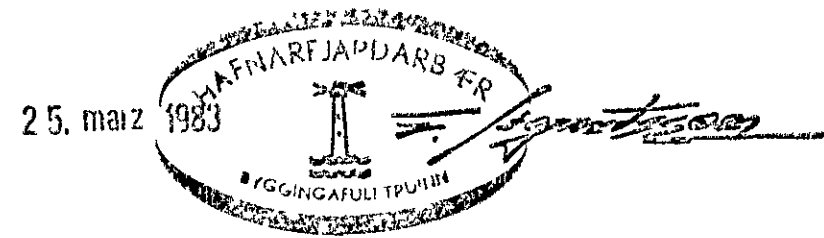


**SKÝRINGAR.**

UNDIRSTÖÐUR STANDI Á FOSTU HRAUNI EÐA  
 Á ÞJAPPADRI HRAUNFYLLINGU GJALLFYLLINGU UNDIR  
 GÓLFPLOTB SKAL ÞJAPPA Í HÆFILEGUM ÞYKKTUM  
 STEYPA Í UNDIRSTÖÐUR OG GÓLFPLOTU SKAL  
 VERA ~~S-110~~ 200  
 K10 MERKIR 10MM KAMBSTÁL  
 K8 MERKIR 8MM KAMBSTÁL  
 # MERKIR JÄRNKRIND  
 ½ MERKIR MIÐJÚ Á MIÐJÚ  
 ÖLL MÁLSETNING ER Í CM NEMA ANNÆÐ SÉ  
 TEKIÐ FRAM  
 MESTA ÁLAG Á GRUNN ER 17KG/CM²

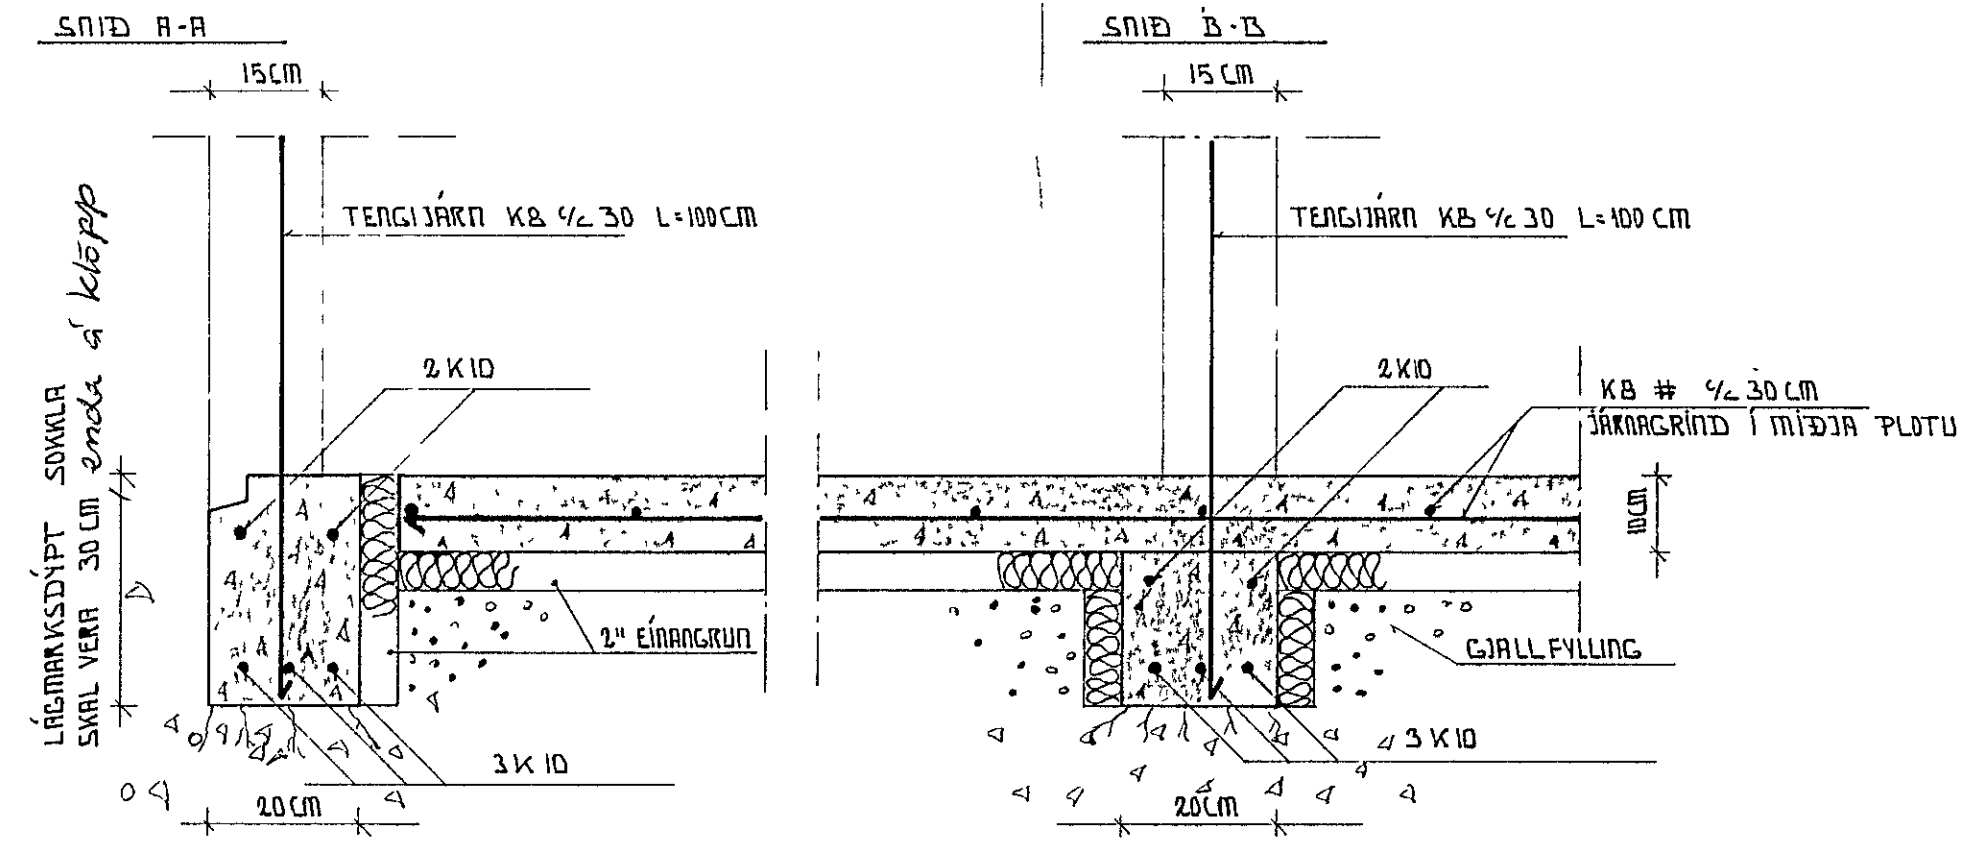

HRAUNBRÚN 12.	1983.03 17
UNDIRSTÖÐUR.	MY 150 110
SVEINN KARLSSON TFI <i>Sveinn Karlsson</i>	