
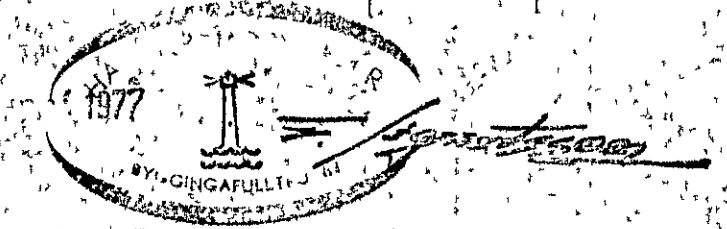
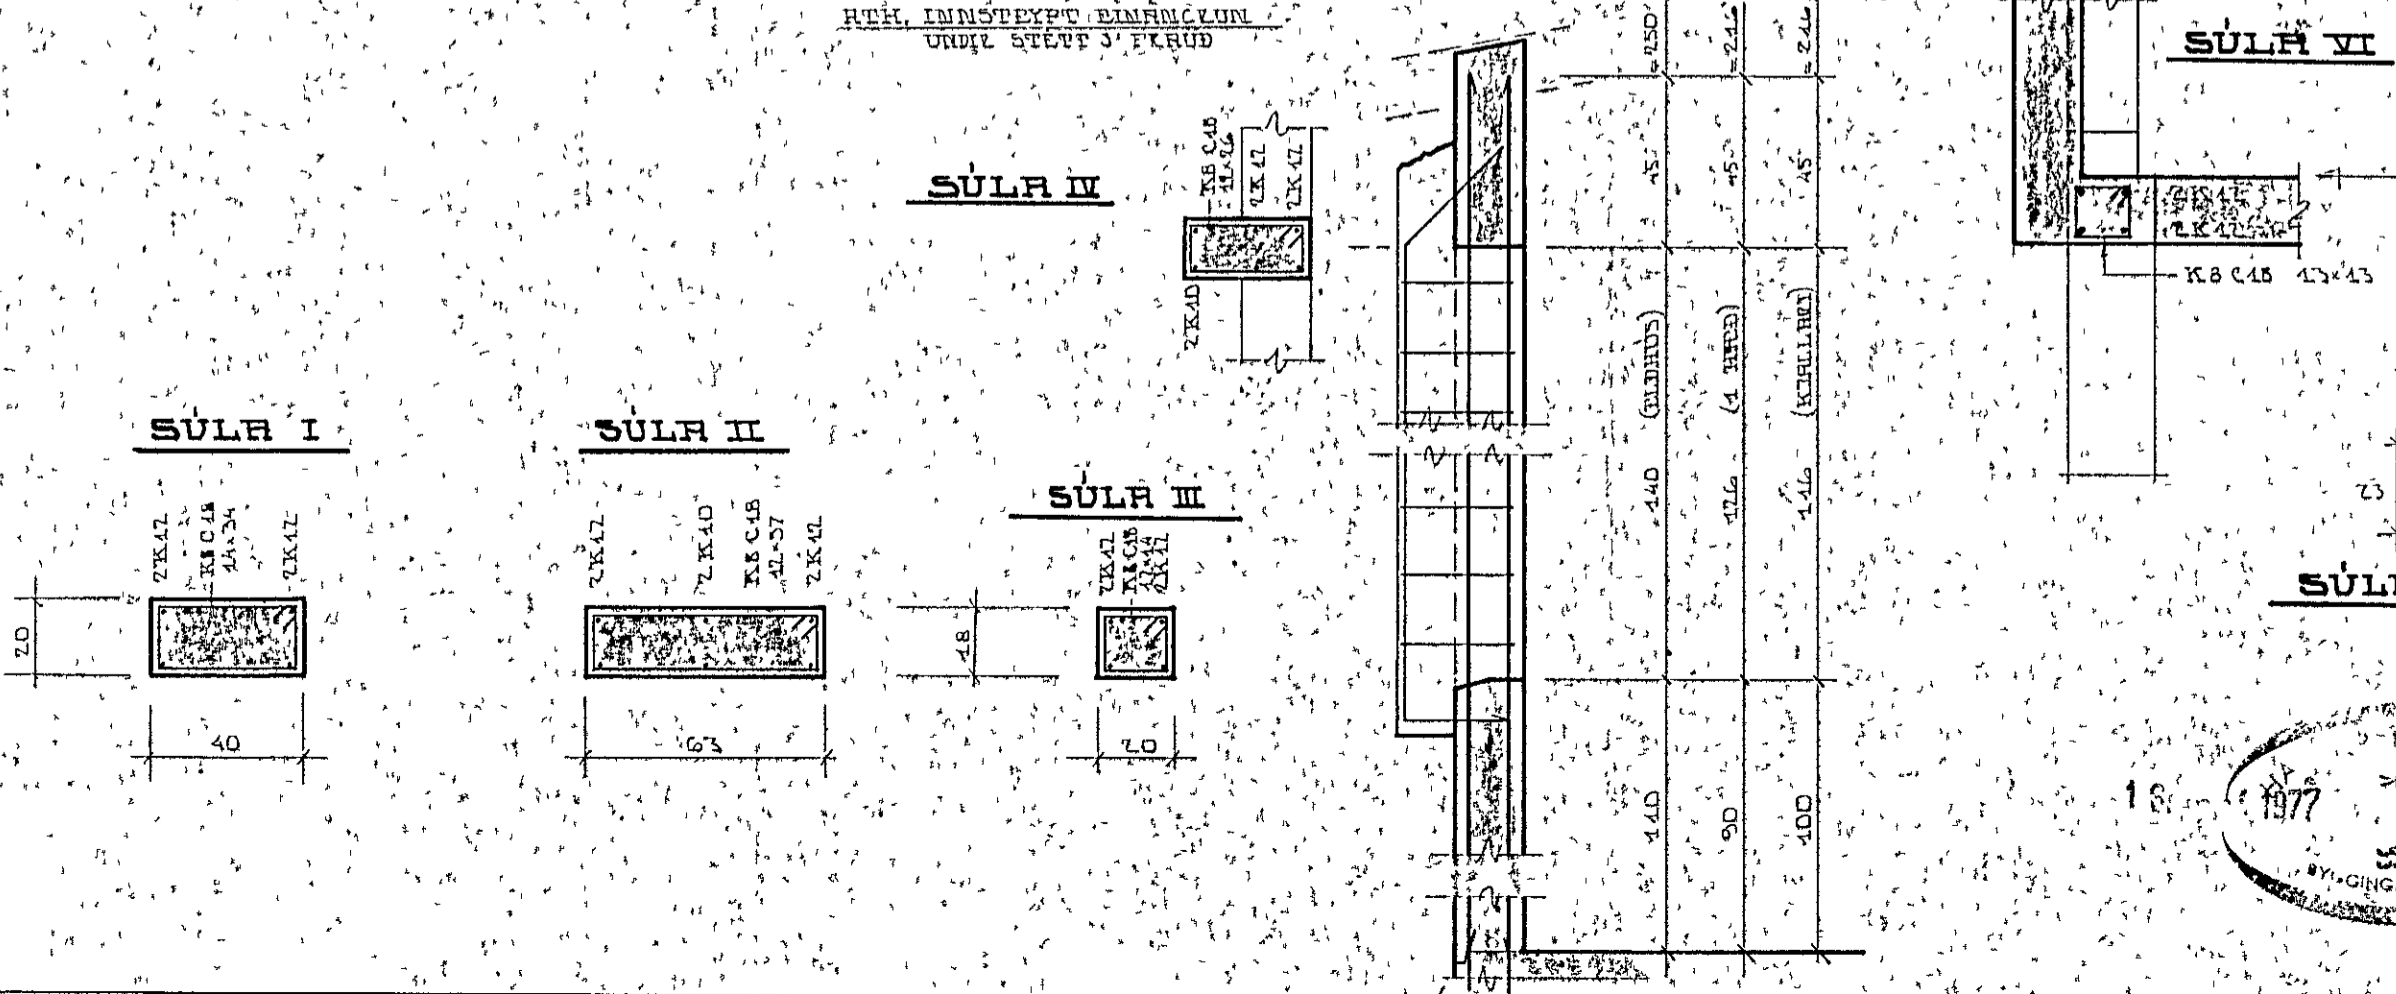
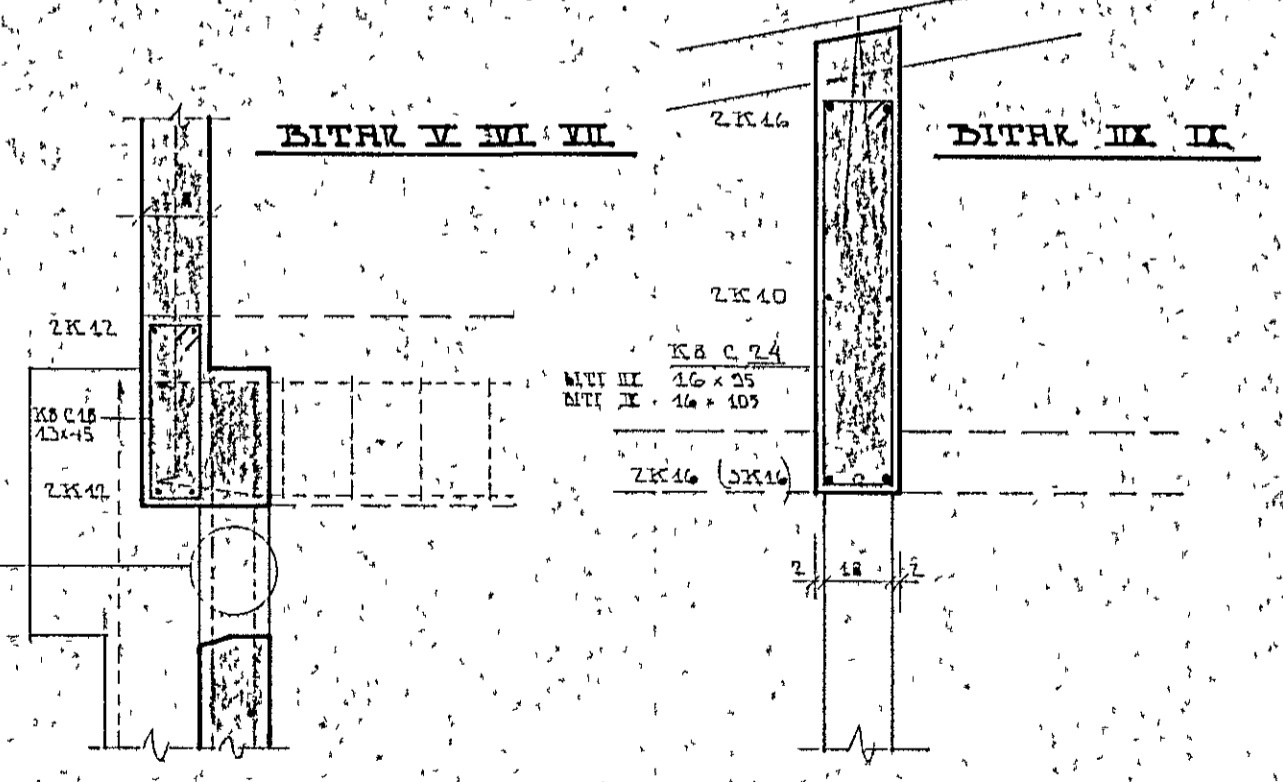
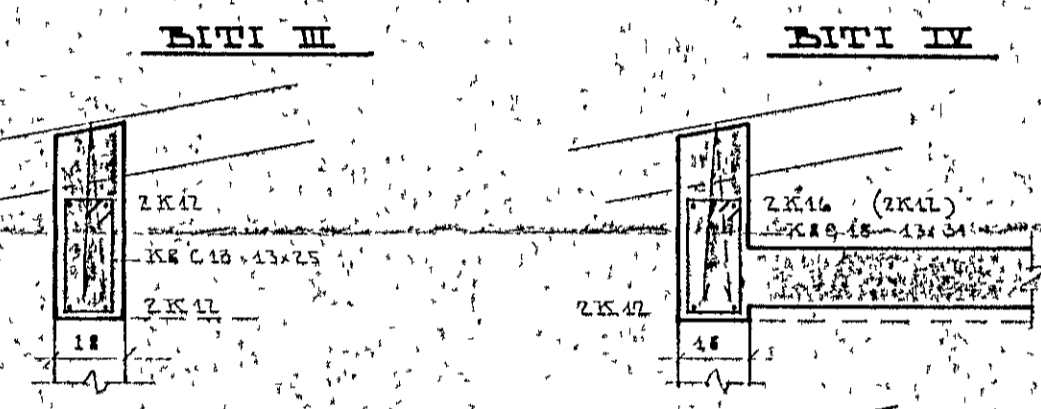


SKYLLINGAR.
 I VEGGENDA OG UTHVERFIS OF KOMI
 2K47 OG NÁI 60 CM ÚTFARA STÚNIZ
 JÁRNUR INN- OG ÚTVELGJA SÁ SNIÐ C Á TEIKN ③
 JÄRN - K8 40 - SKRYTILONGD 40 D
 ÖLL STEYPA D 250 - 5700, SIGMÁL 6-8 CM
 LOFT 4 1/2

JÄRN K840 - K8 BEYGIST UM 85 PÍÐ HVEIÐR 16 CM
 K10 20 CM
 K12 24 CM
 K46 32 CM
 LYKKJUL K8 2.5 CM
 LANGKAMBAR JÄRN SKULU VEIÐ Á HLÍÐ BEYGGJU

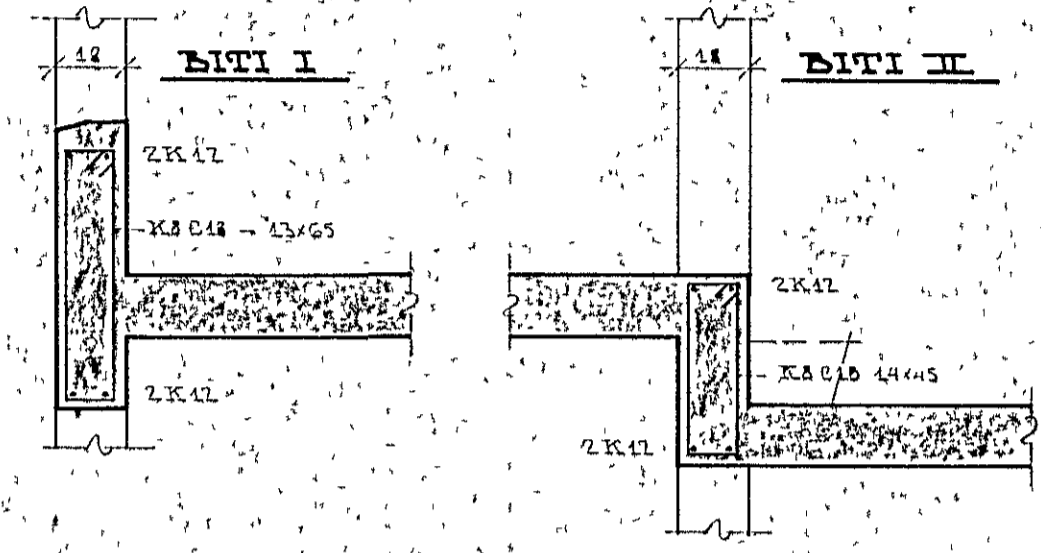

REYTT 27.4.77 BR
 LINGSMÍÐ BÍTA SÁ GRUNNÞYNDIZ
 SÁR LAINIG TEIKN ③ OG ⑤ OG ⑥

3

VELKFERÐISSTOFAM BORGARTUNI 29
 BJARNI PÁLSSON - HALLGRÍMUR PÁLSSON STJÓR
 HRAUNBRÚM 49 HAFNARFJELSI
 JÄRNALÖGM - PLATA YFIR KJALLARA 4 50 470
 REYKJAVIK 10 4 77. *Bjarni Pálsson*