

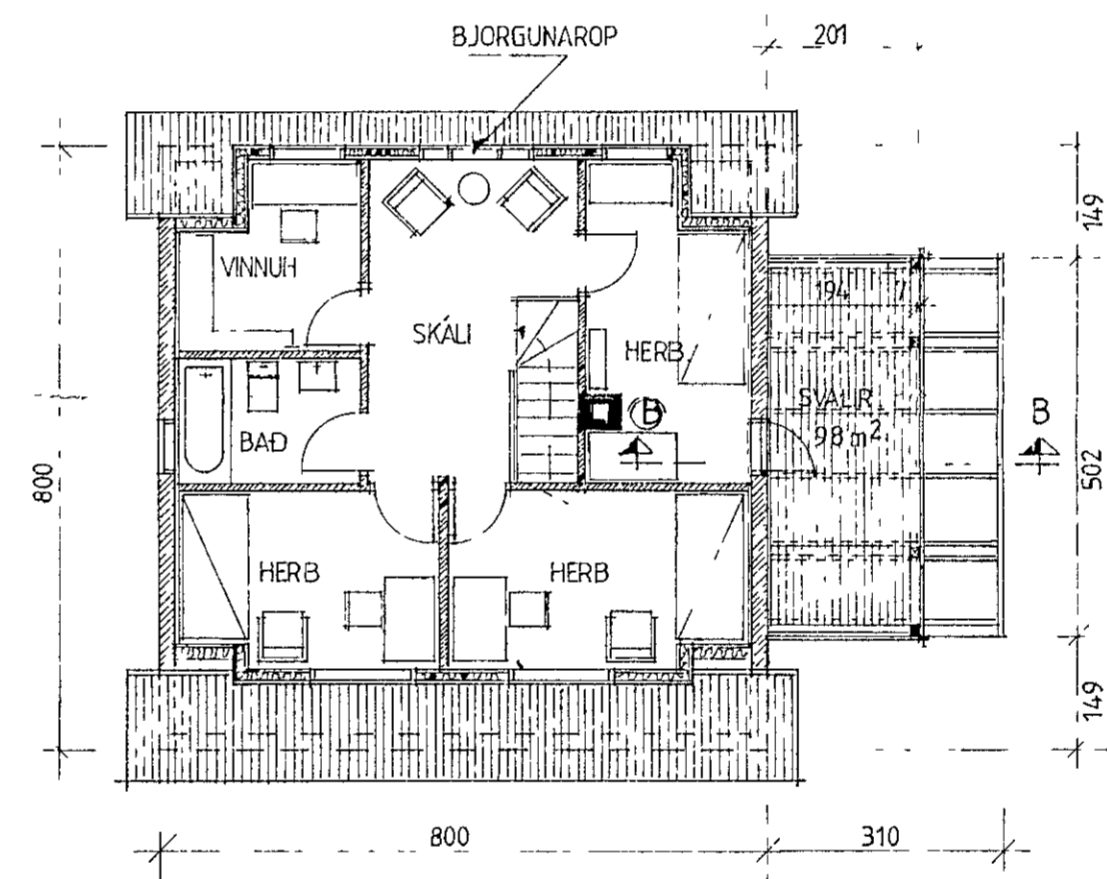
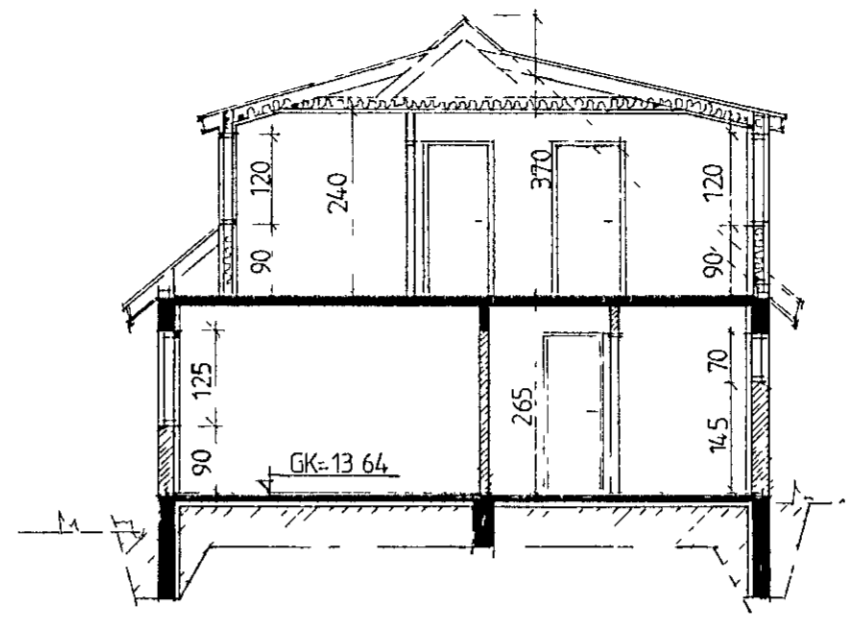


9/6'89 Fullnaðarbrú  
 málningar b.f.  
 BKH

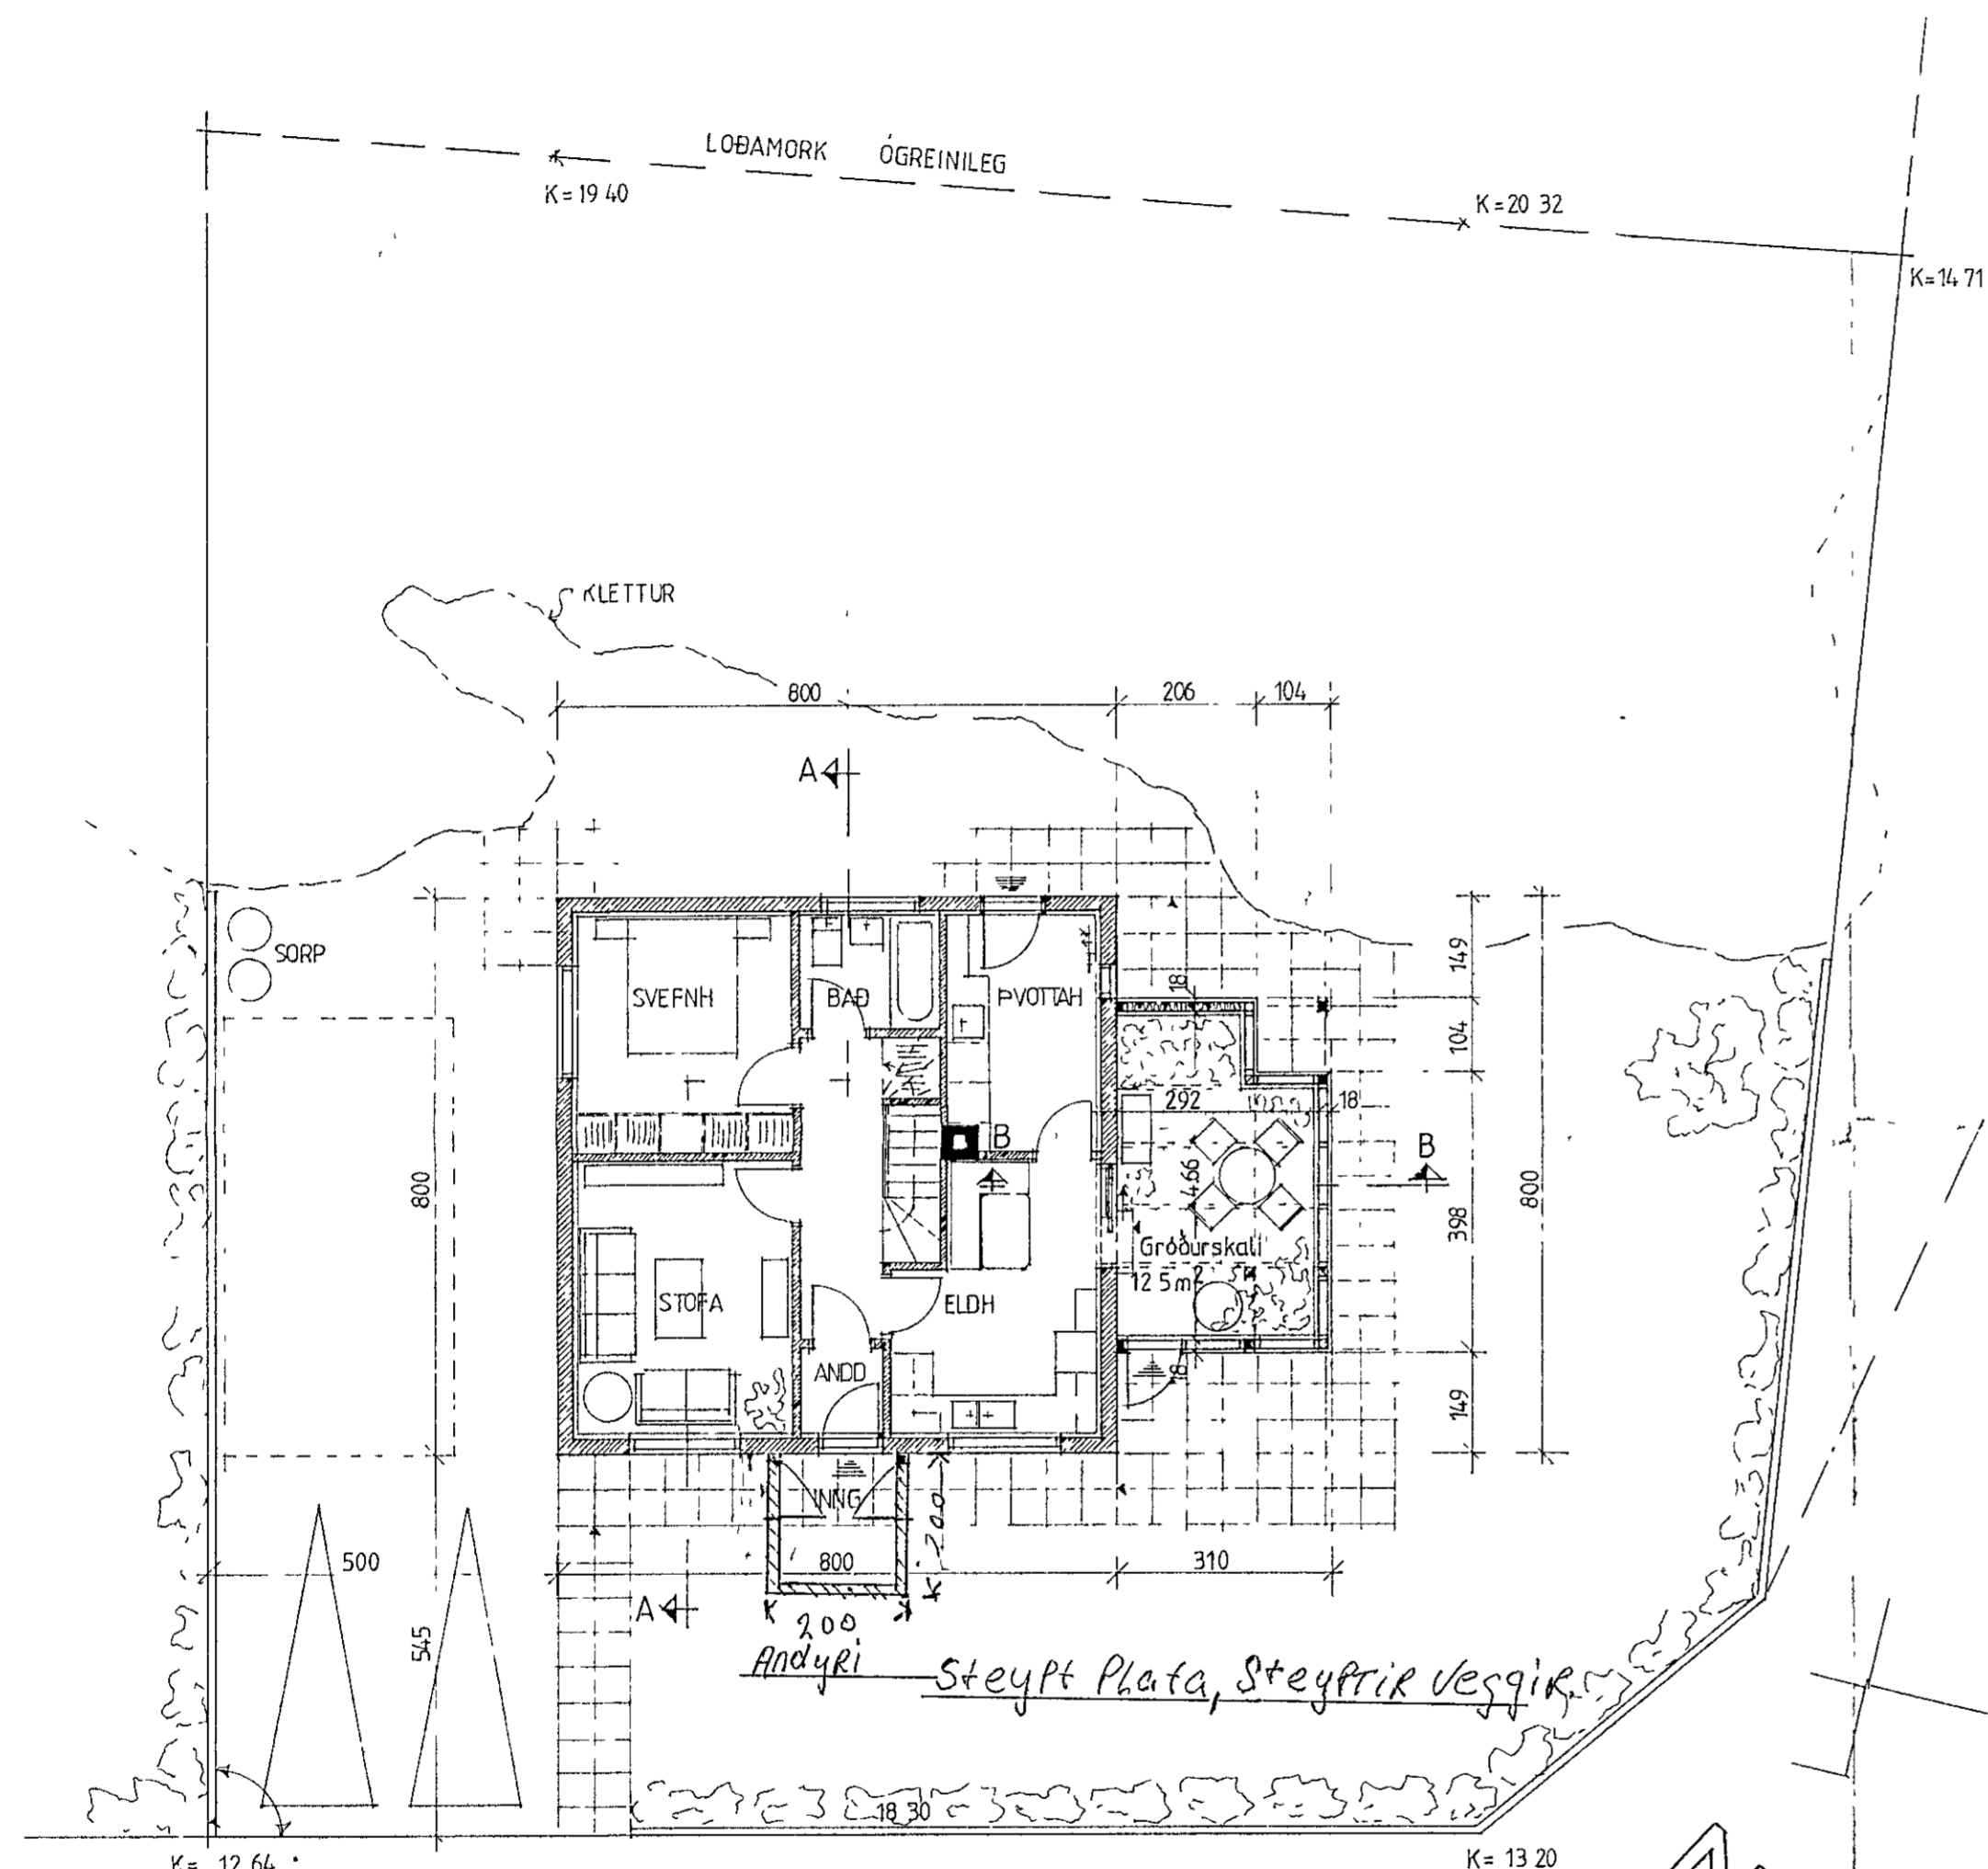

STÆÐIR	BRUTTO	
1 HÆÐ	64.0 m <sup>2</sup>	169.6 m <sup>3</sup>
RISHÆÐ	48.8 m <sup>2</sup>	141.4 m <sup>3</sup>
VIÐBYGGING (GARÐSK)	112.6 m <sup>2</sup>	311.0 m <sup>3</sup>
SAMTALS	127.3 m <sup>2</sup>	346.8 m <sup>3</sup>
LOB	495.0 m <sup>2</sup>	
NÝTINGARHLUTF	0.26	

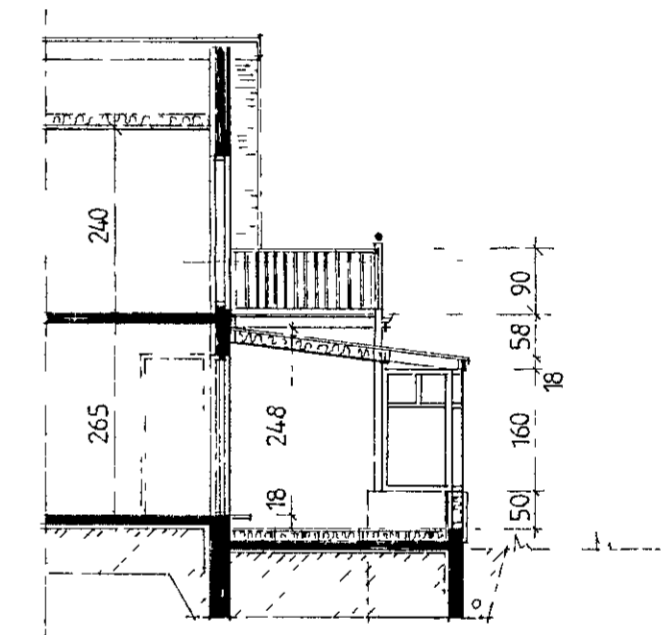

SNEIÐING B-B

GARÐSKALI - SVALIR  
 TIMBURVIRKI OG GLER  
 ÚTV M HATTKL (TO PÁ EN)  
 FULLEINANGRÆÐ, SEM NÆST K-GILDI ÍST 66  
 SOKKULL ST

GRUNNMYND 1 HÆÐ

HRAUNBRÚN

GRUNNMYND RISHÆÐAR

HRAUNBRÚN

AFSTODUMYND MKV 1.500

**TEIKNISTOFA**  
 DALSHRAUNI 13  
 220 HAFNARFIRÐI

Verkefni	HRAUNBRÚN 26 GARÐSKALI - SVALIR, (VIÐBYGGING)	Verk nr	8824	Mælikv	1:100
	GRUNNM, UTLIT, SNEIÐINGAR OG AFSTM	Dags	JUNÍ '88	Teikn nr	T1 01
		Teikn	HELGI		

Swaul Sveinsson.

HELGI K PALSSON Innanhússarkitekt FHI

simi (91) 5 22 35