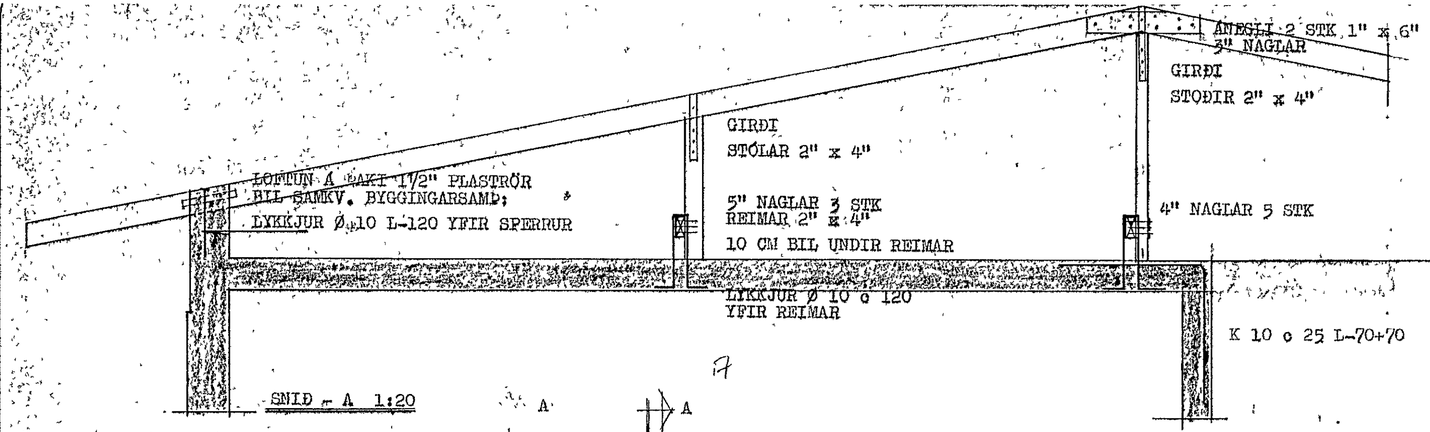

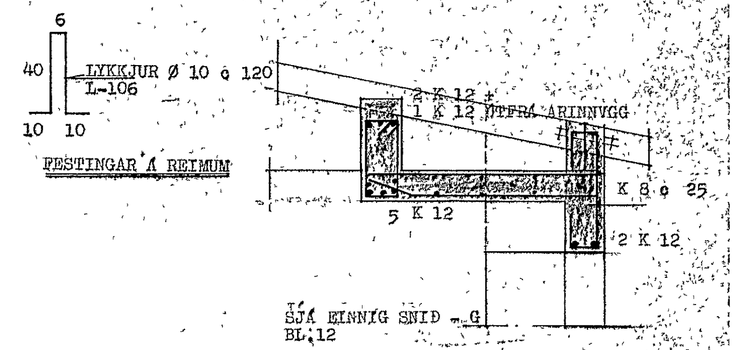

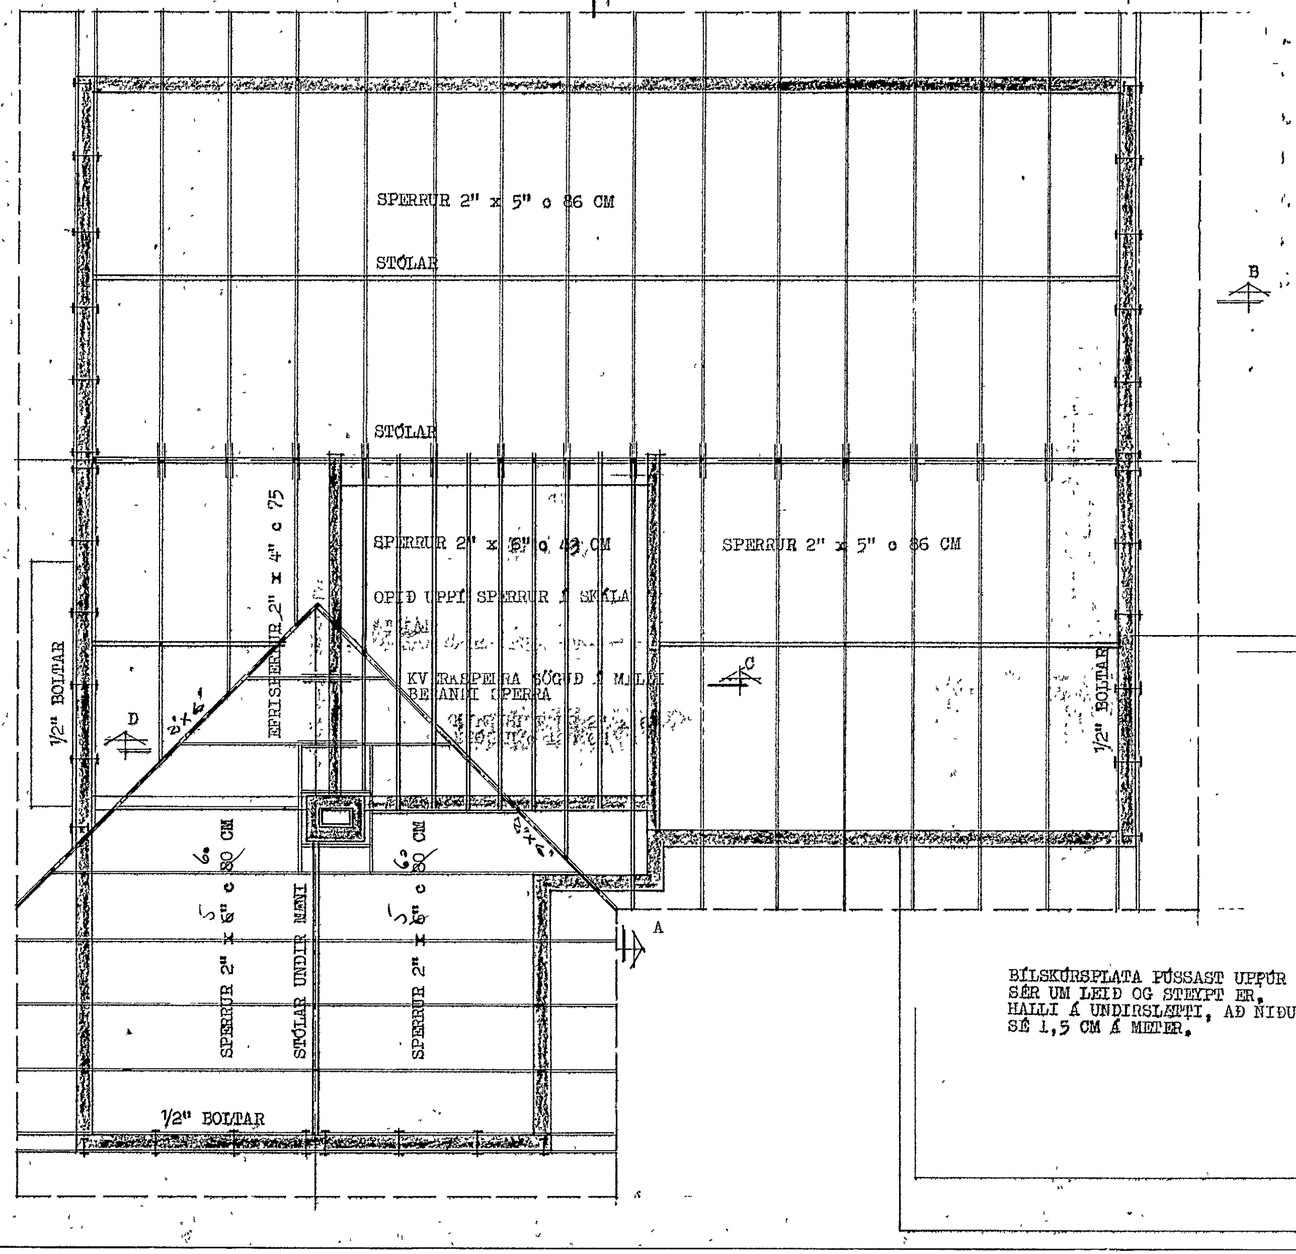

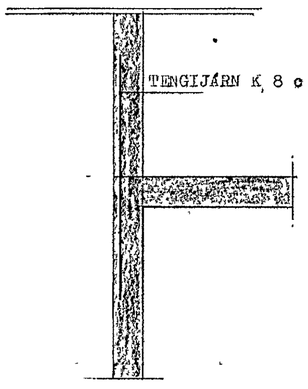

SNIÐ - C 1:20

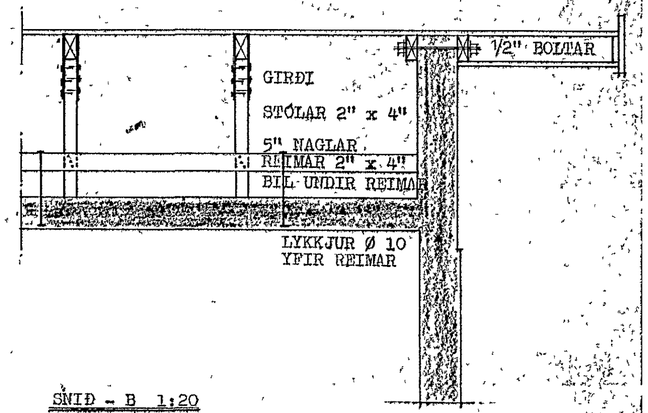

SNIÐ - B 1:20

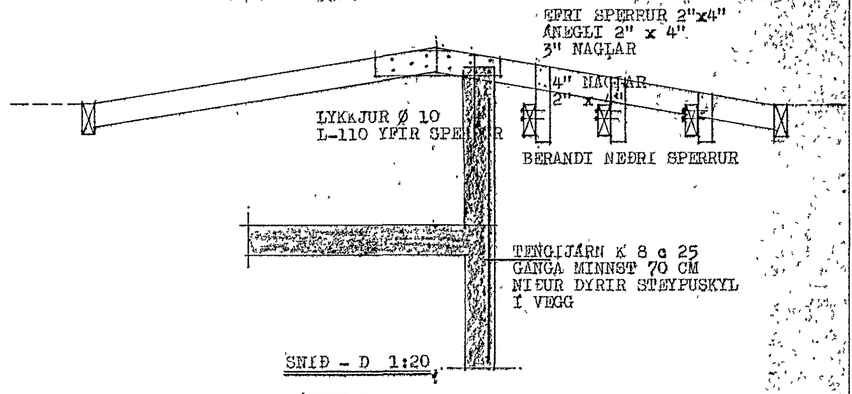

SNIÐ - D 1:20

SKÝRINGAR:
SPERRUR OG STÓLA SEM LIGGJA Í EÐA AÐ STEYPU
SKAL FÚAVERJA MEÐ TD. C-TOX.
ALLUR ÞAKSAUMUR OG BOLTAR GALV.
SJÁ EINNIG SKÝRINGAR Á BL.10

BÍLSKÚRSPLATA PÚSSAST UPPÚR SJÁLFRI
SÉR UM LEIÐ OG STEYPT ER.
HALLI Á UNDIRSLÉTTI, AÐ NIÐURFÖLLUM
SÉ 1,5 CM Á METER.

BREYTT Í SEPT. 1978

HAFNARFJARÐARBÆR
30. DES. 1978
BYGGINGAFULLTRÚINN

STEINGRÍMUR TH. ÞORLEIFSSON MÚR.		
HRAUNBRÚN NR. 29 HAFNARFIRÐI		
MÁL	1:50. 1:20	ÞAKBITAR GRUNNMYND OG SNIÐ
DAGS.	DES. 1976	
BLAÐ	12	