


KÓTI Á FRÁGENNU GÓLF ER 19.56

KÓTI Á STEYPT GÓLF ER 13.50

ELDRI PLATA FJARLEGG

2010 FRÁ ÚTBRUNN

YFIRLITSMYND M 1:500

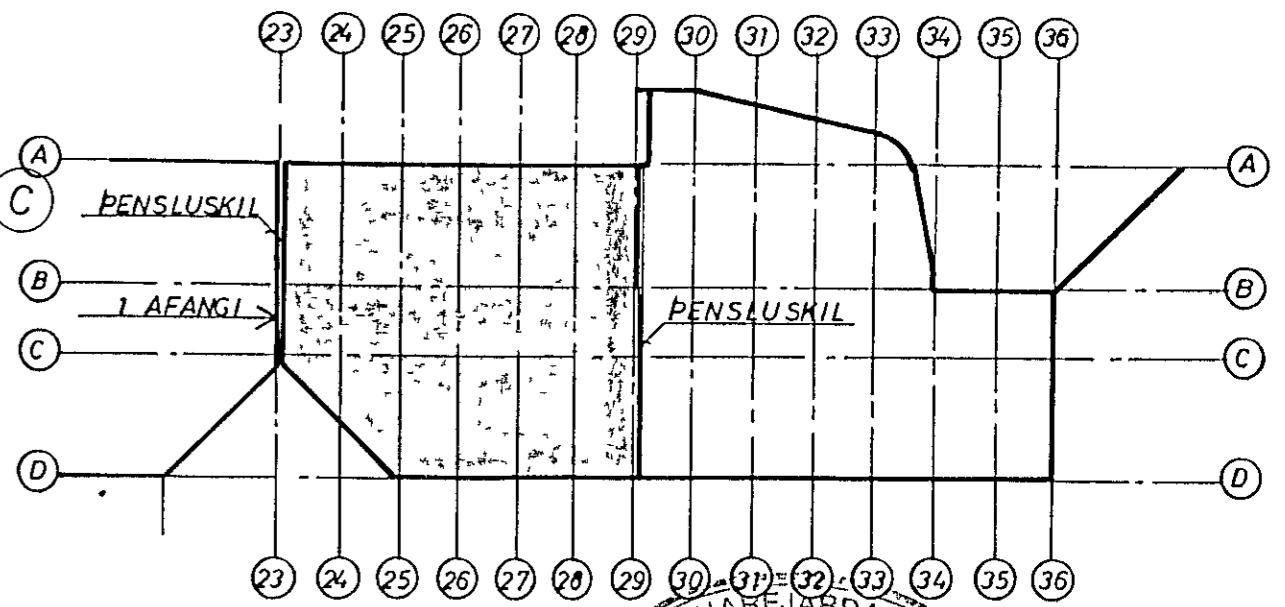

08 JAN 1992



R1 : Rauf í sokkul, 200 x 100, frá efri brún hotnplotu og 600 mm niður sokkul.

GAT Í SÖKKUL, LENGD X HIED K = KÓTI Á NEDRI BRUNN Á GATI

ZK 16, L=1200 STANDI 600MM UPPÚR BOTNPLÖTU

SJÁ SKÝRINGAR Á TEIKN NR - 1 - 101

**VERKFRÆDISTOFAN FERILL HF.**  
 SUDURLANDSBRÁUT 4 REYKJAVÍK SÍMI 688570

**SETBERGSSKÓLI - 2. ÁFANGI**

UNDIRSTÖÐUR-GRUNNMYND

DAGS	HANNAÐ	SAMÞYKKT
4 október 1991	<i>[Signature]</i>	<i>[Signature]</i>
MKV	TEIKNAD	
1.50	5 th nr. 326	1 102 C

C	6. des 1991	R1 lengd Stök 1 gildi badd ud af	<i>[Signature]</i>
B	3. des 1991	Götum og raufum breytt	<i>[Signature]</i>
A	8. des 1991	Núllum breytt ud R - 23d. 24 a fl	<i>[Signature]</i>
BR	DAGS	HANNAÐ	SAMÞ