


18 JAN 1988  
 HFNARFUR, DABLAR  
 BYGGINGAFULLTRUI

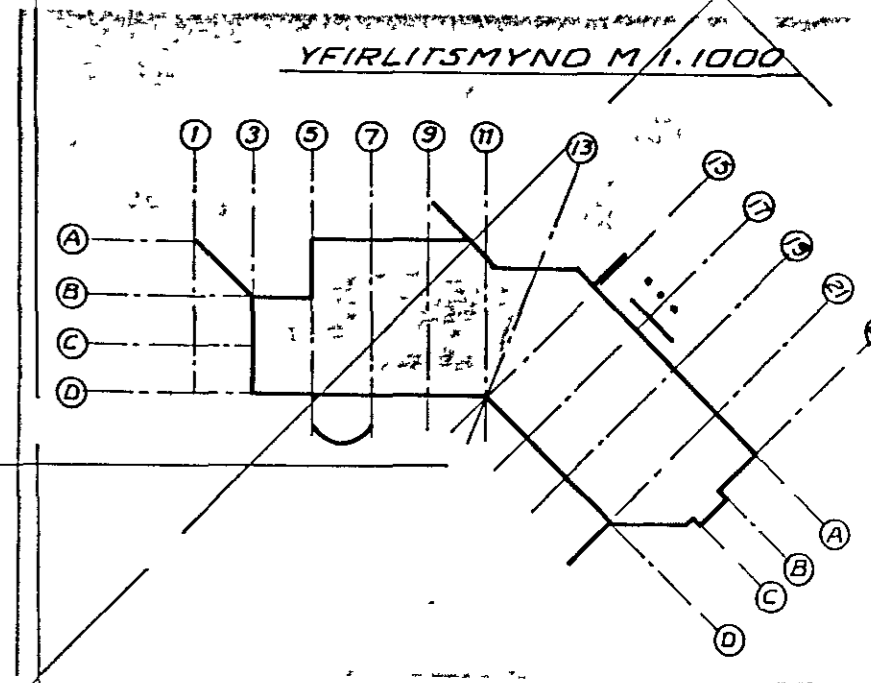

R1 rauf í sokkulveg 200x60 frá efri brún sokkuls 400 mm niður sokkulveg sjá skýringar á teikn nr -1-00

<b>VERKFRÆÐISTOFAN FERILL HF.</b> SÚÐURLANDSBRÁUT 4 REYKJAVÍK SÍMI 686570	
<b>Grunnskóli Setbergi</b> 1 áfangi undirstöður grunnmynd	
DAGS	HANNAÐ
25. Ágú 1988	<i>Sveinur K. Jónsson</i>
MKV	TEIKNAD
150	h s
nr. 326 1 02 B	

B - 1/11/88 Málum Dreymt í B Milli 6088  
 A - 1/10/88 Málumbreyti nr. 175  
 BK - DAGS