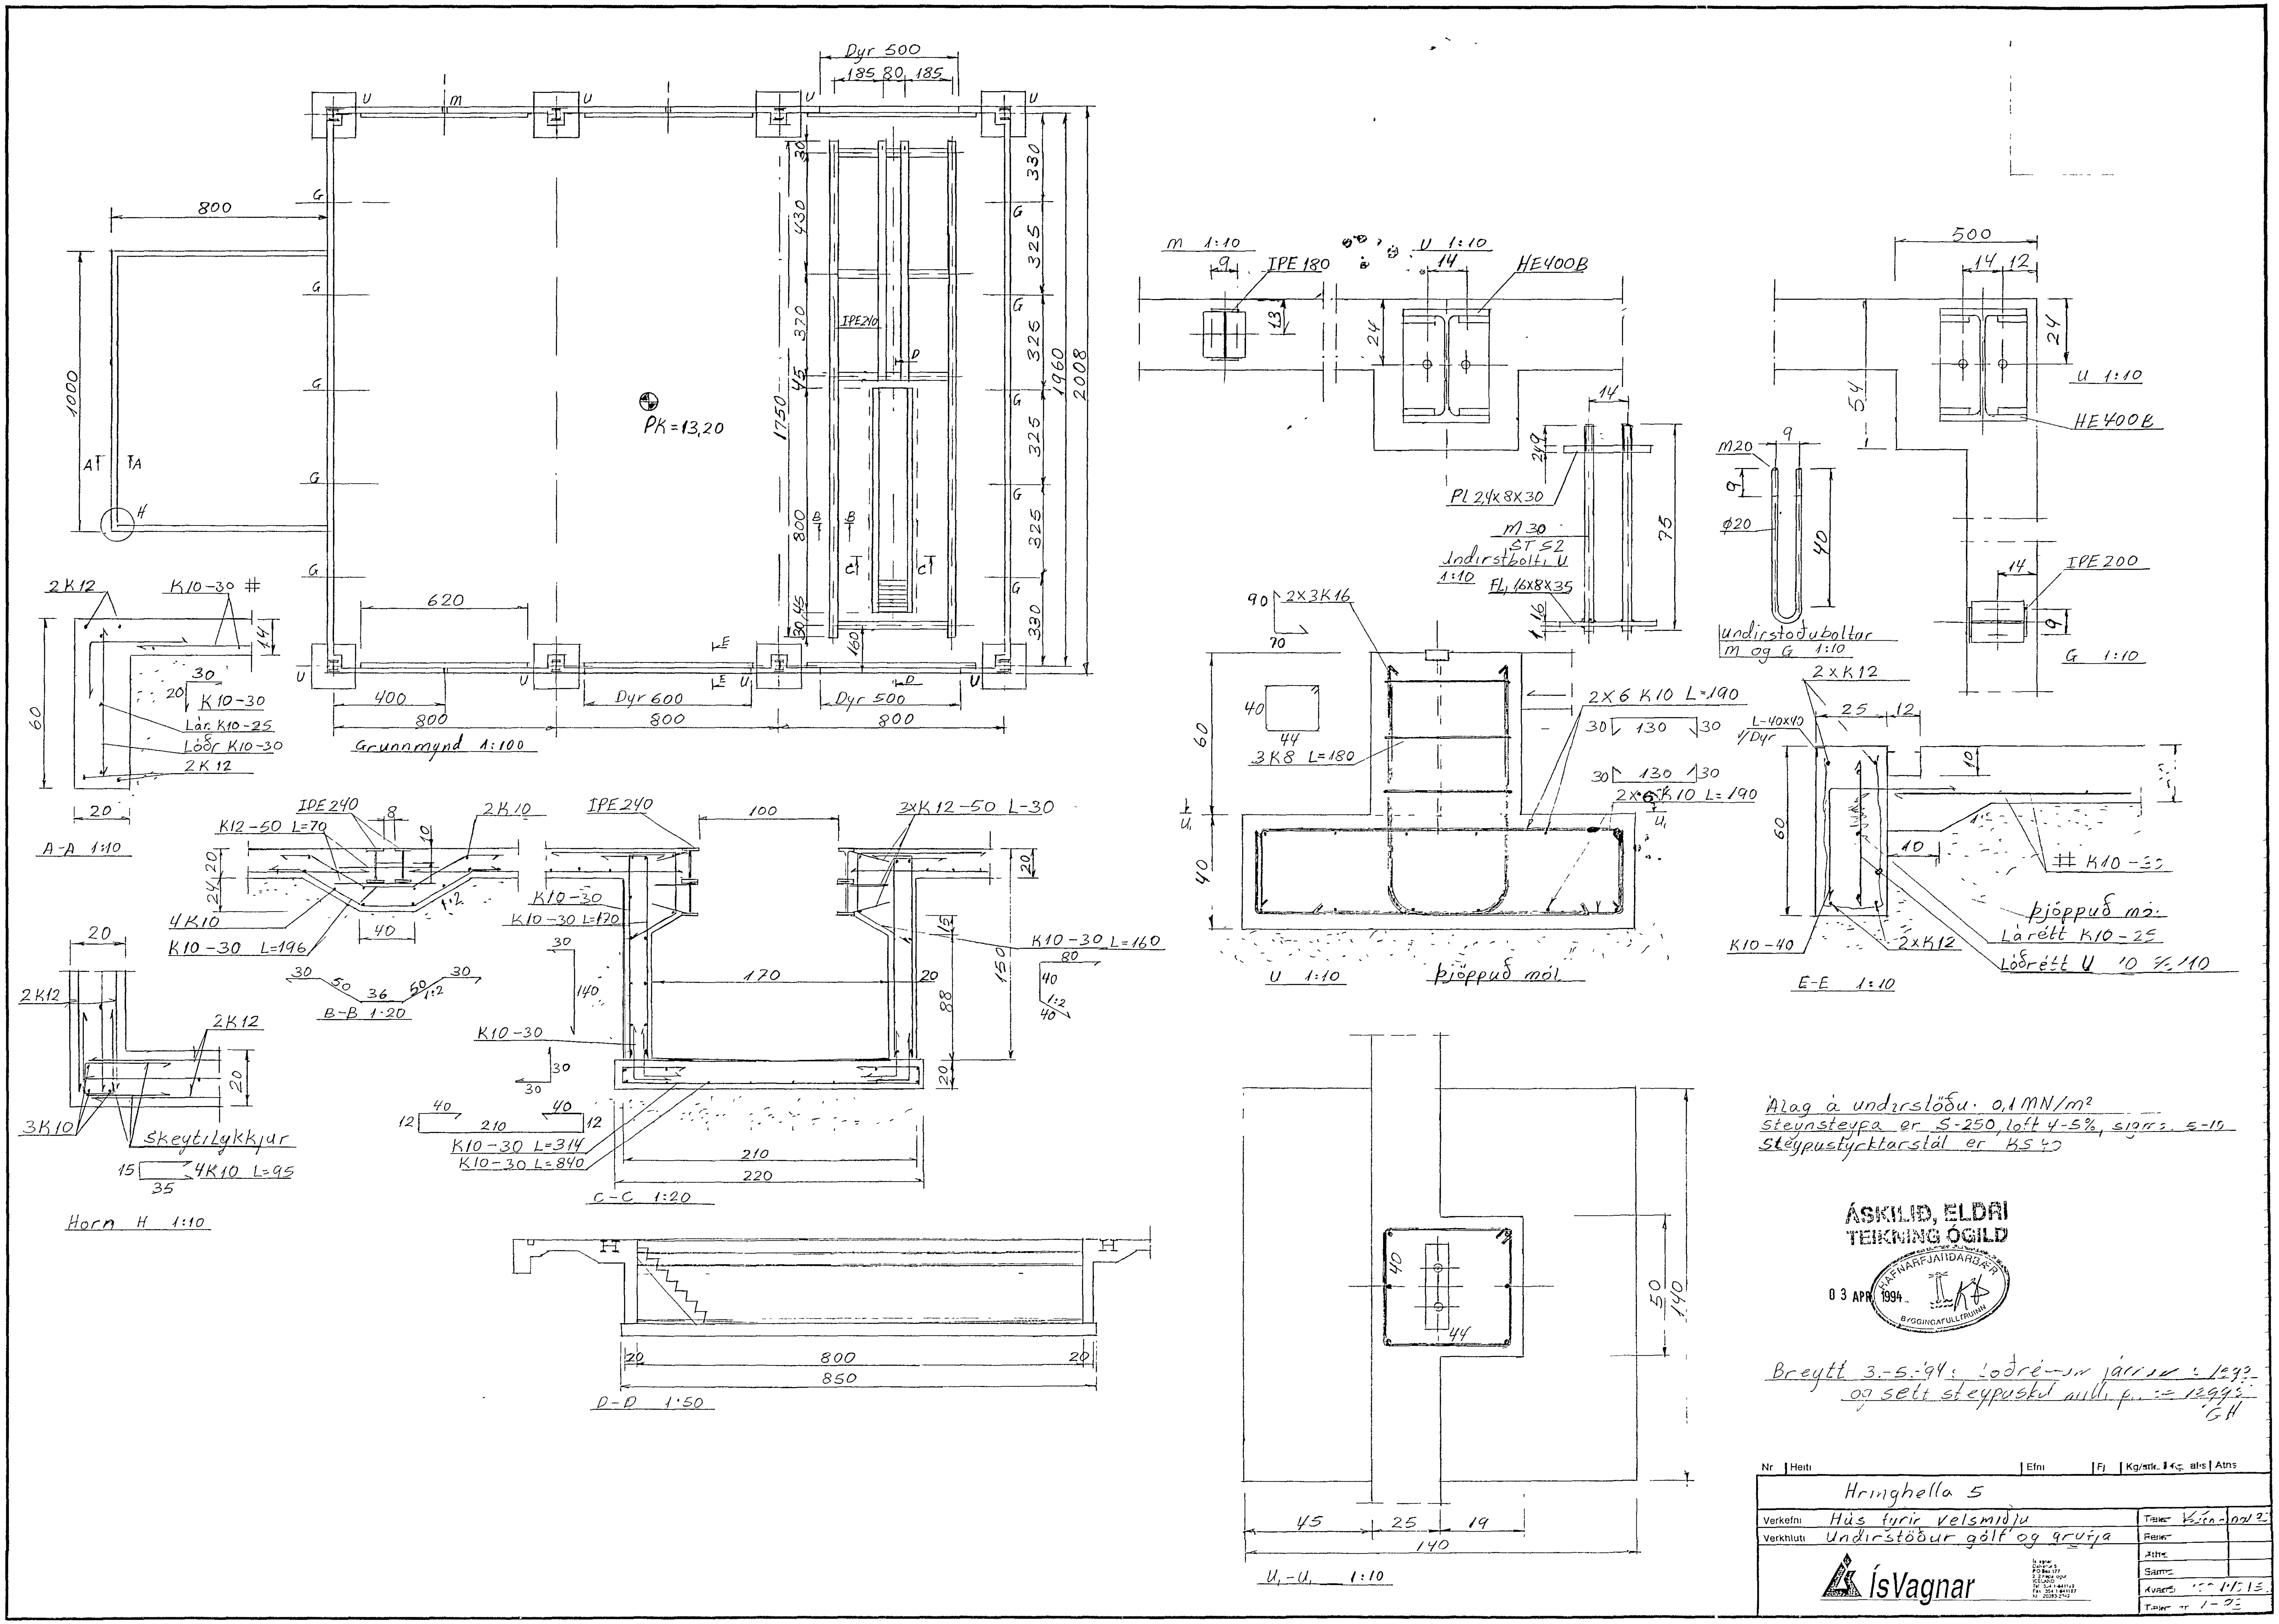
Grunnmynd 1:100
PK=13,20
Dyr 500
185 80 185
Dyr 600
800
1000
620
400
1750
1960
2008
330
325
430
370
IPE 240
A-A 1:10
2K12
K10-30
Lár K10-25
Lóðr K10-30
B-B 1:20
K12-50 L=70
IPE 240
2K10
4K10
K10-30 L=196
C-C 1:20
K10-30 L=170
K10-30 L=160
K10-30 L=314
K10-30 L=840
2xK12-50 L-30
Horn H 1:10
3K10
skeytilykkjur
4K10 L=95
D-D 1:50
850
m 1:10
IPE 180
U 1:10
HE400B
Pl 24x8x30
m 30
ST 52
Undirstbolti U 1:10
Fl 16x8x35
M20
ø20
Undirstöðuboltar m og G 1:10
IPE 200
G 1:10
2x3K16
3K8 L=180
2x6 K10 L=190
2x6 K10 L=190
U 1:10
þjöppuð möl
2xK12
L-40x40 í Dyr
K10-40
K10-30
þjöppuð möl
Lárétt K10-25
Lóðrétt U 10 % /10
E-E 1:10
U1-U1 1:10
140
Álag á undirstöðu: 0,1 MN/m²
Steypusteypa er S-250, loft 4-5%, sigm: 5-10
Steypustyrktarstál er KS 40
ÁSKILIÐ, ELDRI TEIKNING ÓGILD
03 APR 1994
HAFNARFJARÐARBÆR BYGGINGAFULLTRÚINN
Breytt 3.-5.-94: Lóðrétt járn í ... og sett steypuskil milli ...
GH
Nr | Heiti | Efni | Fj | Kg/stk. | Kg alls | Aths
Hringhella 5
Verkefni: Hús fyrir vélsmiðju
Verkhluti: Undirstöður gólf og gryfja
ÍsVagnar