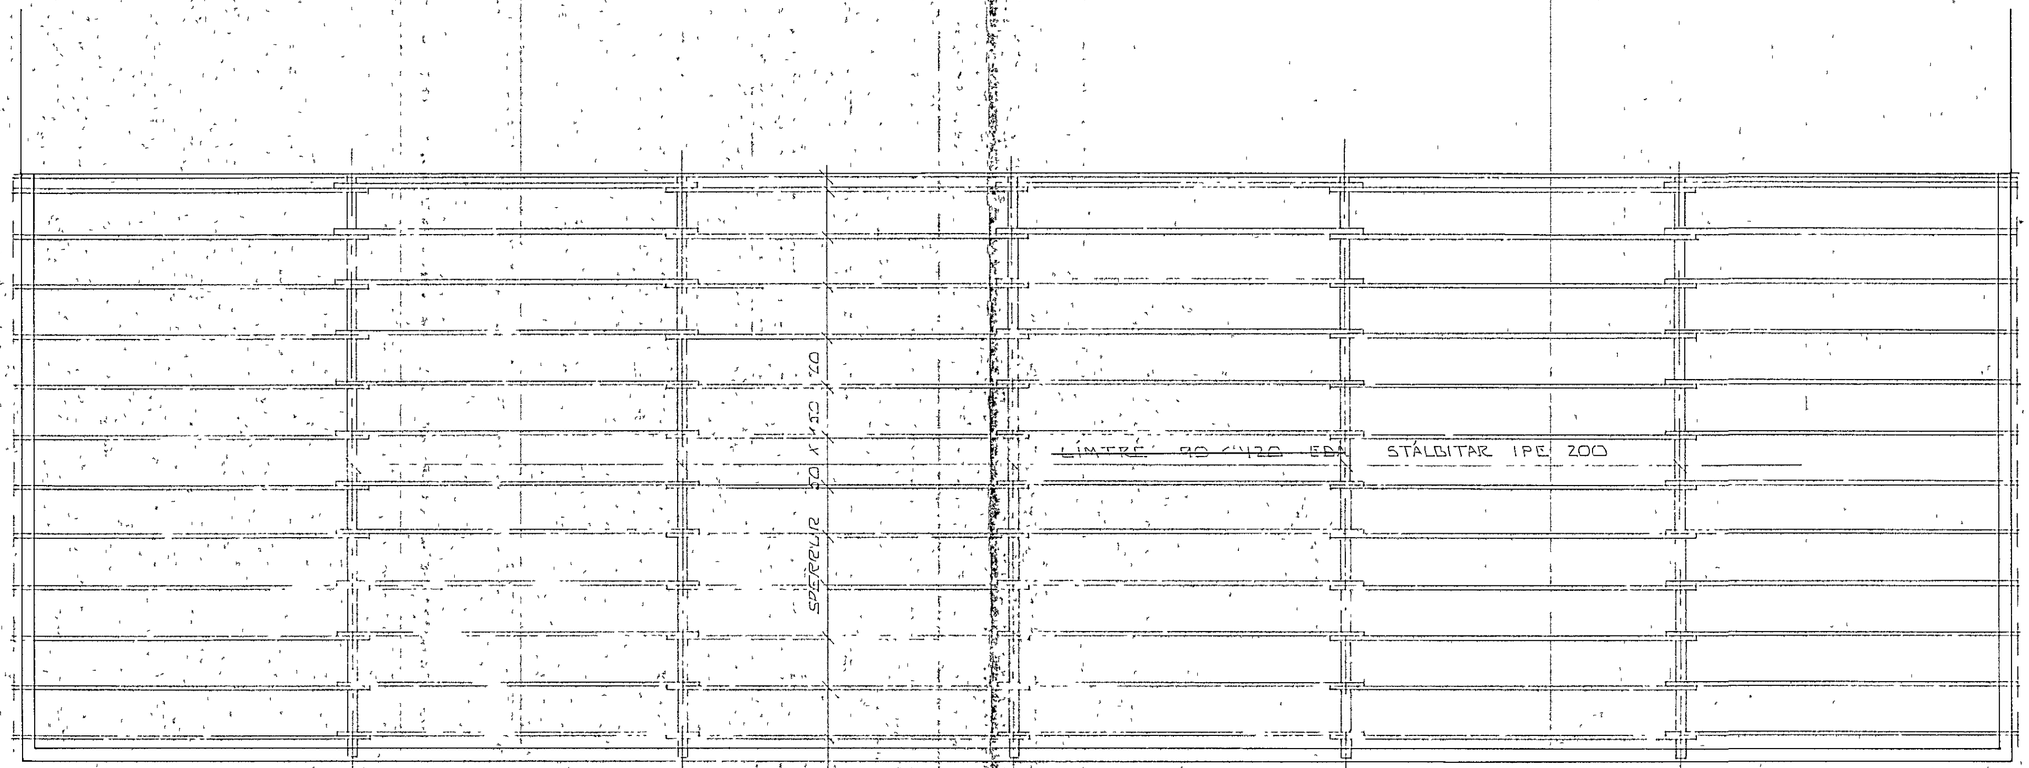

GRUNNMYND 1:50

SKÝRINGAR

SÉRMYNDIR ÞAKVIRKIS SJÁ BL NR 1-04

HAFNARFJARÐARBÆR
30. okt. 1986
BYGGINGAFULLTRÚINN

ÚR NR	DAGS	EÐLI BREYTINGAR	SIGN

HVALEYRARBRAUT 26 HAFNARFIRÐI

ÞAKVIRKI: GRUNNMYND

MÆLIKV 1:50

DAGS	SEPT '86
HANNAÐ	
TEIKNAÐ	
VERK NR	8624
BLAÐ NR	1-03

SIGURÐUR ÞORLEIFSSON TÆKNIFRÆÐINGUR F.Í.T.F.Í.
STRANDGÖTU 11 HAFNARFIRÐI SÍMI 54751