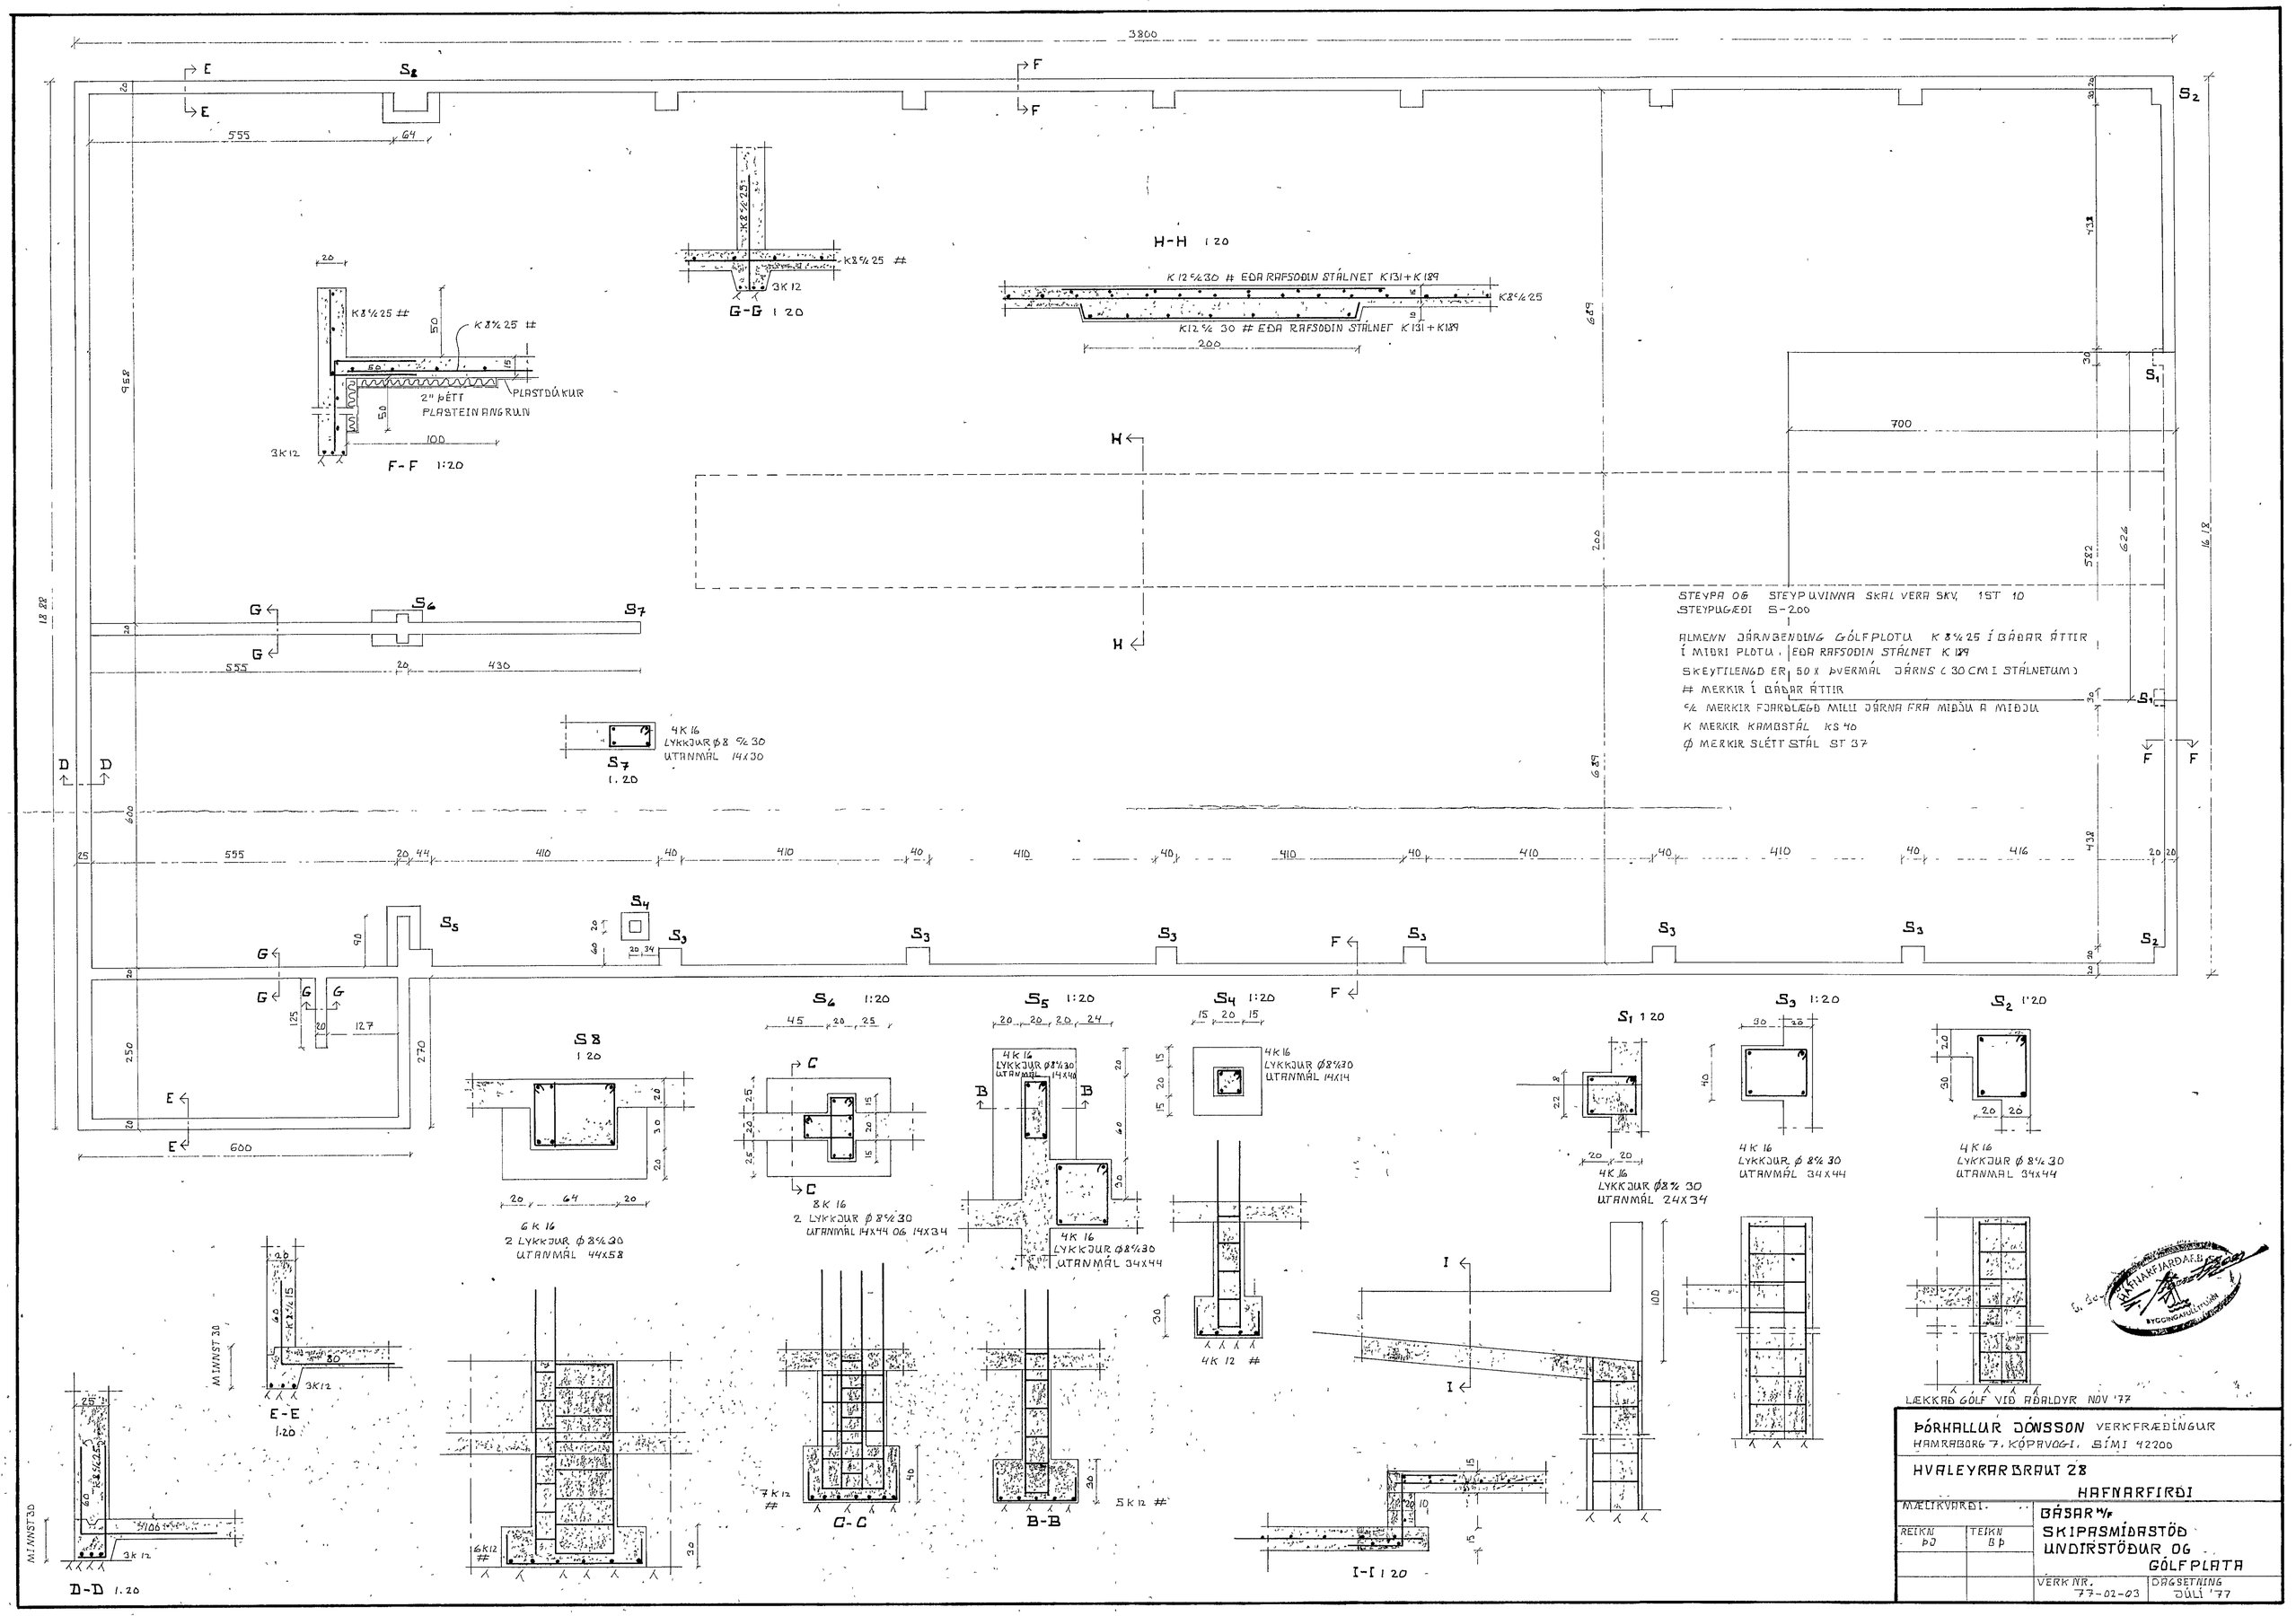

ÞÓRHALLUR JÓNSSON VERKFRÆÐINGUR HAMRABORG 7, KÓPAVOGI. SÍMI 42200	
HVALEYRARBRAUT 28 HAFNARFIRÐI	
MÆLIKVARÐI:	BÁSAR M/F SKIPASMÍÐASTÖÐ UNDIRSTÖÐUR OG GÓLFPLATA
TEIKN: ÞÓ / TEIKN: BÞ	
VERK NR. 77-02-03	DAGSETNING JÚLÍ '77