

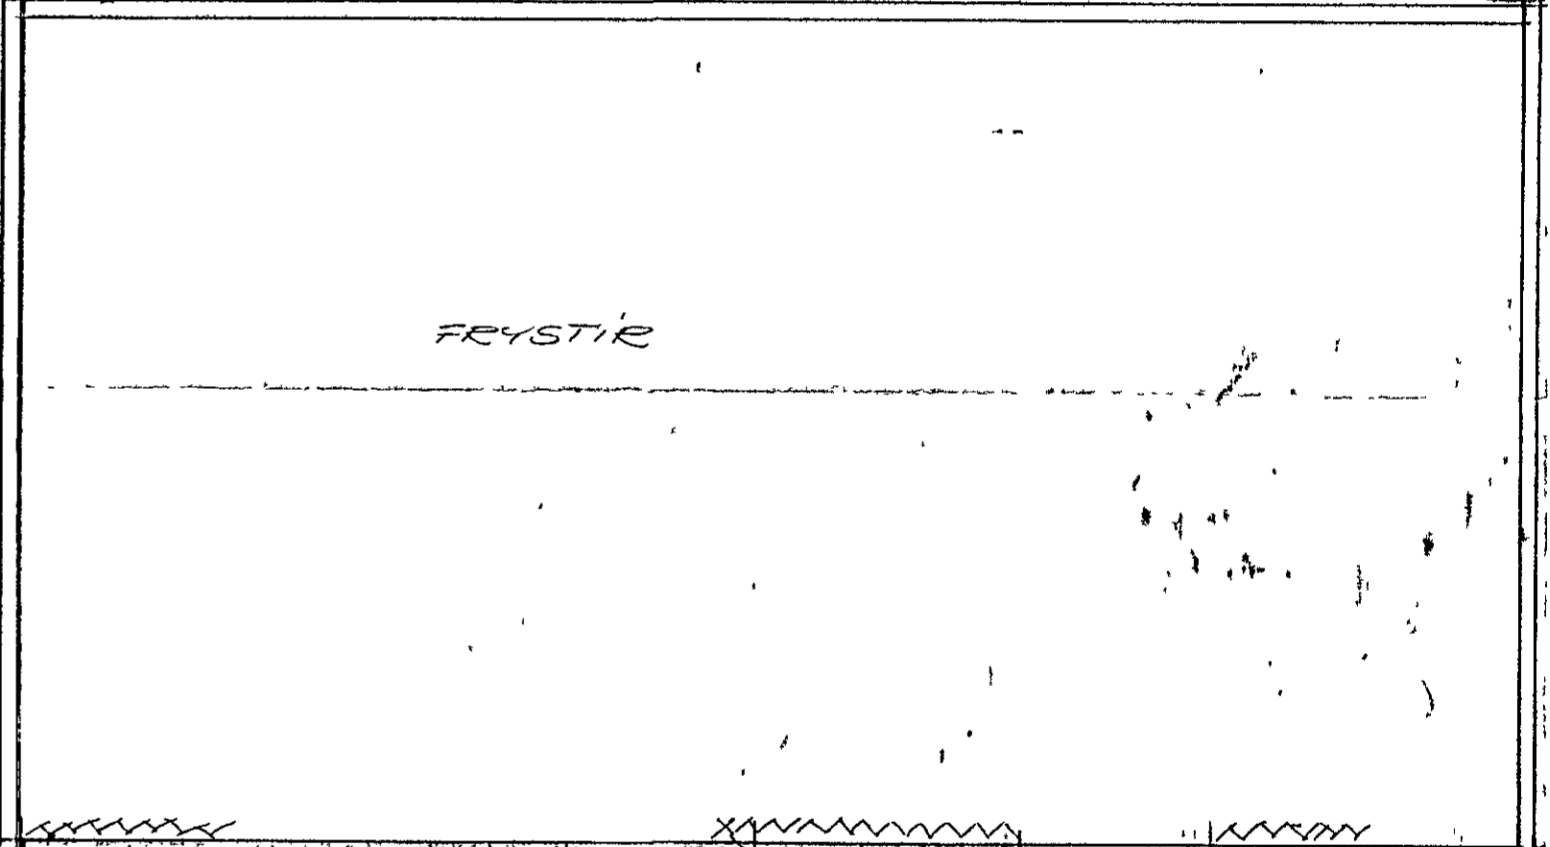
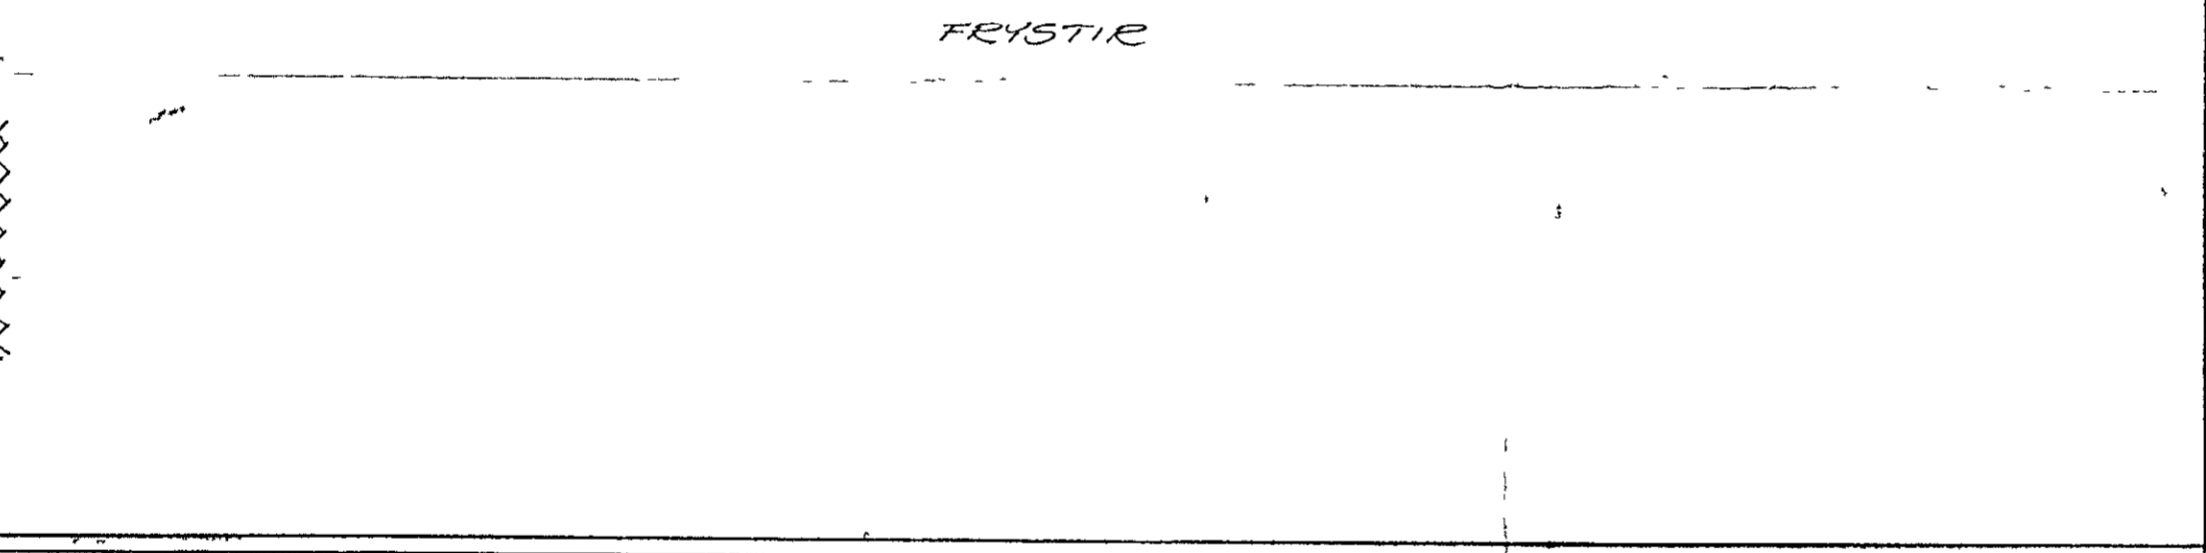
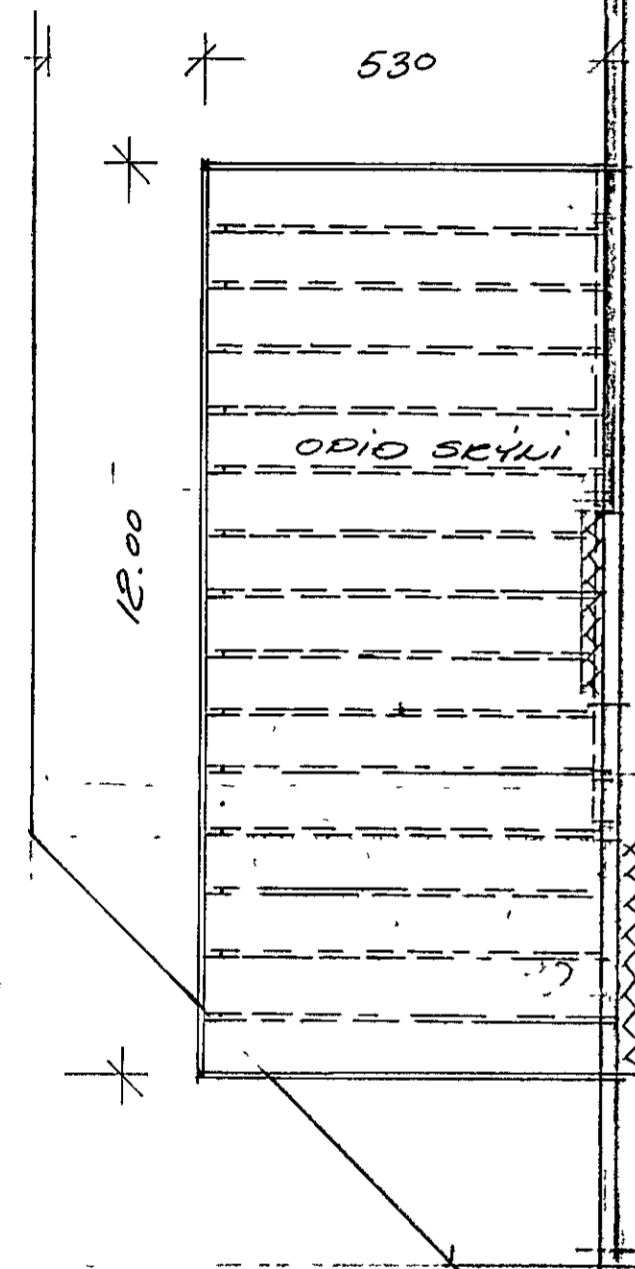


Samþykkt á fundi bygginga
 nefndar þ. 21. 11. 1984
 BYGGINGAVALDSTYRI
 Í HAFNAFIEDI
[Signature]

Skjalin samþykkt til
 byggðingar enda veði þess
 fjárlæsd beinin að kostn.
 ávarðun og þess
 þess af skýrslu stjórnar.
[Signature]

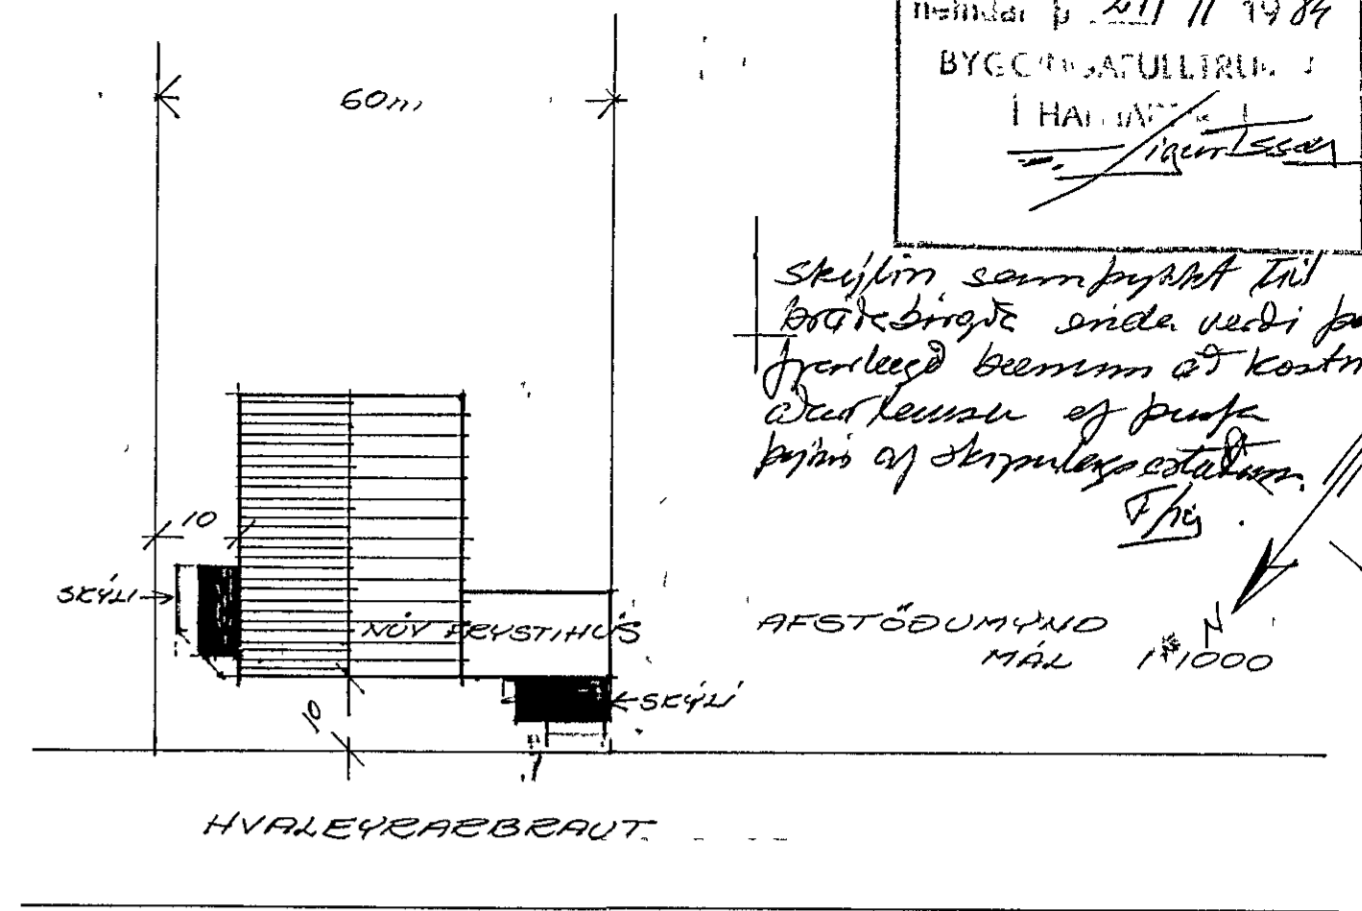

GRUNNMYND MÁL 1:100

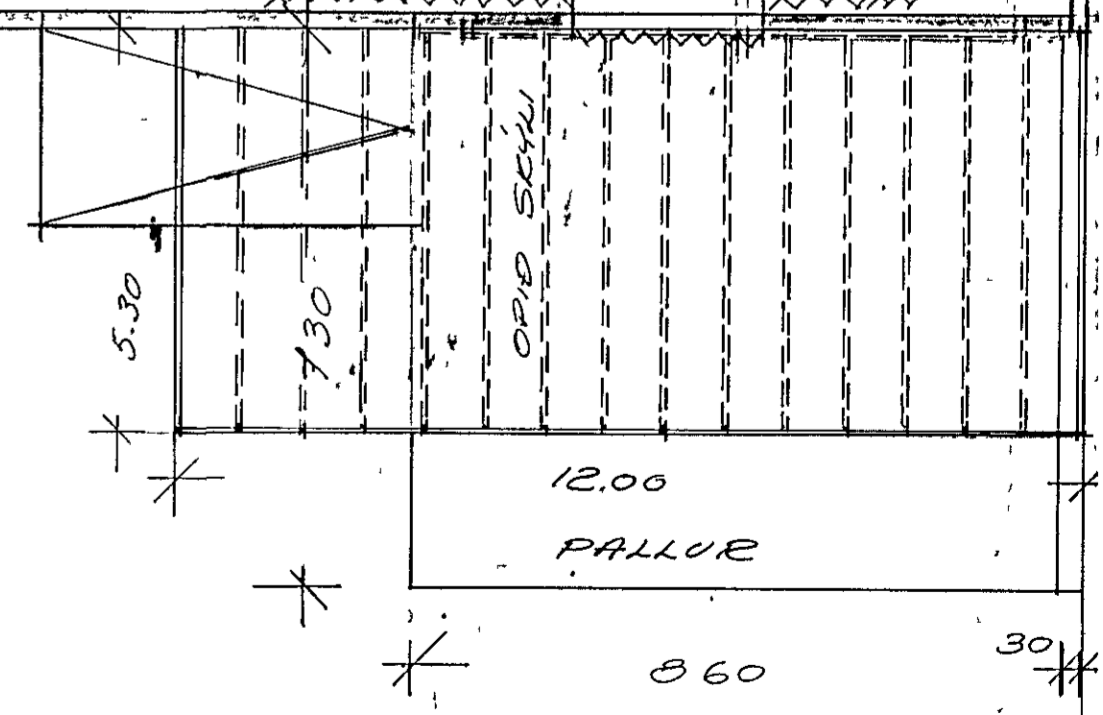

4420-0310

HVALEYRABRAUT 31 HAFNAFIEDI
 EYD NOV. 84 GRUNNMYND OG AESTARA
 MÁL 1:100 & 1:1000 TEIÐ *[Signature]*