





ATH. SNÍÐ H ER SÝNT Á TEIKN. 103

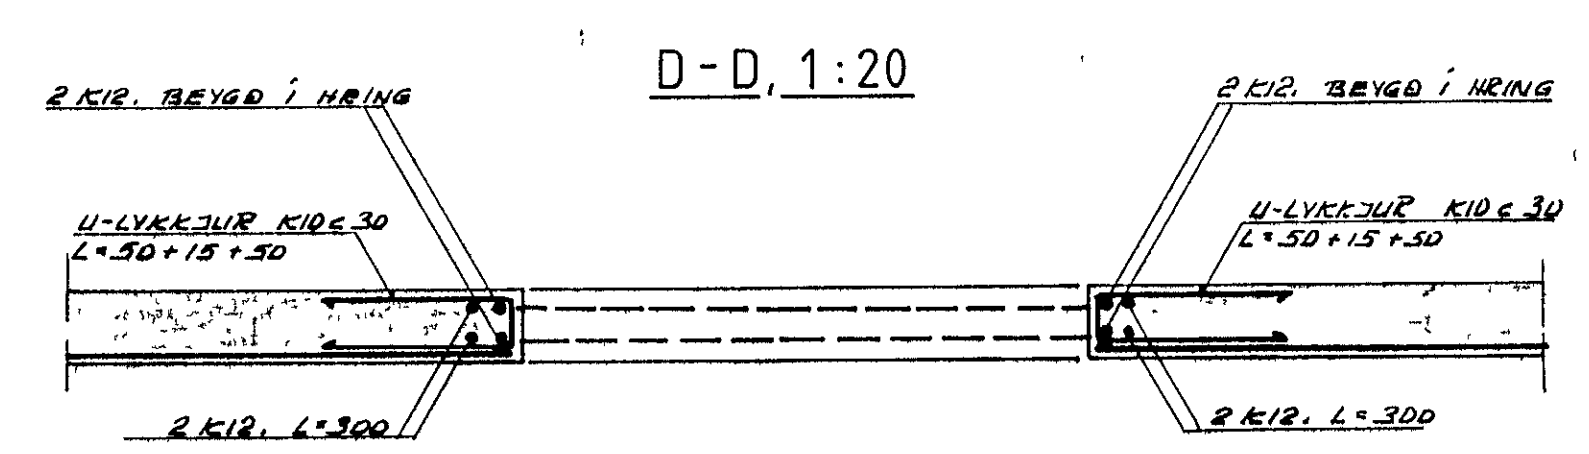

S, 1 20

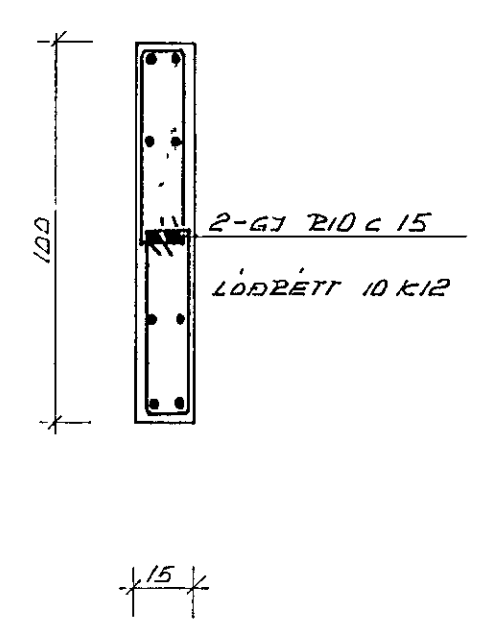

S1, 1 20

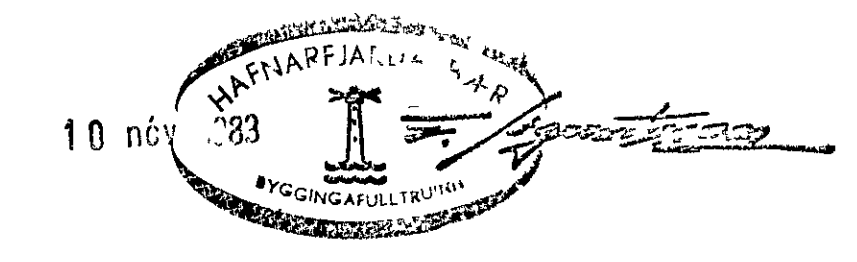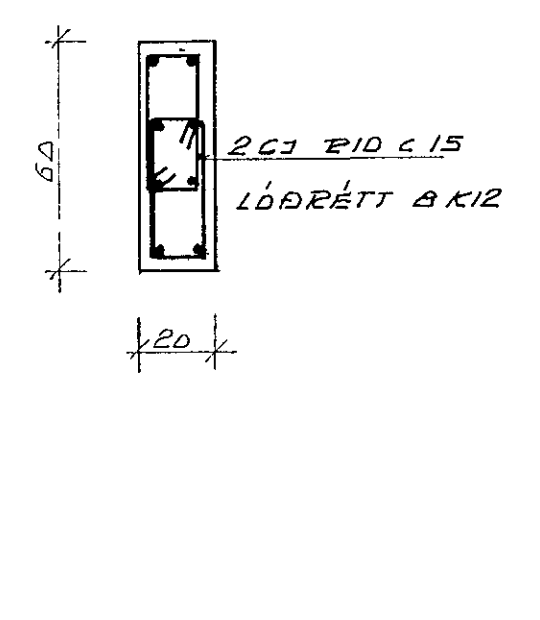

BREVIT 04.11.83, JÄRNBEINDING PLÖTU Í MÓÐA VÍSLU DLS

FORSJÁ Verkfæðistofa Skólavörðungsgötu 5 Reykjavík S 24090 N.m. 2367-5374		HVAMMABRAUT NR 6, H	105
H JLS	T ST	D 21.06.83	
K 1 50,	1 20	[Signature]	

BREVIT 28.09.83 JÄRNBEINDING PLÖTU Í MÓÐA VÍSLU DLS
11-21.10.83