

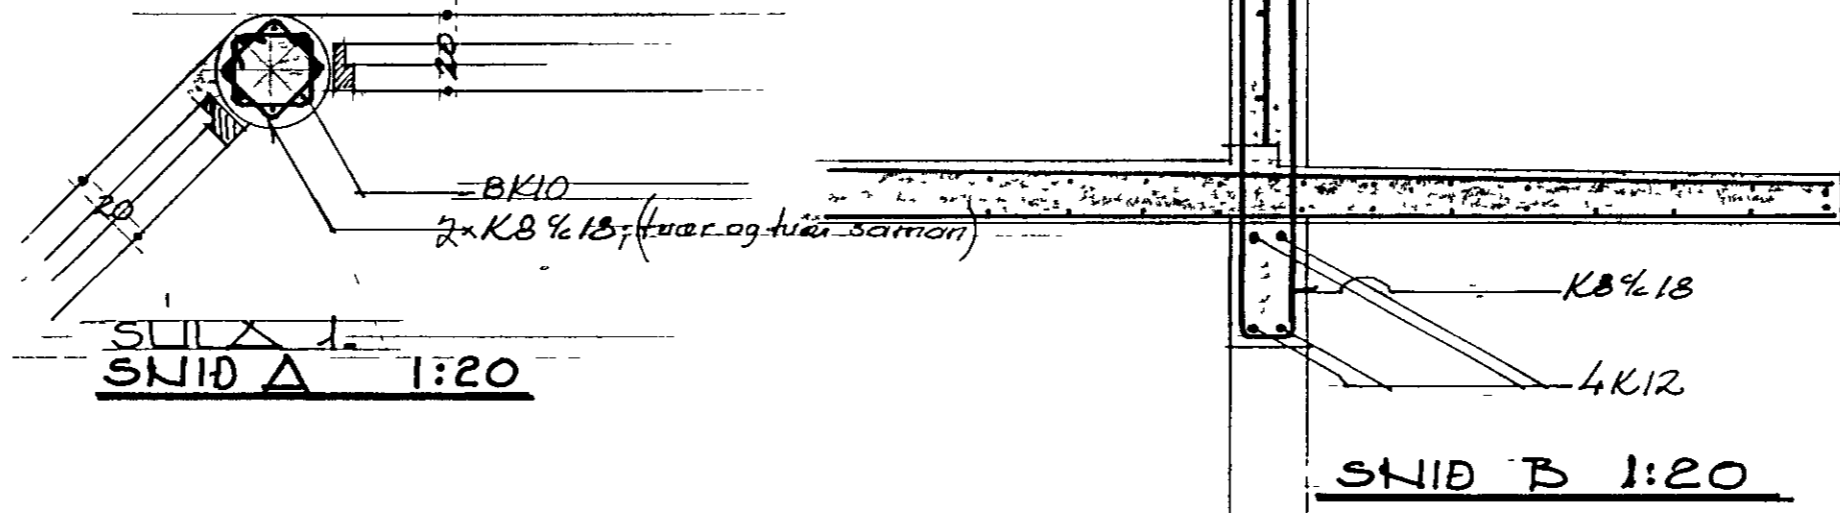
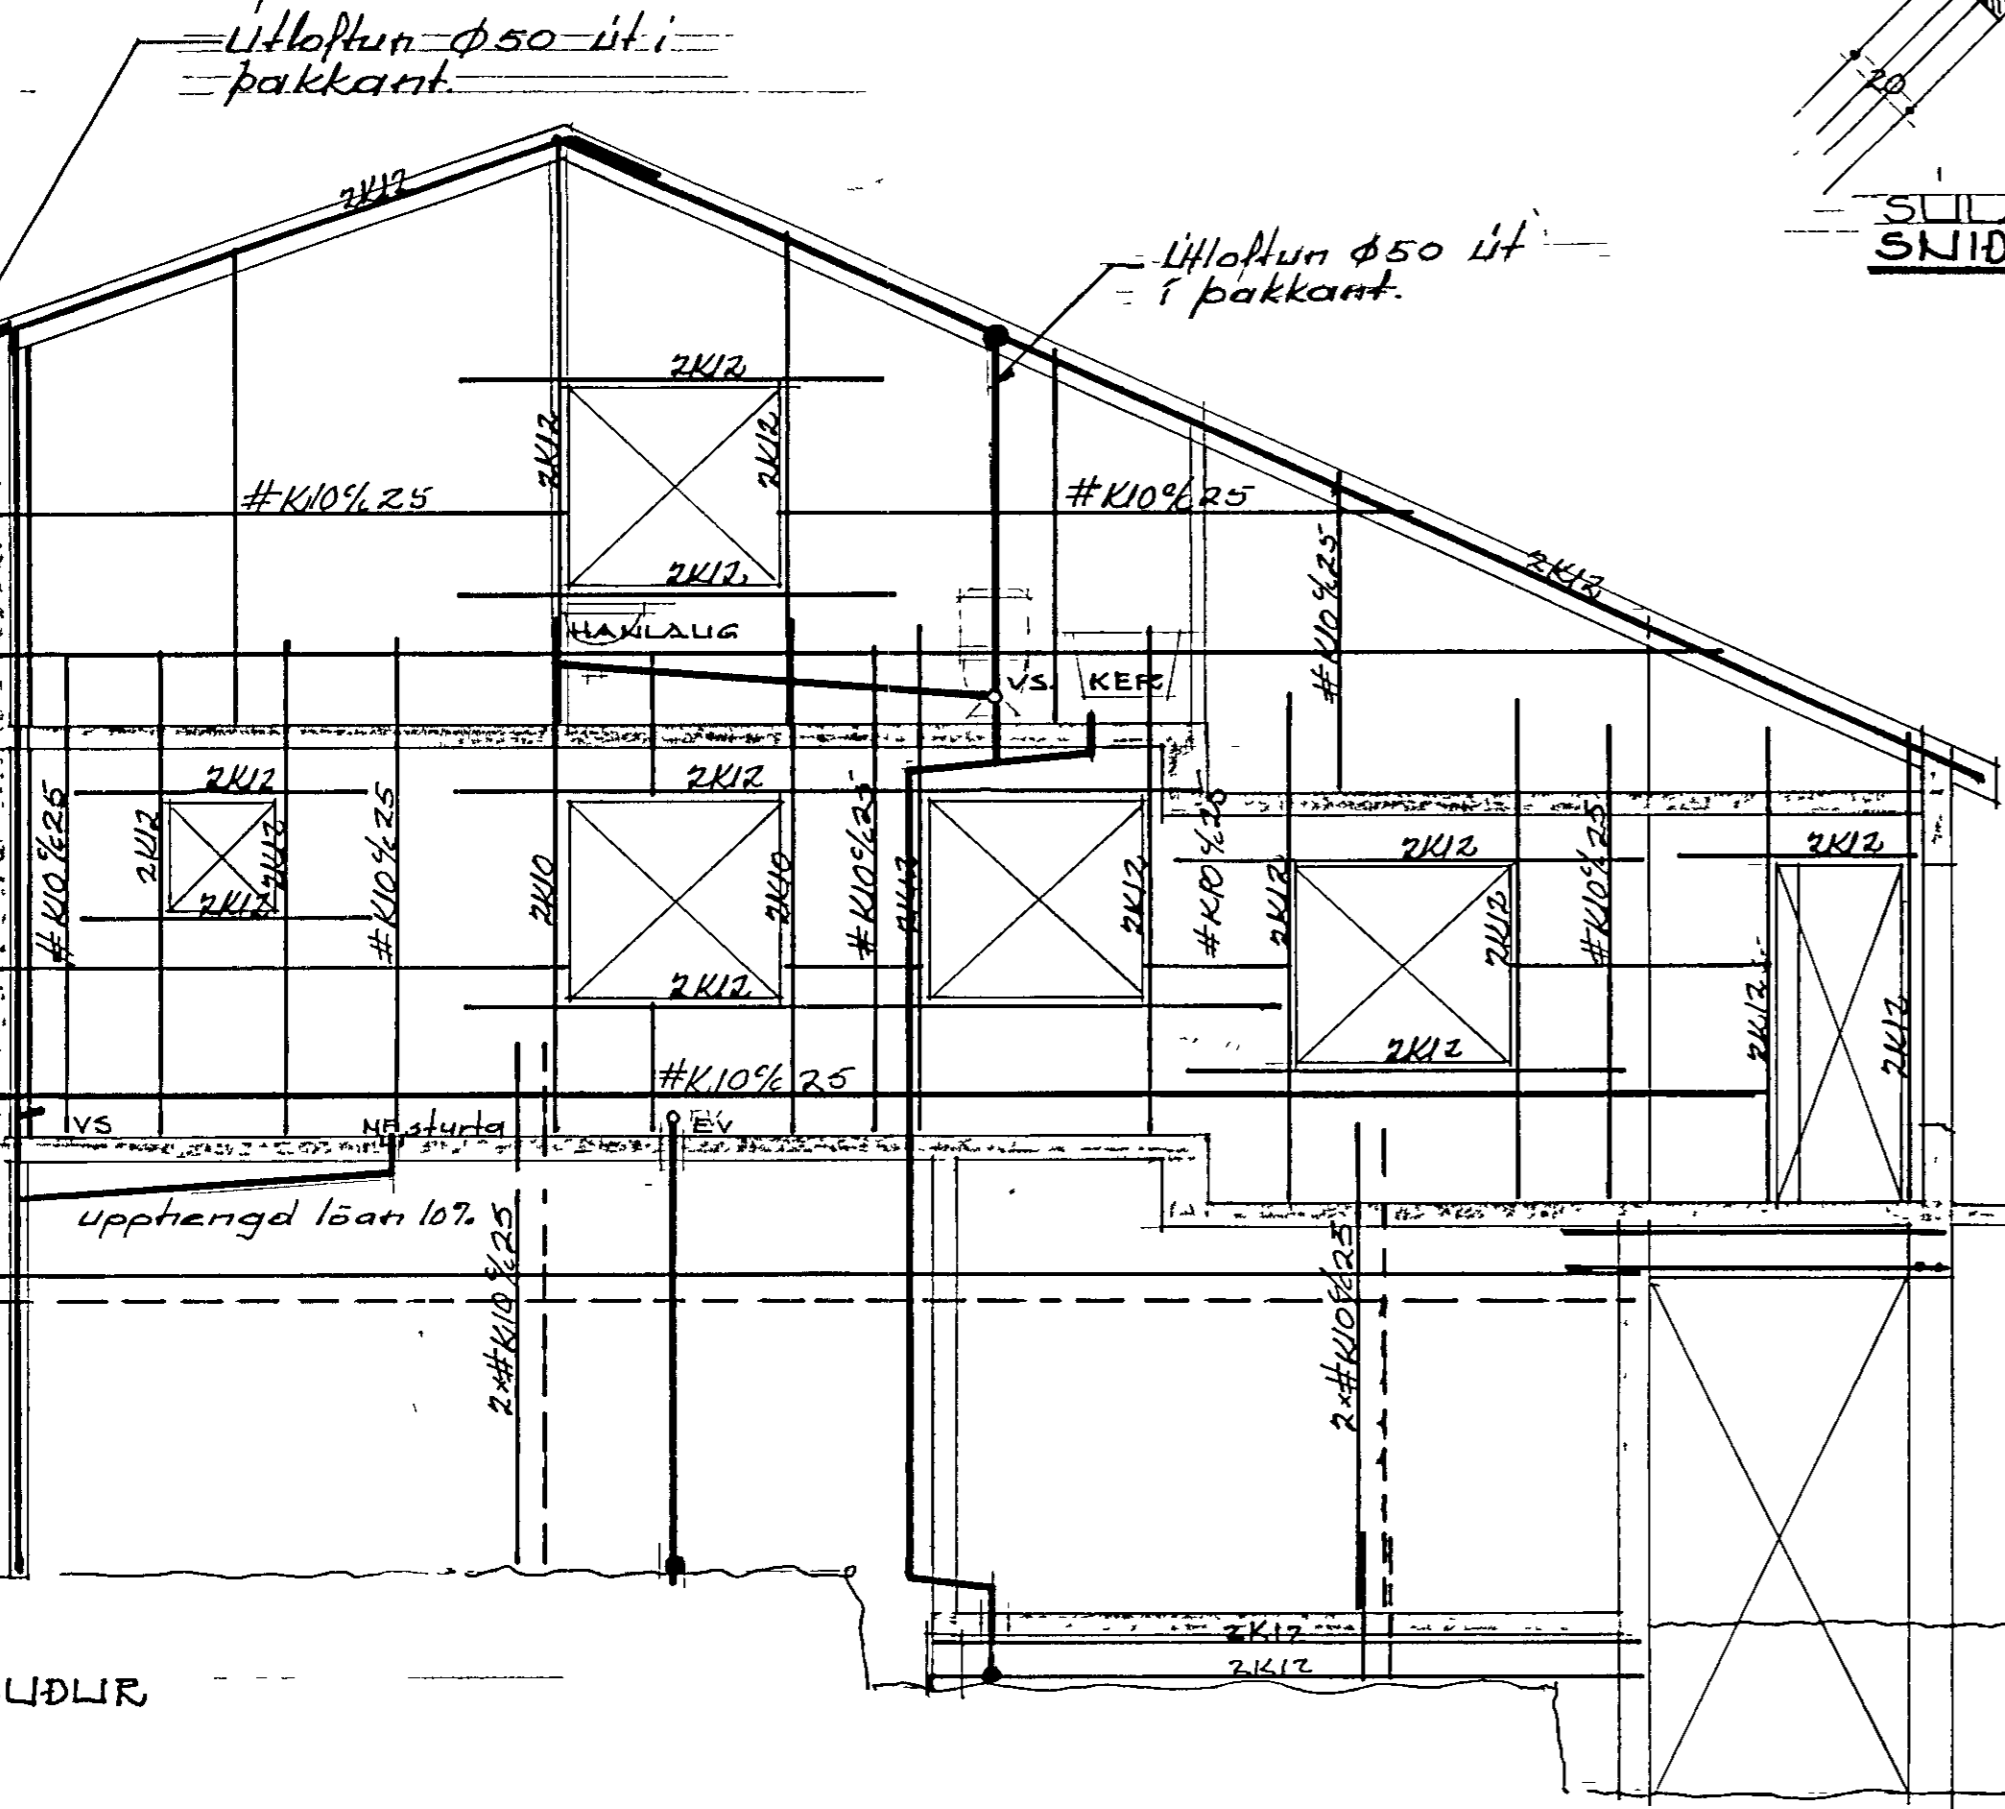


Í ALLA UNDIRSTÖÐUVEGGI AÐ FYLINGU KOMI
 TVÖFÖL JÄRNHAGGRIND; 2x#K10%25
 Í AÐRA VEGGI KOMI #K10%25
 ÖKEITILEGGDIR: $\phi = 45$

VESTUR

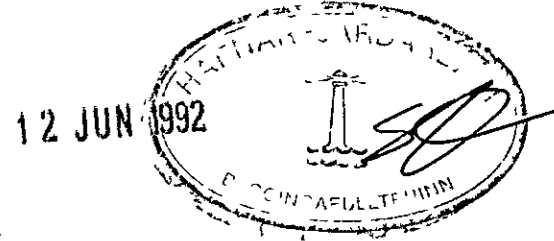

SNID B 1:20

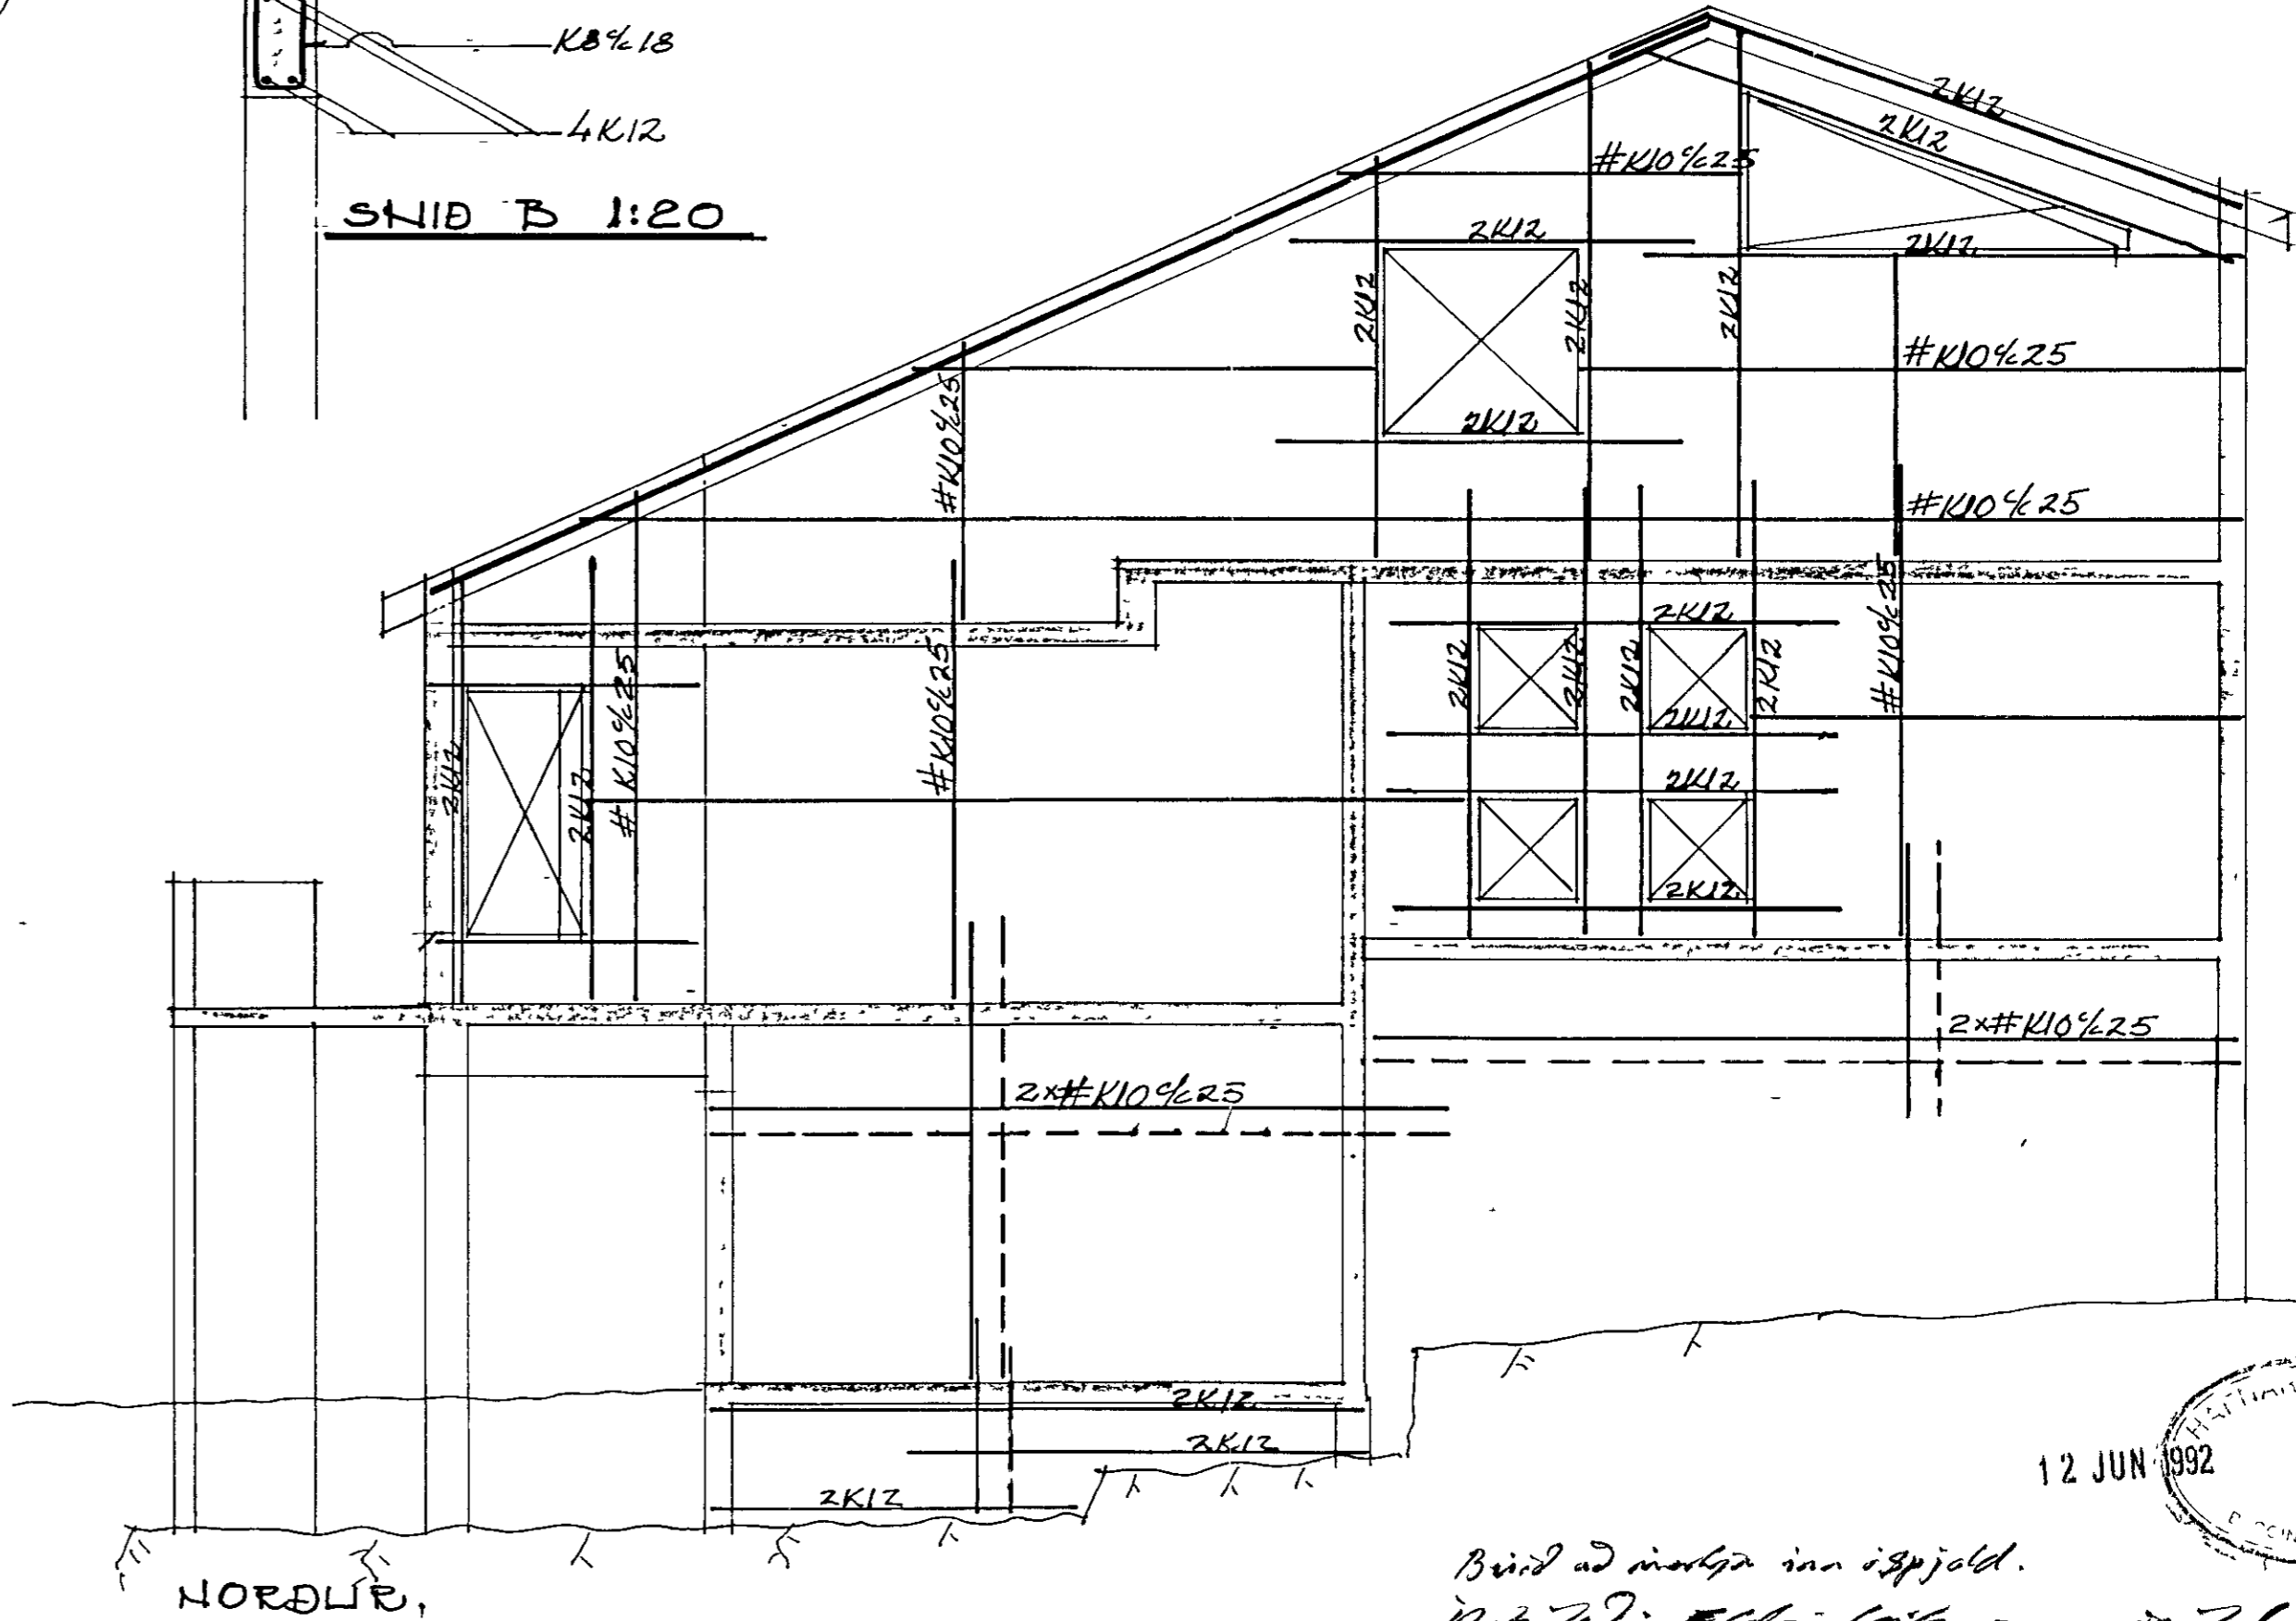

Brúid að málga inn íspjöld.
 Súlum og stölu og milli stöluvegga; Breytt
 Breytt 13.9.91 Jörn í undirstöðuveggunum

HÖRGSHOLT 17 HAFNARFIRÐI	
INGÓLFUR ANTONSSON BYGGINGATEKNIFR.	JÄRN I VEGGJUM.
BALDVIN EINARSSON BYGGINGAFRÆÐINGUR	
1:50-1:20	3
JAN 91	