



PLATA YFIR I. HÆÐ

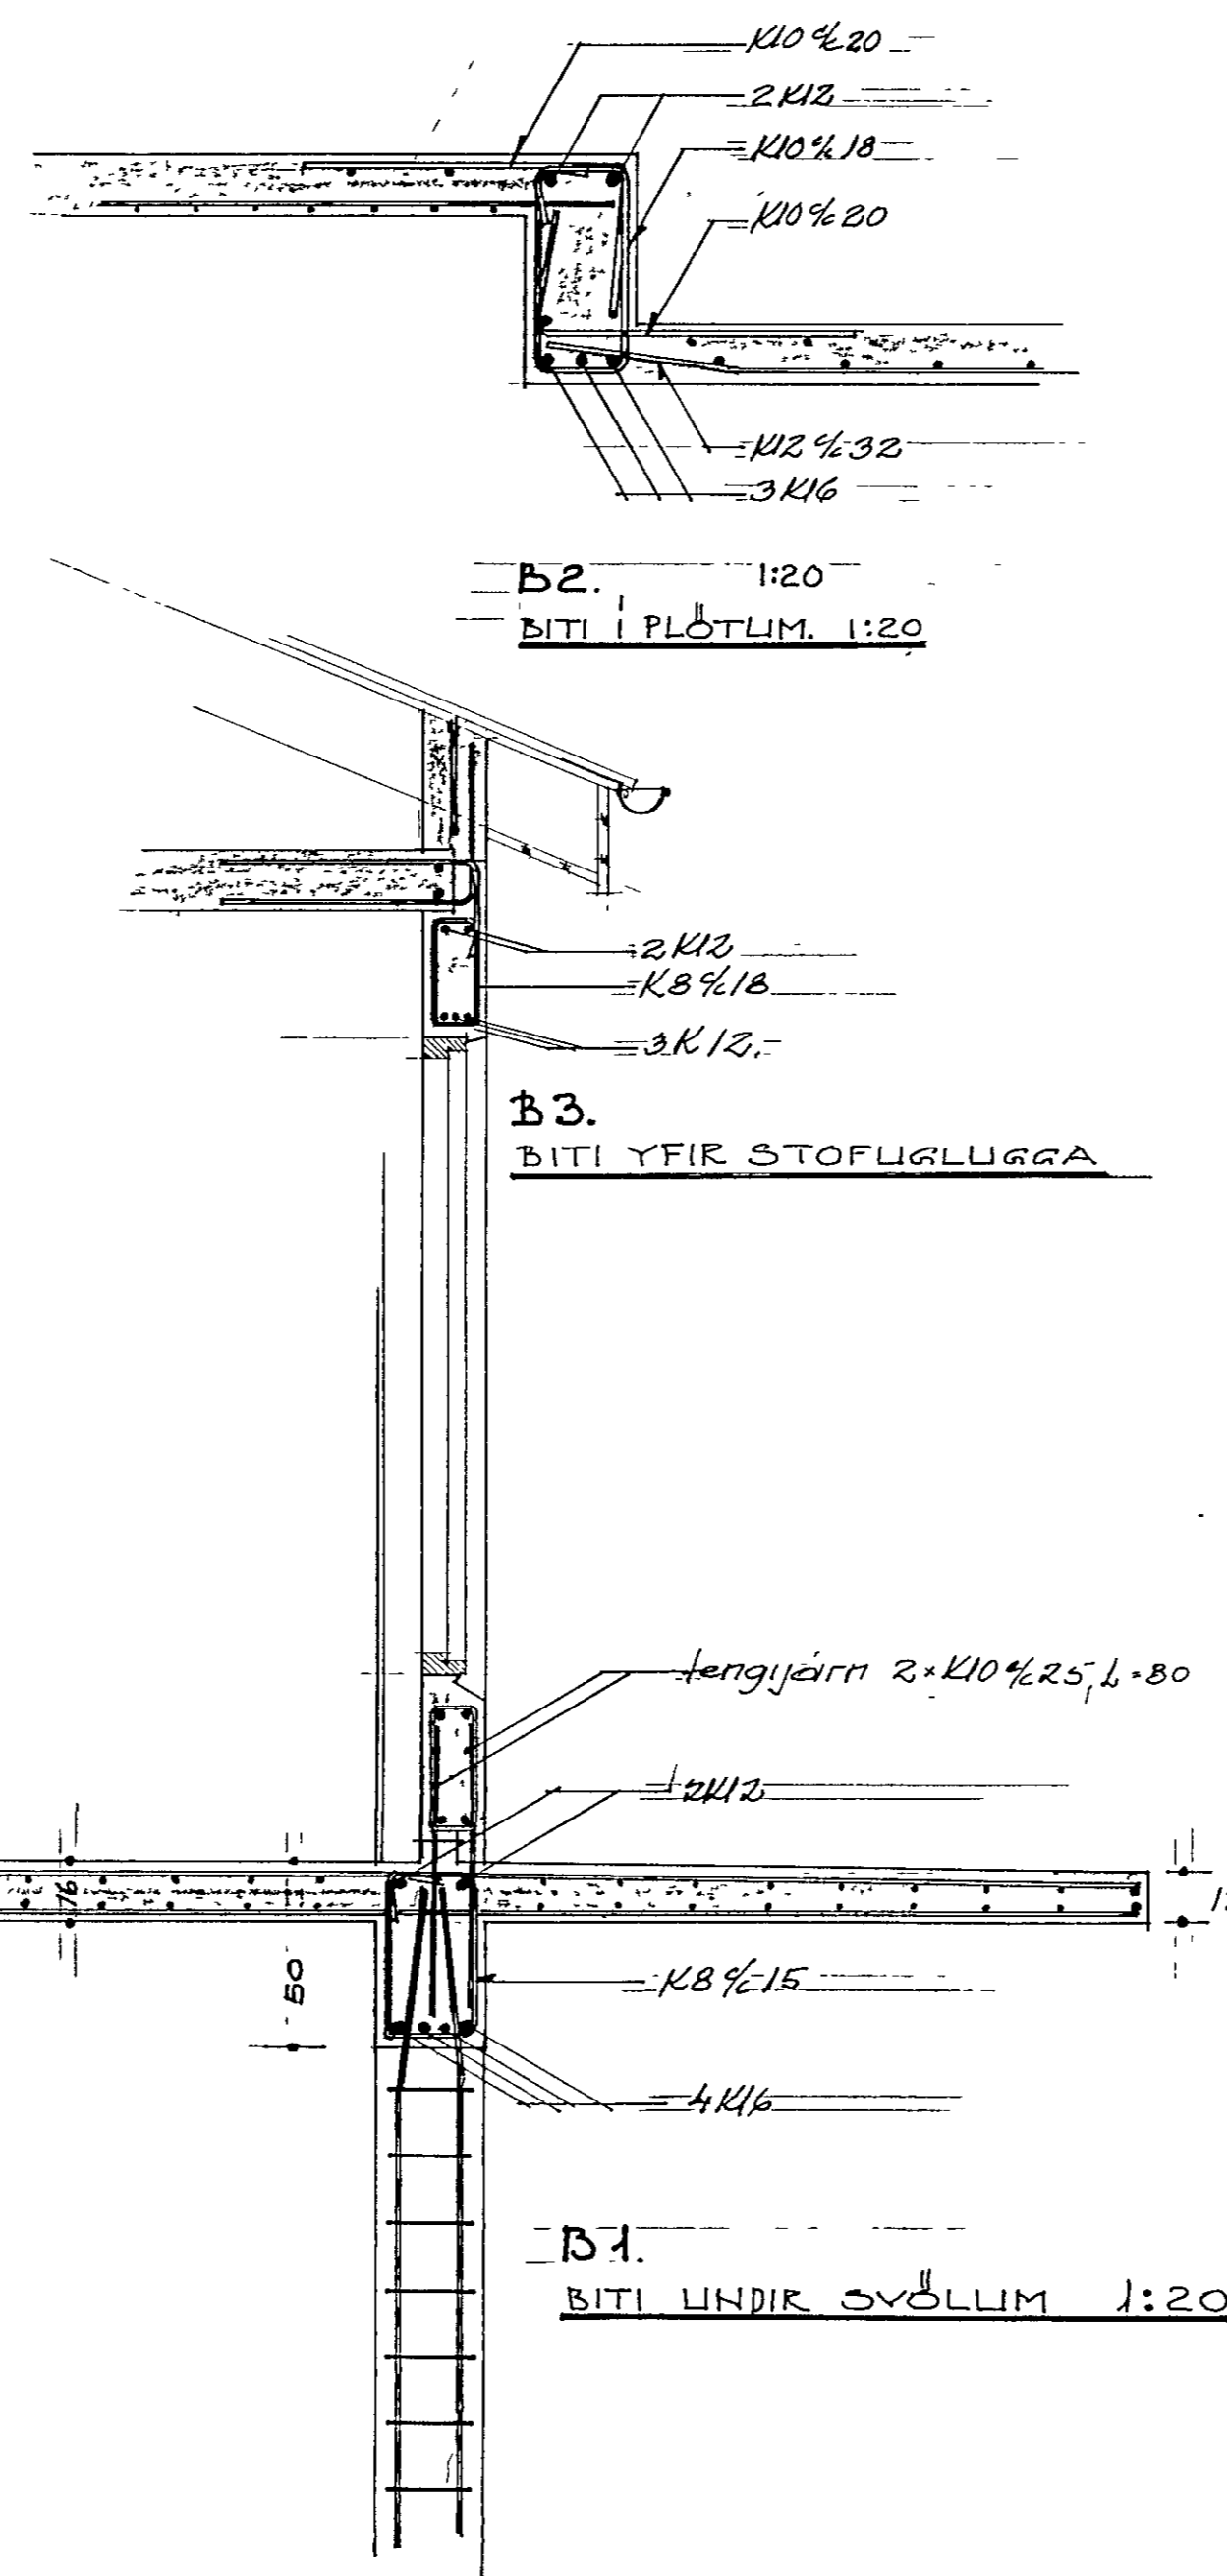


B2. 1:20  
BITI Í PLOTUM 1:20

B3. 1:20  
BITI YFIR STOFUFLUGGA

B1. 1:20  
BITI UNDIR SVÖLLUM 1:20

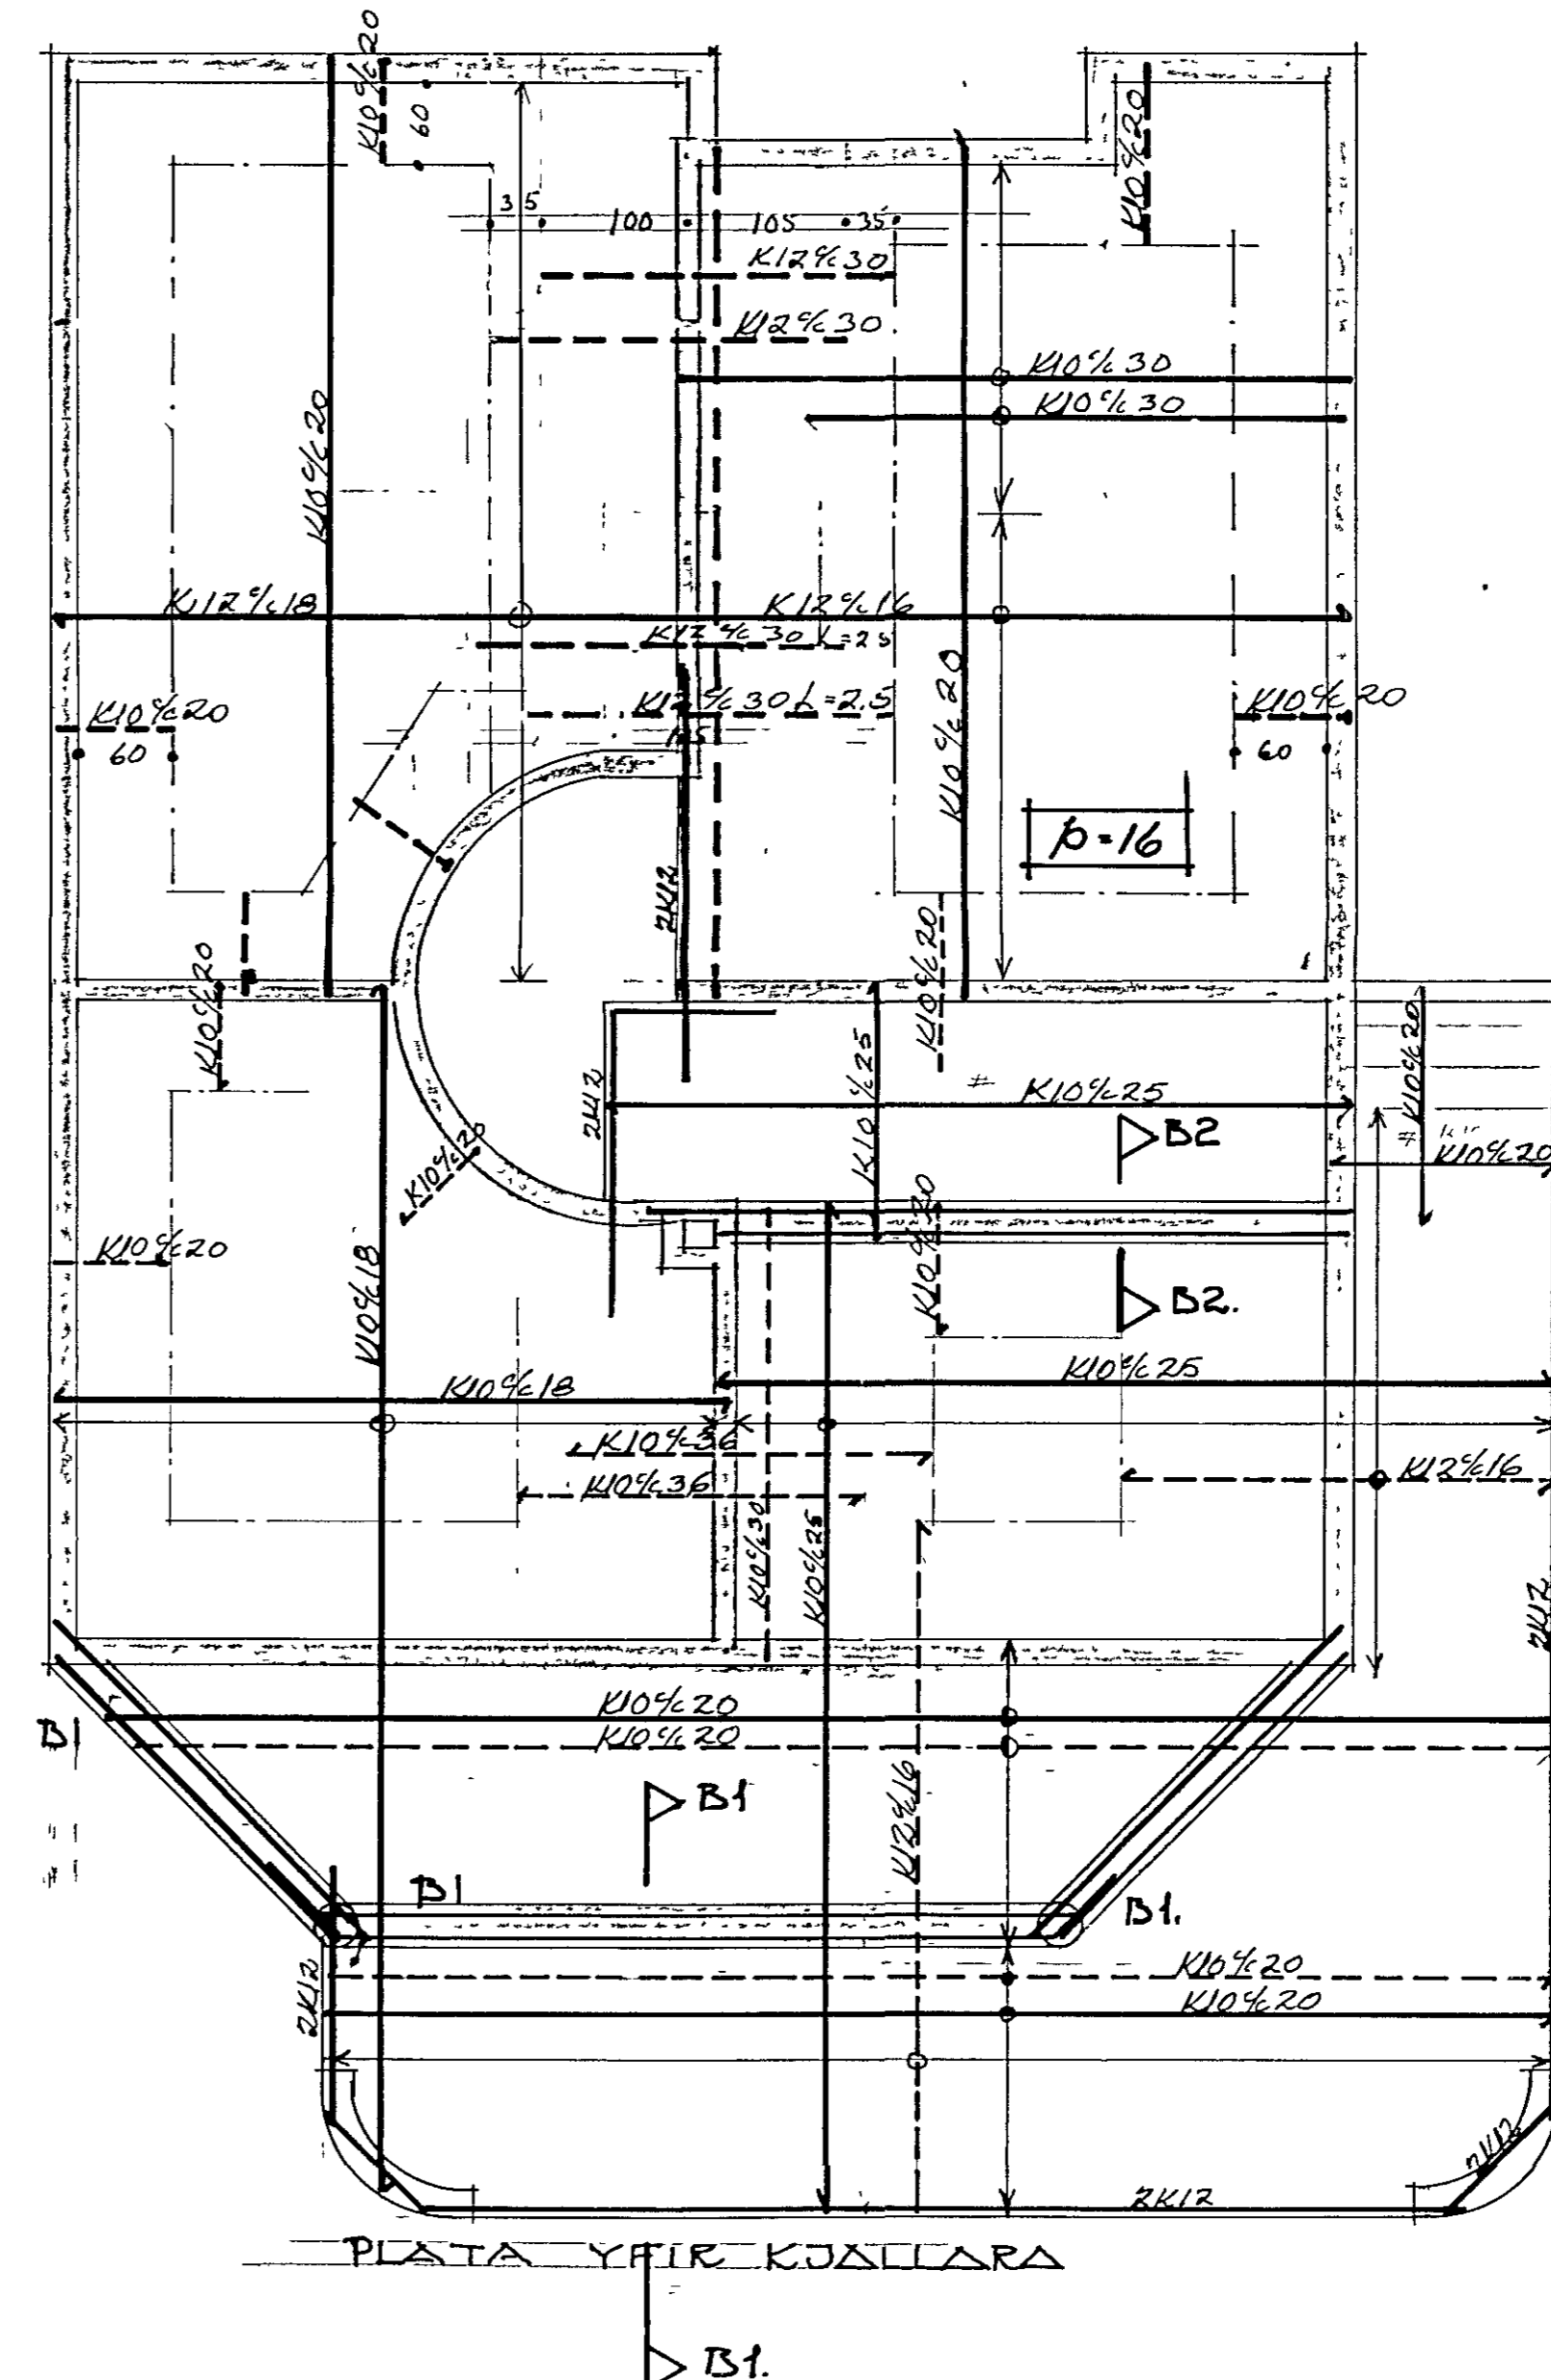

PLATA YFIR KJALLARA

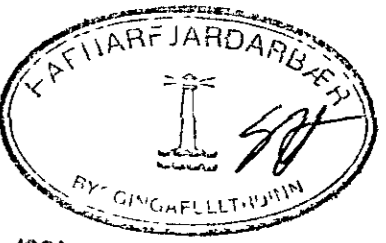

04 NOV 1991

Veggur milli bílskúrs og og íbúðarjárn í plötum 13.9.91 - 83m	
Gólfplötur í norðurhluta járnberntar 20.6.91 - 83m	
<b>HÖRGSHOLT 17 HAFNARFIRÐI</b>	
INGÓLFUR ANTONSSON BYGGINGAÐAKNIFF BALDVIN EINARSSON BYGGINGAFRÆÐINGUR	JAKN Í PLOTUM
Ingólfur Antonsson Fátillarfjarðarvegur	1:50 JAN '91
	4