


SNID A
1:20

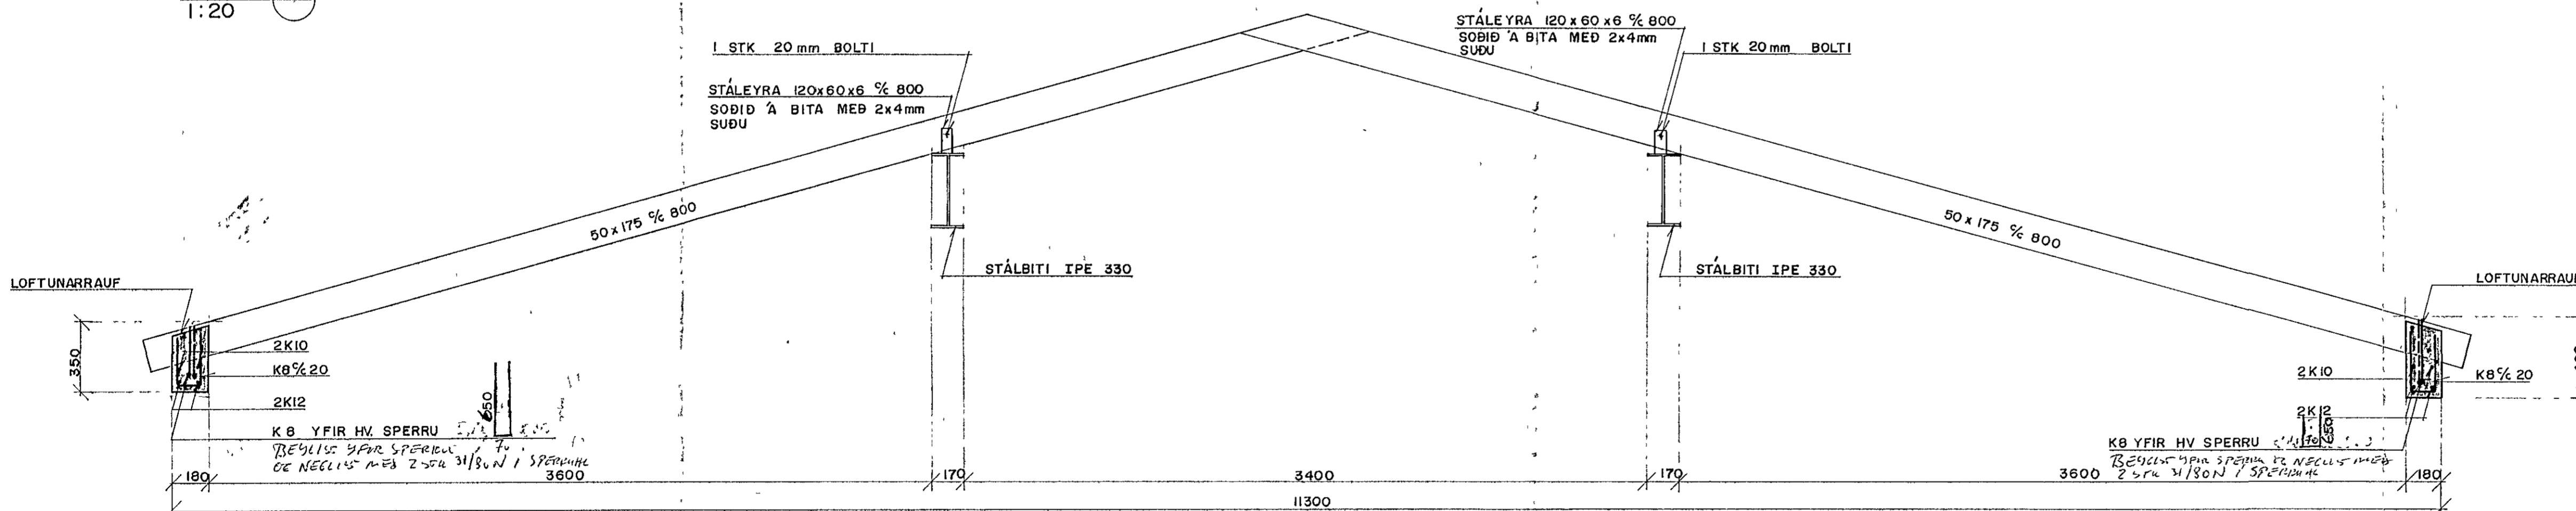

SKÝRINGAR

BURÐARVIRKI

GERÐAFLOKKUR VIDS SKAL VERA V. EDA BETRI.
BURÐARVIÐI SEM LIGGJA AD STEYPU EDA VERÐA FYRIR VEDRUN SKAL
FUAVERJA. STÁLBITAR SKULU VERA AF STALG/FOÐUM ST 37-2 SAMKVEMT
ÞÝSKUM STABLI DIN 17100

BORDAKLÆDNING OG PAPPI

BORDAKLÆDNING ER UR 25 X 150 MM BORDUM ÞETTKLÆTT.
HVERT BORD NEGLIST MED 3 STK 31/75 FERSTRENDUM
GALVANISERUDUM NOGLUM I HVERJA SPERRU.
SAMSKYTTI BORDA MEGA EKKI VERA FLEIRI EN TVÖ I RÖÐ A SOMU SPERRU.
ÞAKPAPPI SKAL VERA VATNS- OG VINDHELDUR EN EKKI HINDRA UTSREYMI
VATNSGUFU.
GERÐ PAPPÁ SÉ I SAMREMI VID GERÐ YSTU KLÆÐNINGAR.


BARUSTALKLÆDNING

BARUSTALKLÆDNINGU SKAL NEGLA I ADRA HVERJA HÁBARU,
NEMA AD OFAN OG NEDAN OG VID KANTA, ÞAR SKAL NEGLA
I HVERJA BARU.
I LANGATT PLÖTUNNAR SKULU VERA 600 MM MILLI NAGLARADA,
EN ÞESS SKAL GÆTT AD HVER RÖÐ NEGLINGAR DREIFIST A
MINNST TVÖ BORD.

SKÝRINGAR VID FESTINGAR

ALLAR FESTINGAR, SEM EKKI STEYPAST INN, SKULU VERA GALVANISERADAR
SVO OG ALLIR NAGLAR.

24 OCT 1991

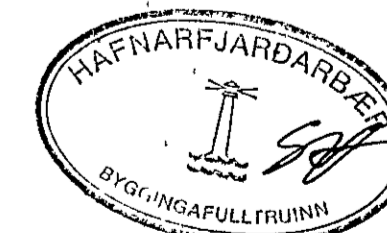

HÖRGHOLT 5-7, HAFNARFIRÐI

B	SPERRUFESTING	16 10 91	BG	GRT	BURÐARVIRKI	MBV
A	STÁLBITA BREYTT	27 05 91	BG	GRT	PAK	1:50
BR NR	REYTING		A	T	GRUNNMYND	1:20
					SNID	90.24
			MEIN	BG	TEIKN	GRT
			DAGS	17.10.90	BYGGINGARFULLFRUNN	YFIRF
					Verkfræðistofa Stefans og Björns s.f. CONSULTING ENGINEERS REYKJANUKURVEGI 68 HAFNARFIRÐI - SIMI 91 651340	BL NR
					Björn Jústason	B.02