




GRUNNMYND 1:50

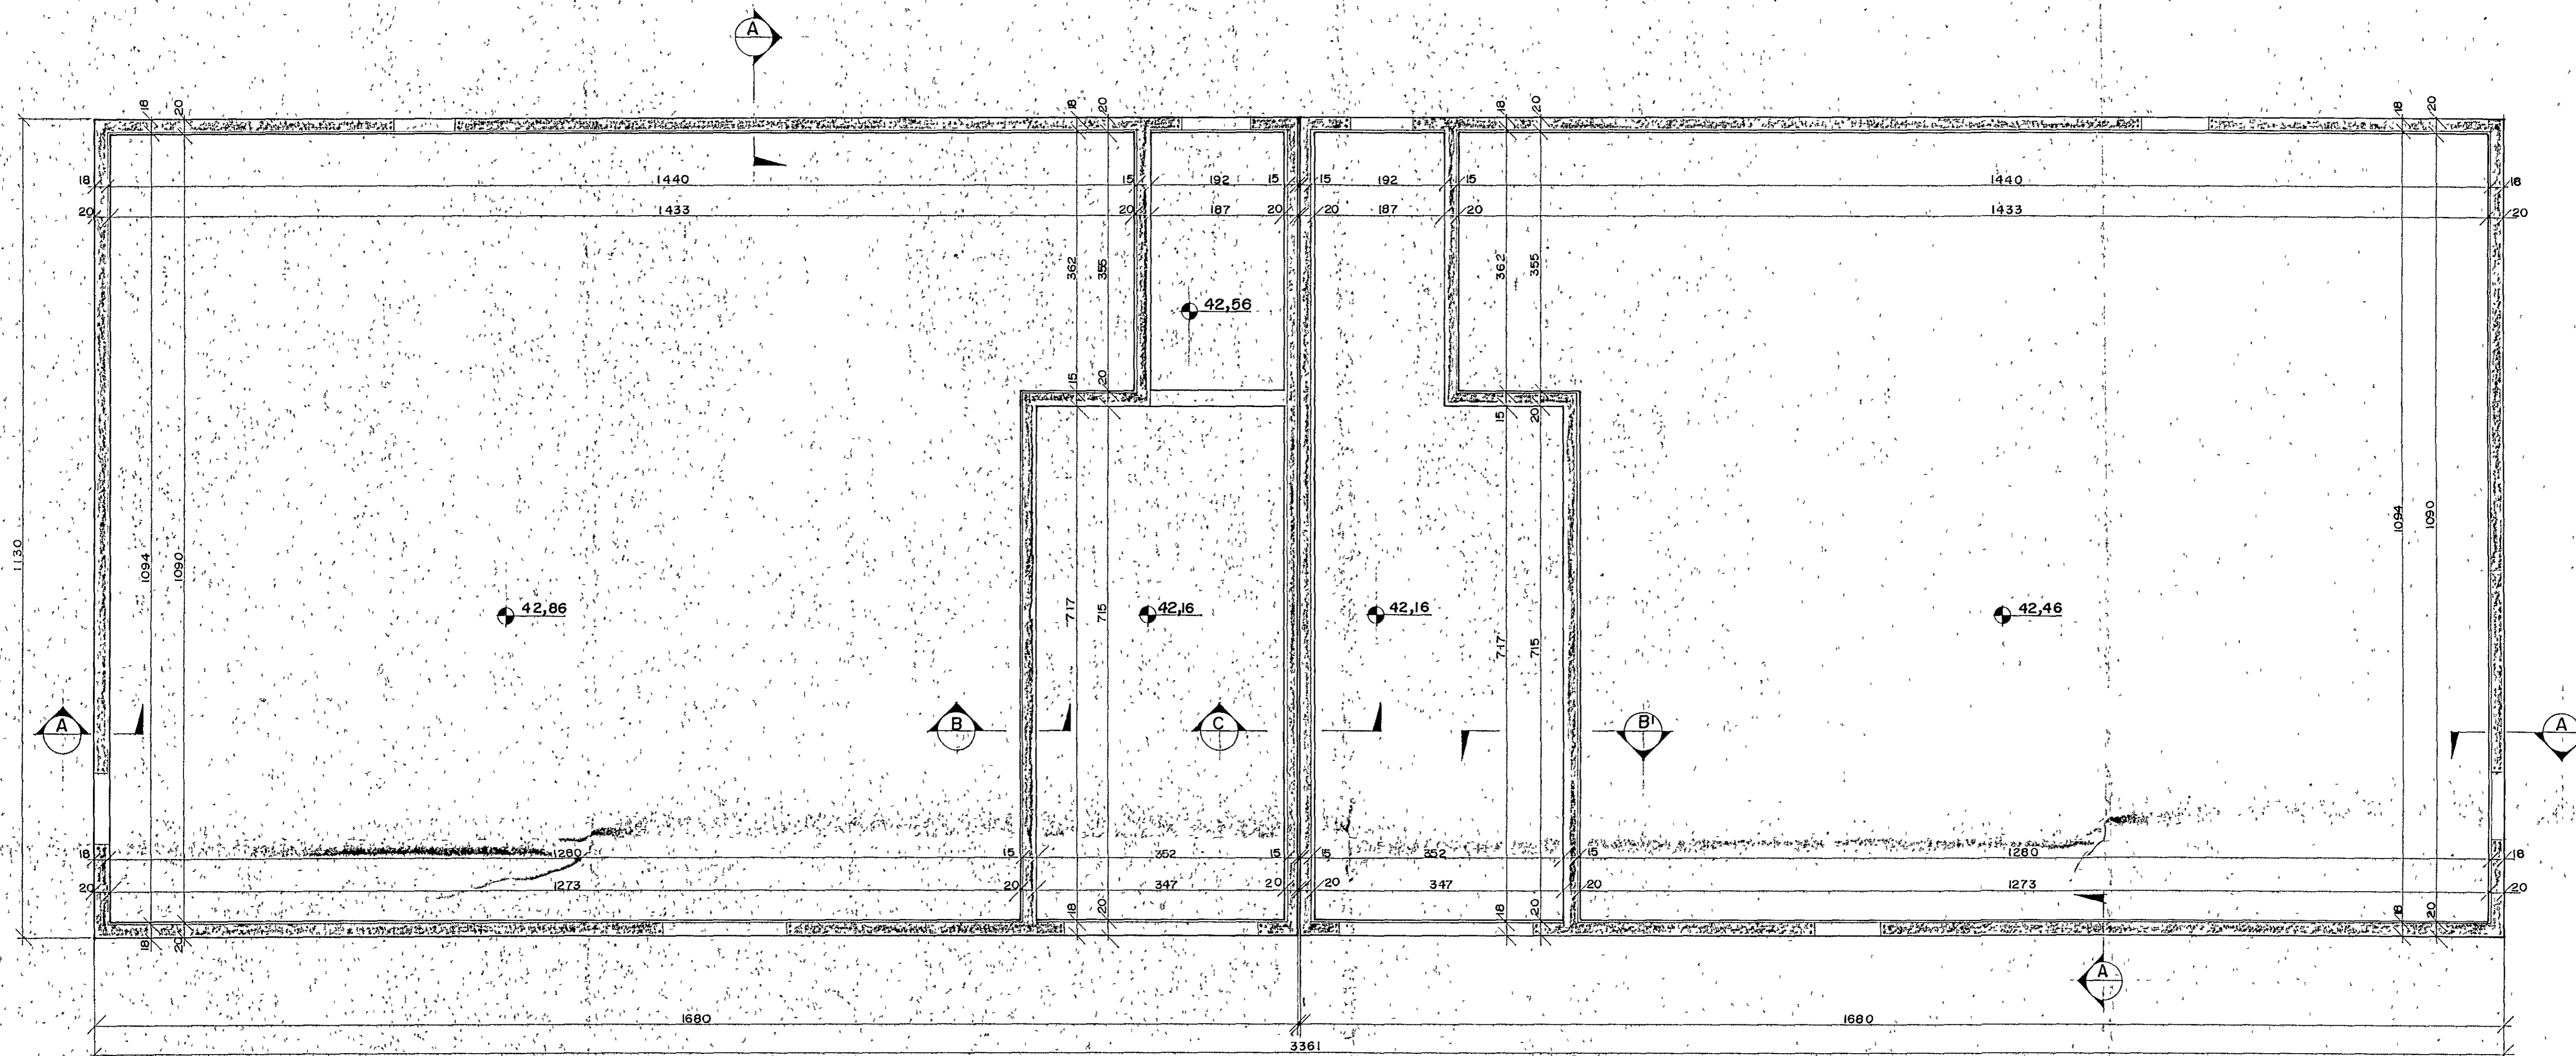


SNID A
1:20

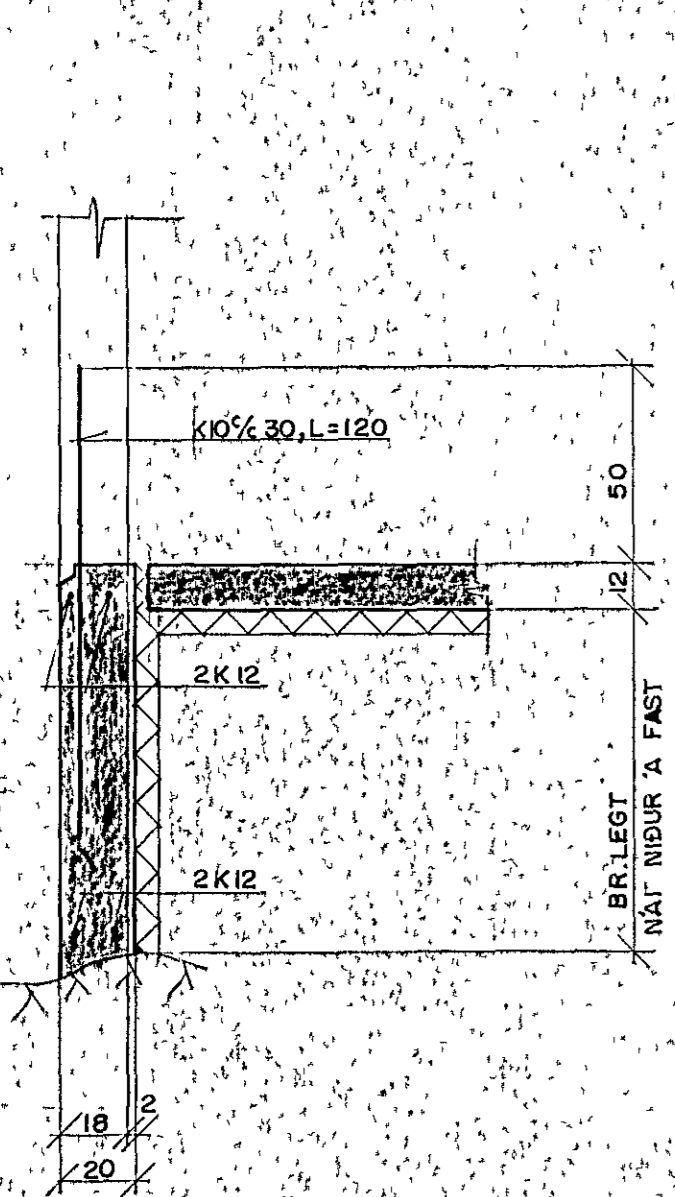

SNID B
1:20

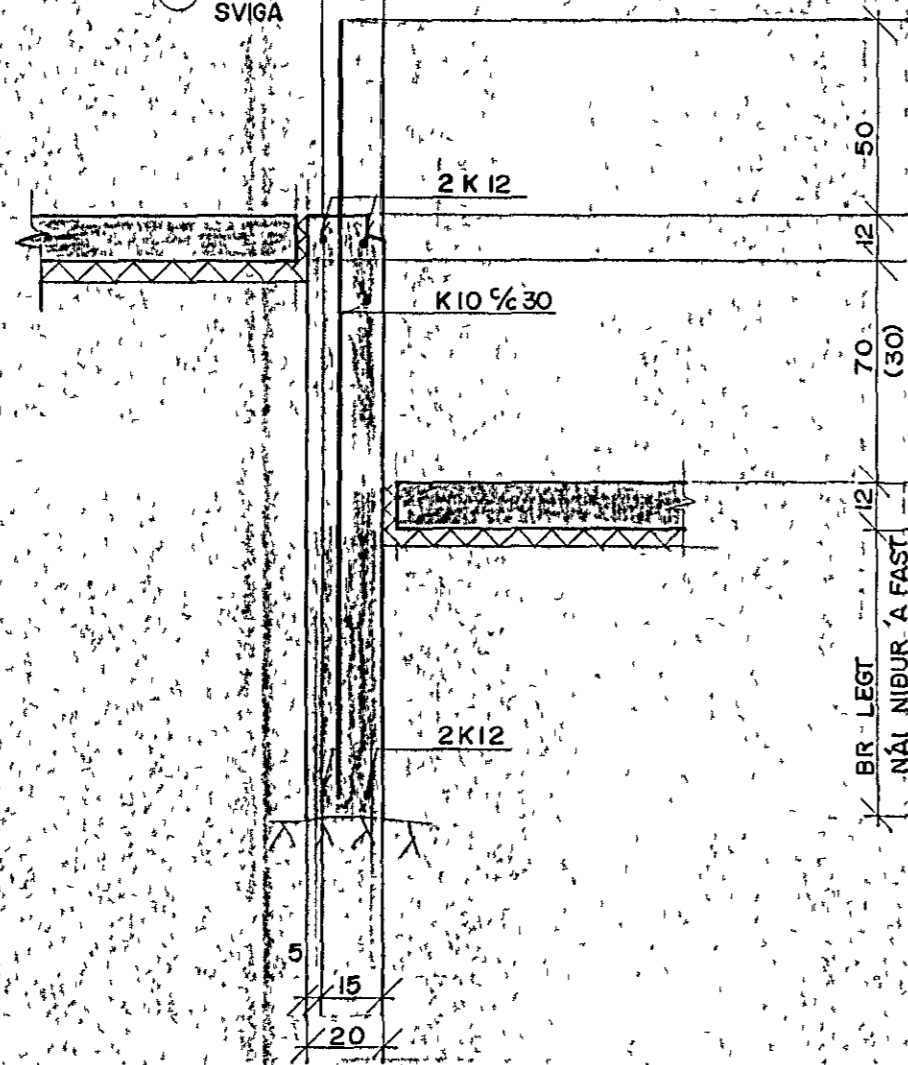


SNID C
1:20

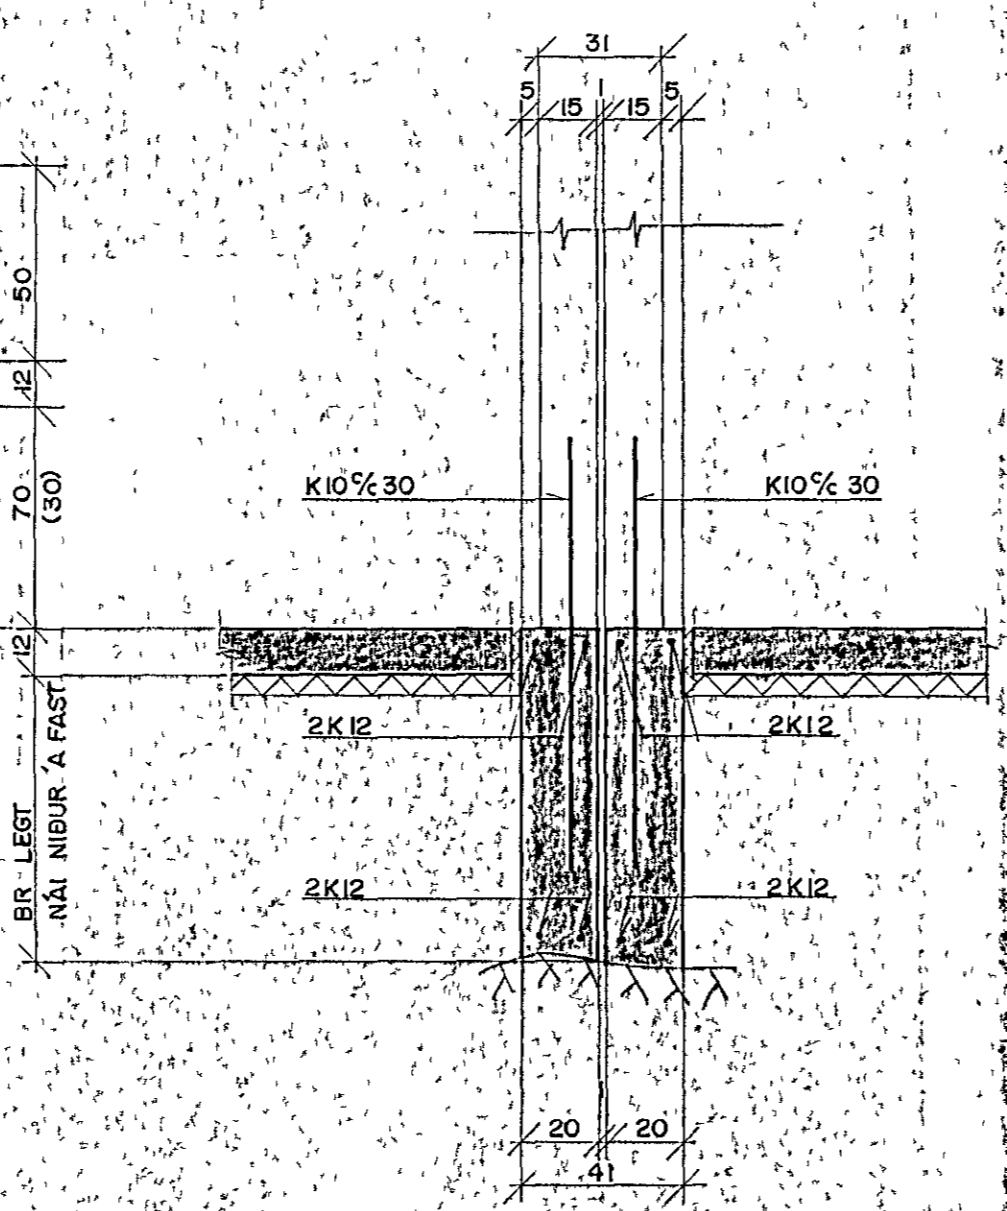

SKÝRINGAR

- JARDBEGUR:**
GRÁFA SKAL OR GRUNNI NÍÐUR Á KLÖPP OG MÁL BOKKULVEGGIR NÍÐUR Á HANA. UNDIR BOTNPLÖTU SKAL ÞUAPPA OLIFRÆNA FRÖSTERIA FYLINGU Í CA 10 CM VÆTTU LÖGUM.
- ALAG A JÖRD:**
HÉSTA ALAG A JÖRD UNDIR STÖÐU ER 0,91 N/M².
- MÁLSTYING:**
KÓTAR ERU GEFNIR Í MÆTRUM. ÖNNUR ÖMERT MÁL ERU Í SENTÍMFRUM.
- STEINSTEYPA:**
BROTÞÓLSFLÖKKUR 3 250
LÖFT 5
1/3 S 9,55
SIGMÁL 59 TIL 100 mm
STÆSTA STEINASTYRD 32 mm
- BENDISTAL:**
K MÉRKR FAMBSTAL FLÓTSPENNA fy 410 N/mm²
R SLÖTT STAL FLÓTSPENNA fy 240 N/mm²
- STÆYPUHULA:**
MÍNSTA STÆYPUHULA ER 30 mm.

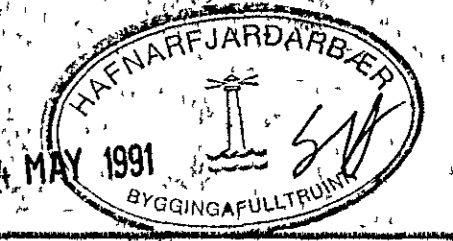

HÖRGSHOLT 5-7, HAFNARFIRÐI				
A	BREYTING Á KÓTA 03 03 91	BG	GRT	UNDIRSTÖÐUR
MA NR	BREYTING	R	T	GRUNNMYND
				SNID
Verkfræðistofa Stefáns og Björns s.t. CONSULTING ENGINEERS				90.24
REKFI	BG	TEKNI	GRT	HEFNI
REKJAVIKURVEG 6 HAFNARFIRÐI - SIM 51 651310	DAGS	12 10.90	Björn Pétursson	
				B_01