



Í SAMSKYPTI MILLI HÚSA KOMI
12MM ÞJÖRLITEX EÐA 25MM
ÞETTPRESSUÐ STEINULL

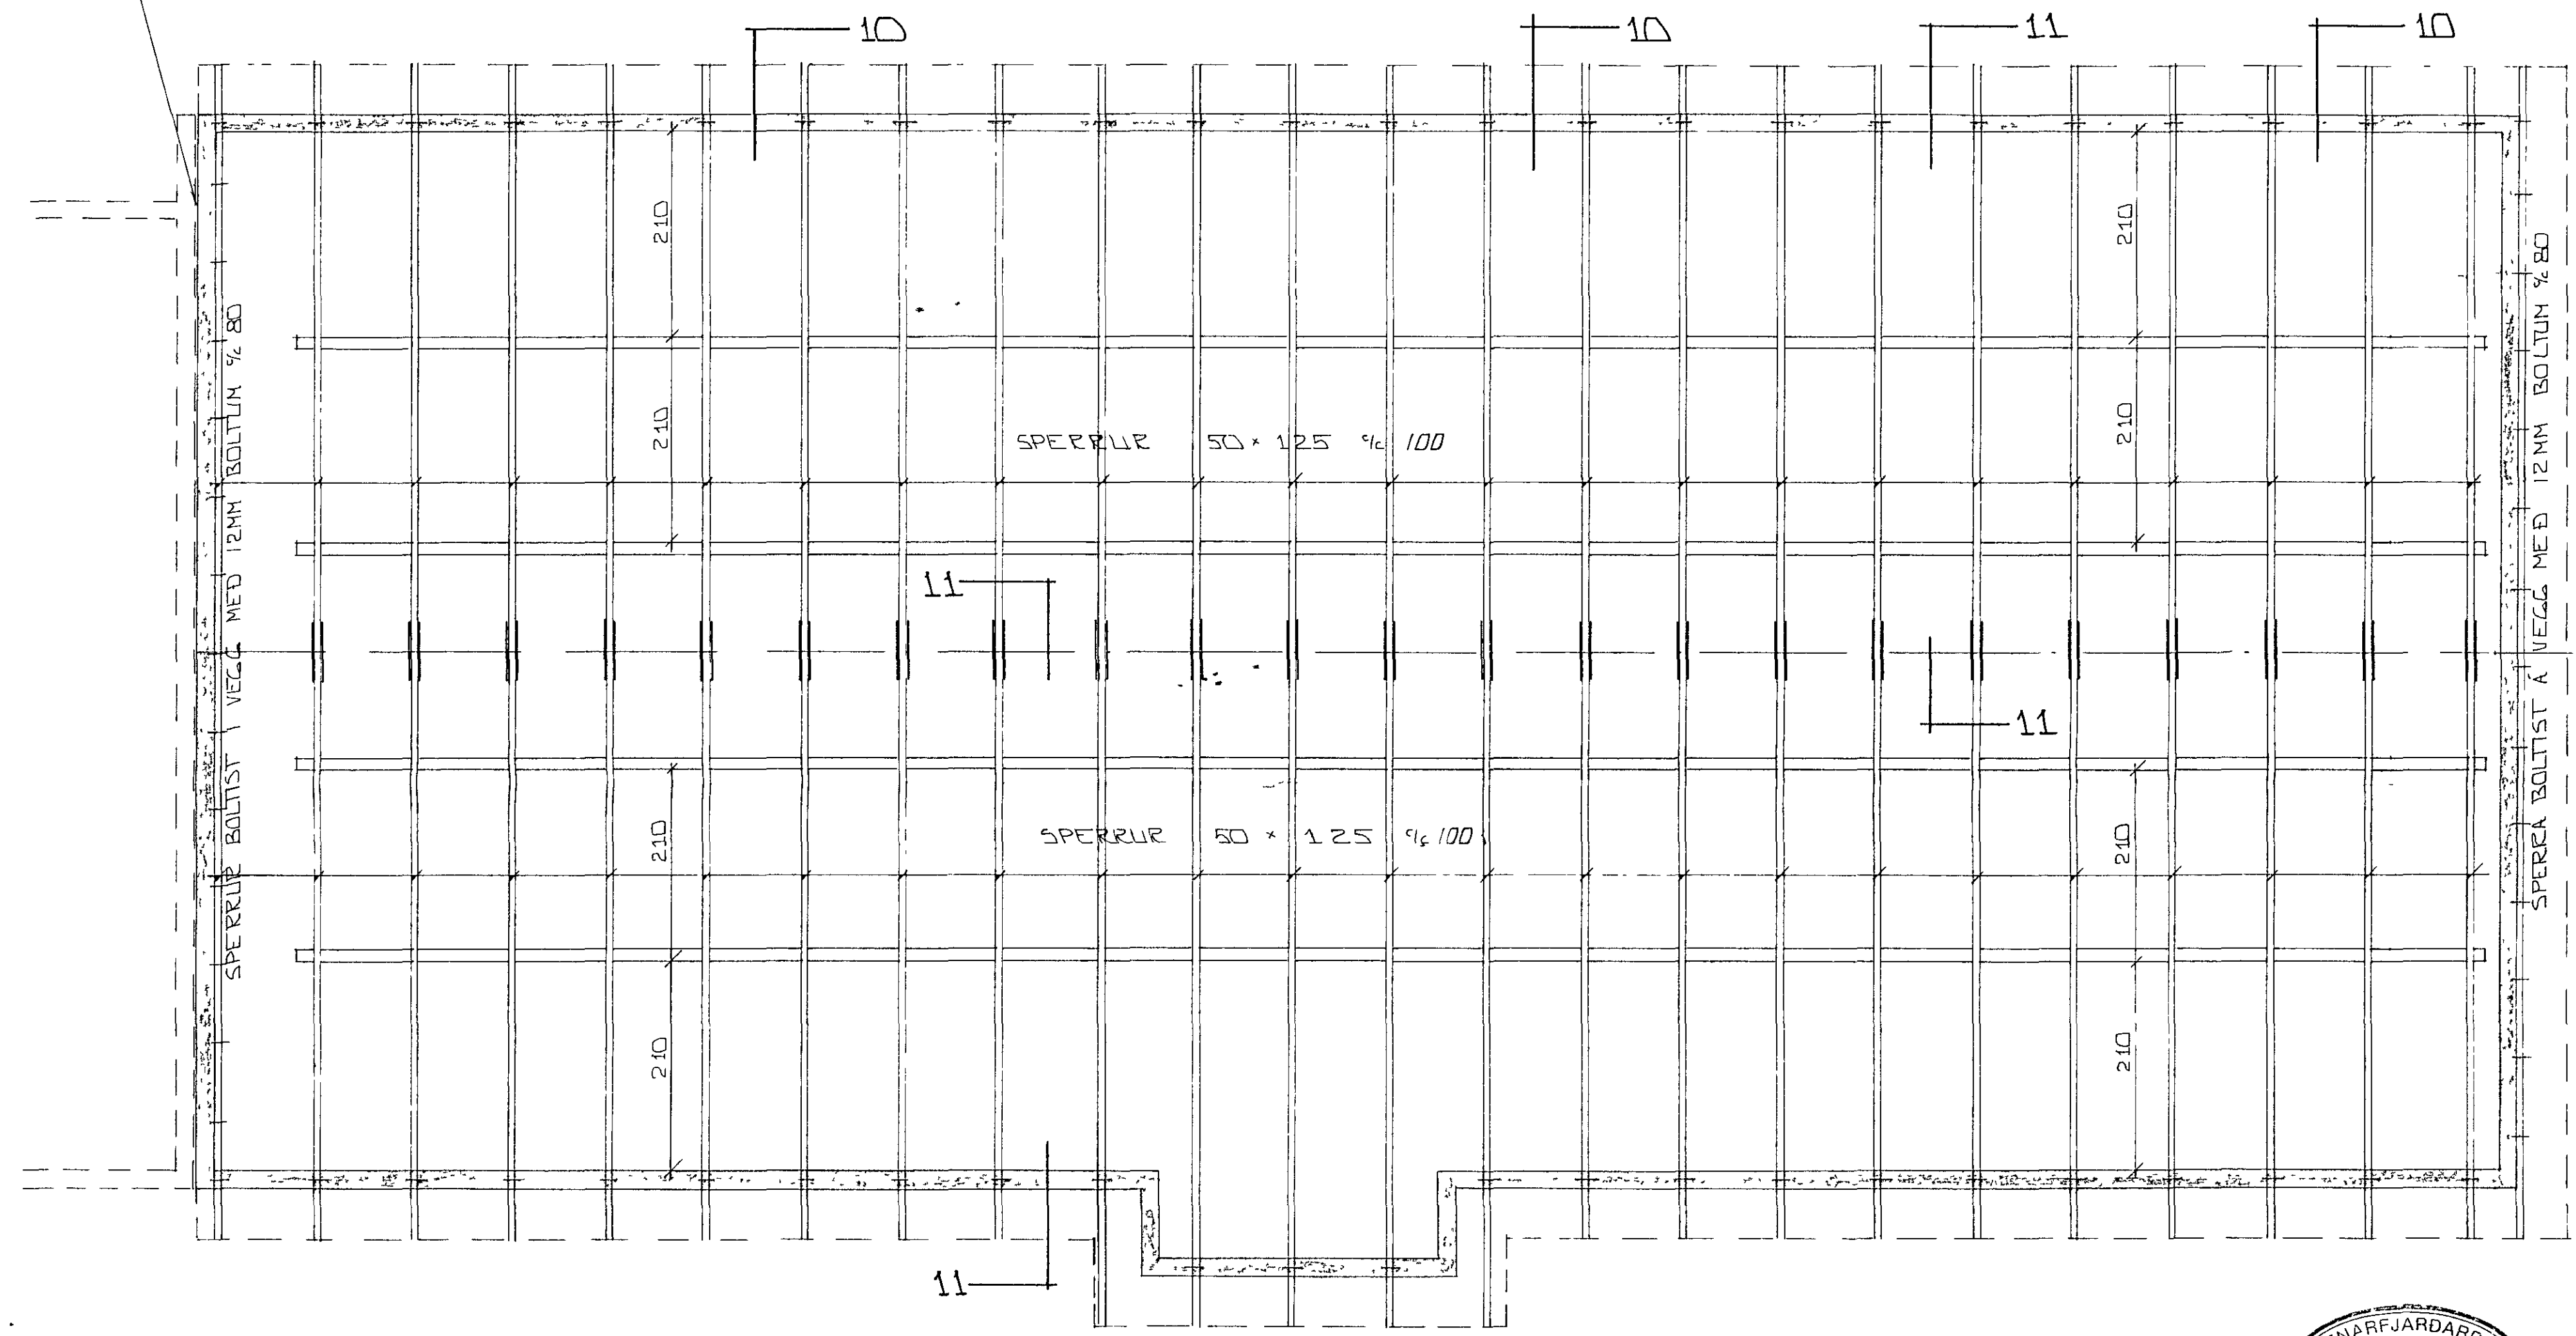

GRUNNMÝND 1 50

SKÝRINGAR
ALMENNAR SKÝRINGAR SJÁ BL NR 1-01
SNIÐ SJÁ BL NR 1-09

04 SEP 1991

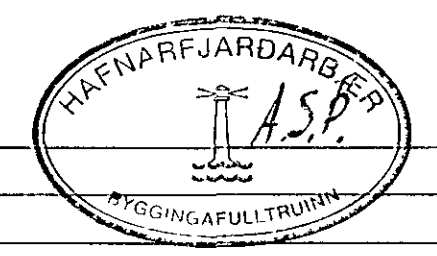

DI	03 09 91	BIL MILLI SPERRA BREYTT	431
BR NR	DAGS	EÐLI BREVTINGAR	SIGN
HÖRGSHOLT 31 HAFNARFIRÐI			DAGS JAN '91
GRUNNMÝND - ÞAKVIRKIS			HANNAÐ
MÆLIKV 1 1 50			TEIKNAD <i>GH</i>
SIGURÐUR ÞORLEIFSSON TEKNIFRÆÐINGUR F			VERK NR
STRANDGÖTU 11 HAFNARFIRÐI SIMI 54751/54255			9052
			BLAD NR
			1-08