

1:100

Sp. 4. apr. 1950

Fyrir breytingu



Vestur

Eig:

Jón Sigurgeirsson

Hverfisgata nr. 13 b




Suður


Eftir breytingu




Vestur

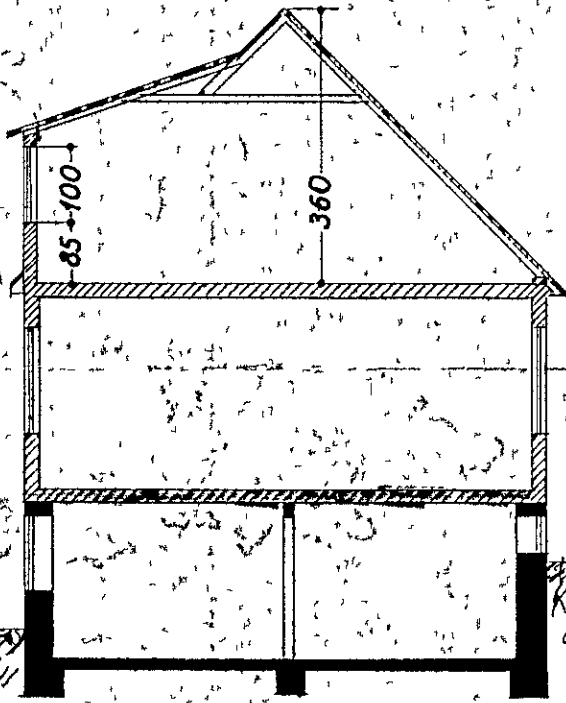

Sneiðing

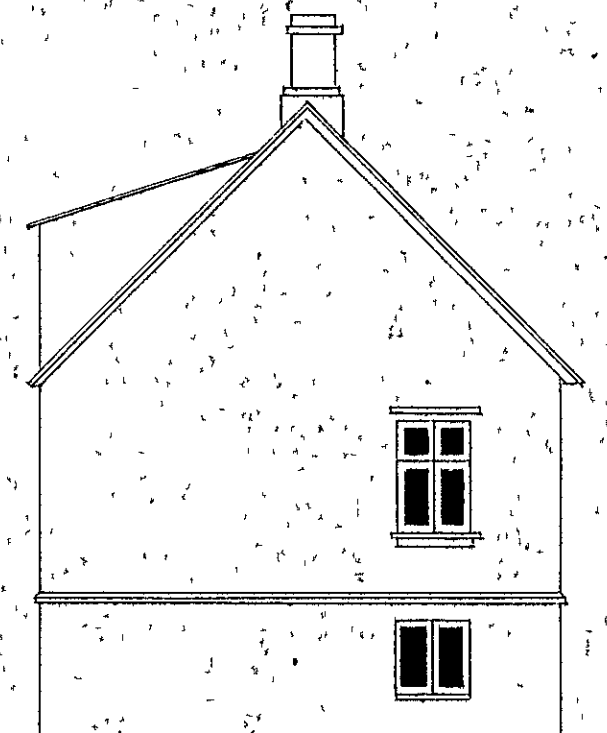

Suður

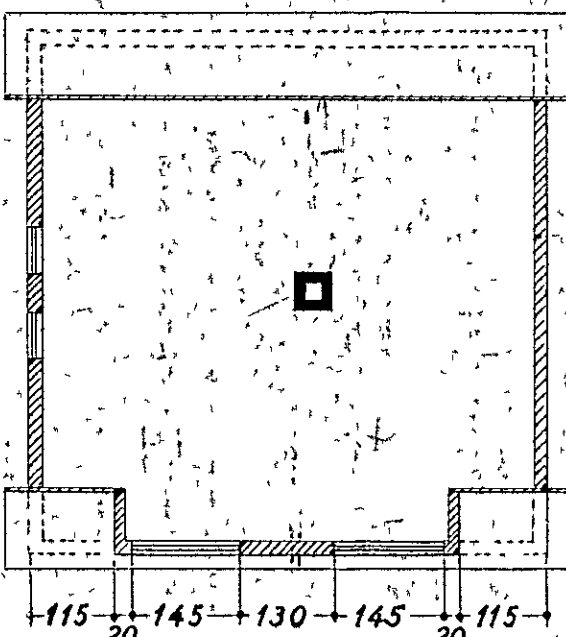

Rishæð

Hverfisgata 13 B

53102

Hafnarfirði í marz 1950

F. Sigurgeirsson