


Uppkast af fyrirhugadri breytingu á húsi við Hverfisgötu n. 16.

Hafnarfirdi Mkv. 1:100

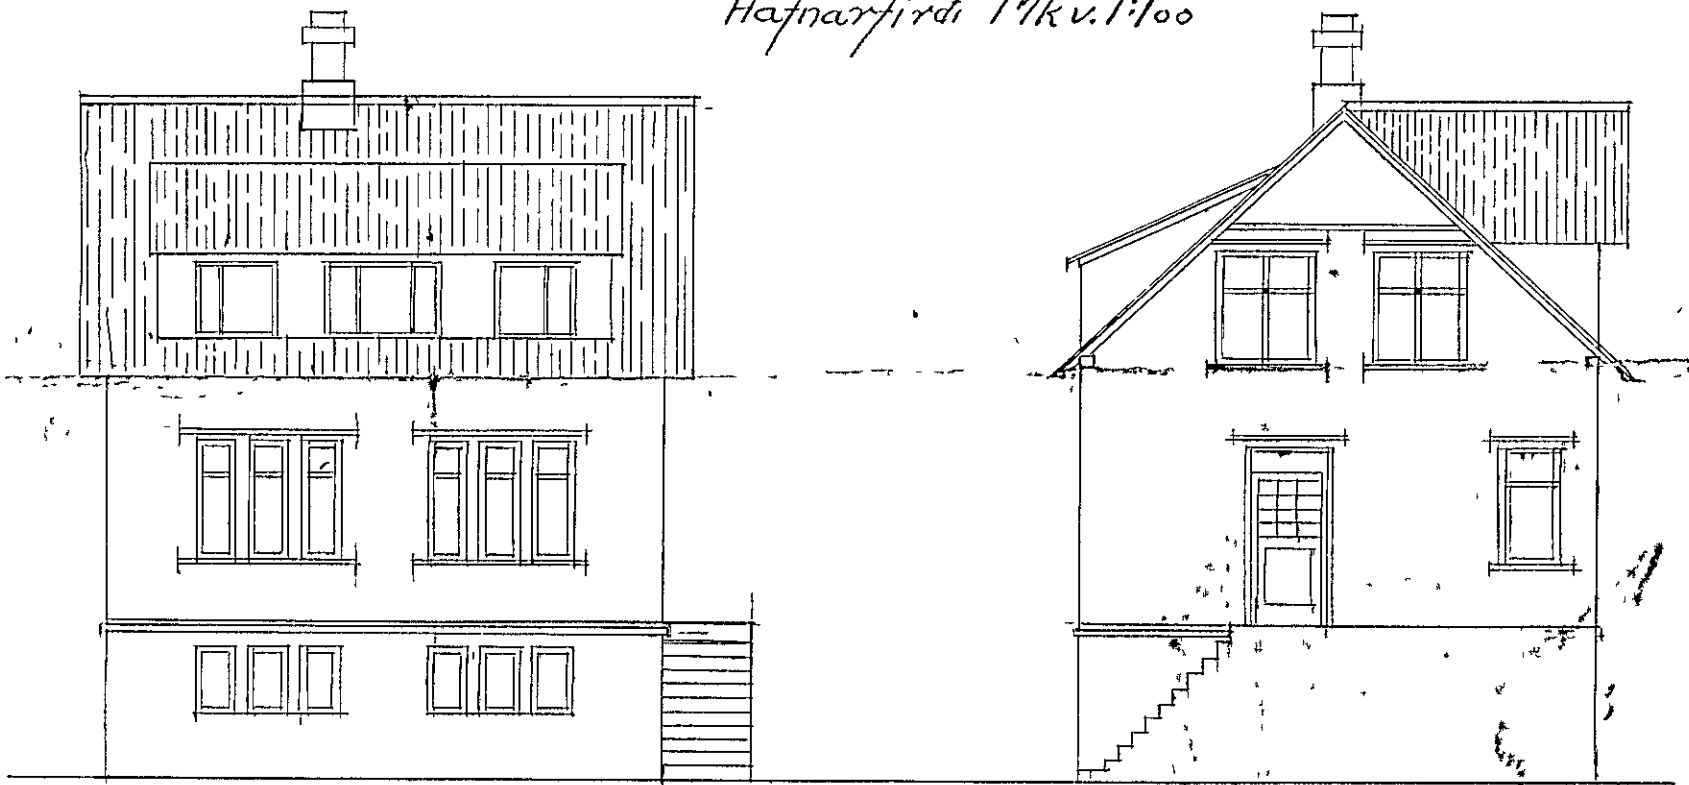

Götuhlíð

Nordungast

Fyrir Breytingu



Götuhlíð

Nordungast

Eftir Breytingu

Adrar hlíðar óbreyttar frá fyrirtækningu

Hafnarfirdi í maí 1946.

Björn Ólafsson