

ÁVENINGU 10

BREITING A LARI

VEIR (L.T.J.)

Samþykkt á fundi bygginga-  
ráðs á d. 6. 11. 1983

BYGGINGAUFULTRÚINN  
Í HAERNAFIRÐI


Jón Þorgeirsson

HÚSAS - D - E - T - 1


FYRIR BREITINGU




SUBVESTUR

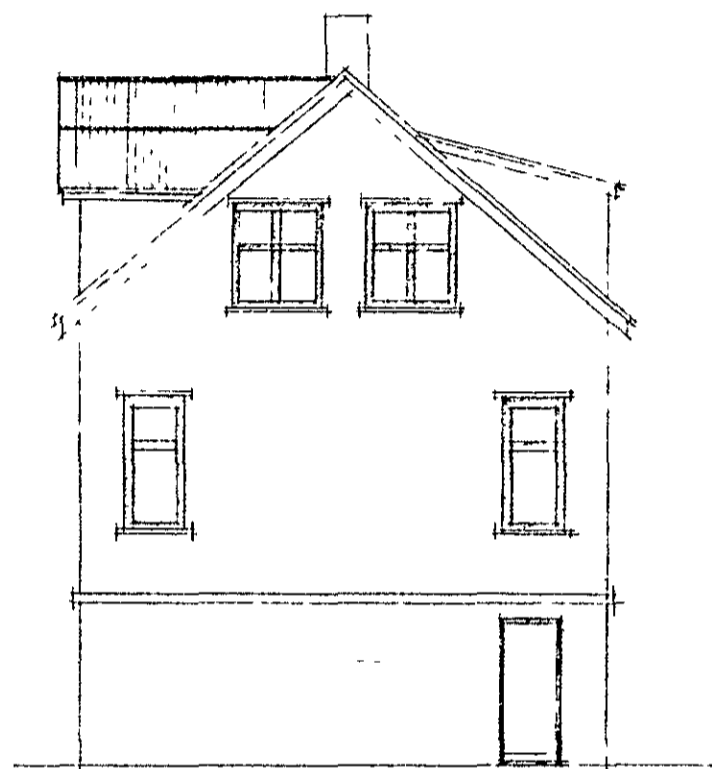

SUBAUSTUR

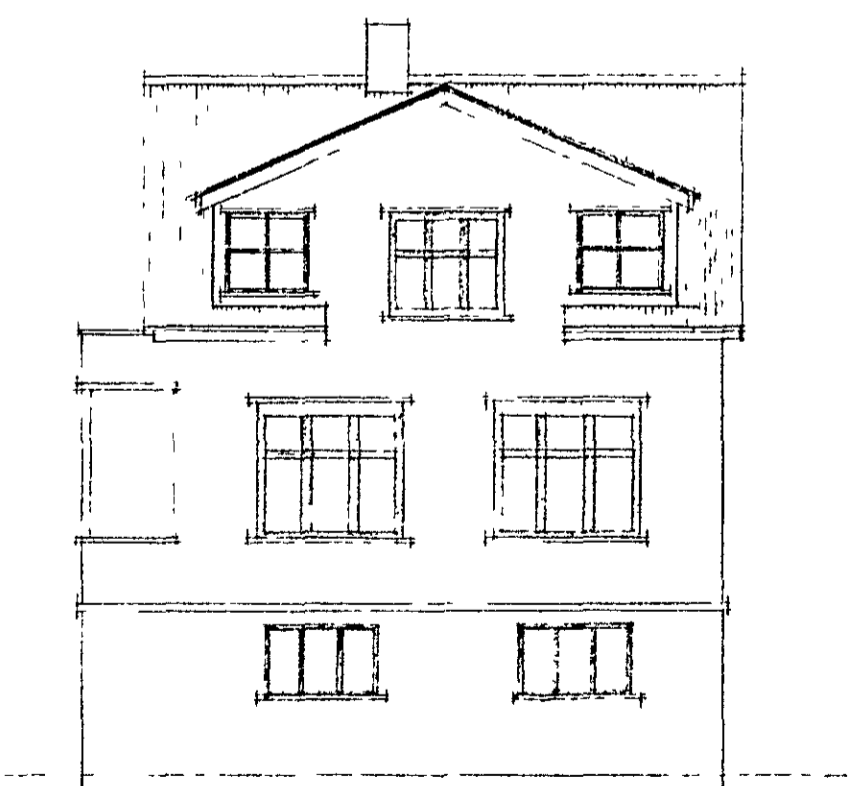

SUBVESTUR

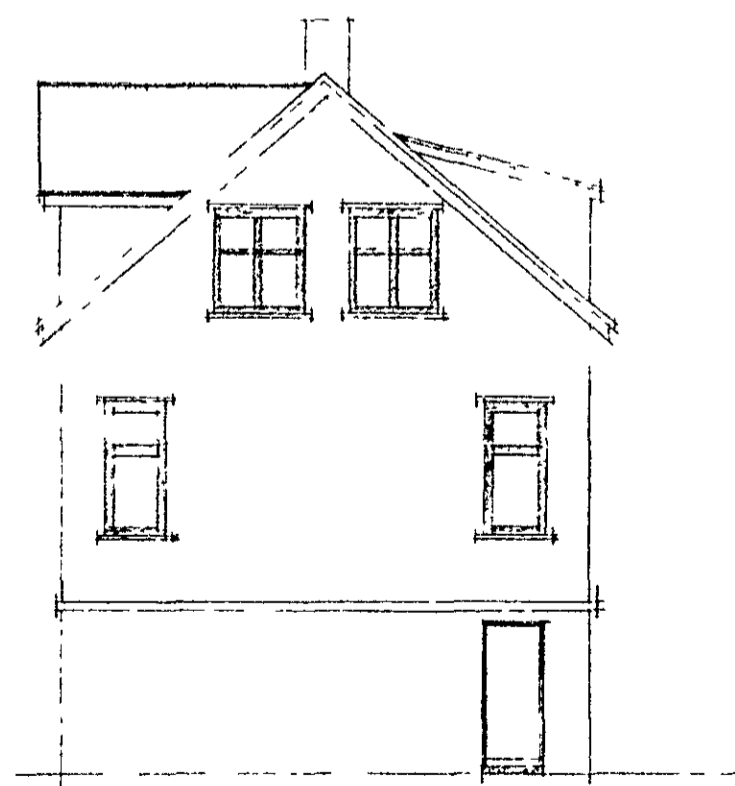

SUBAUSTUR

EFTIR BREITINGU

1. fundi 1983 (2. fundi 1984)

TERMIFFEDINGUR