


Hús Söns Asmundssonar við Hverfisgötu 16
Götuhlíð Breitt og Öbreitt

39/42

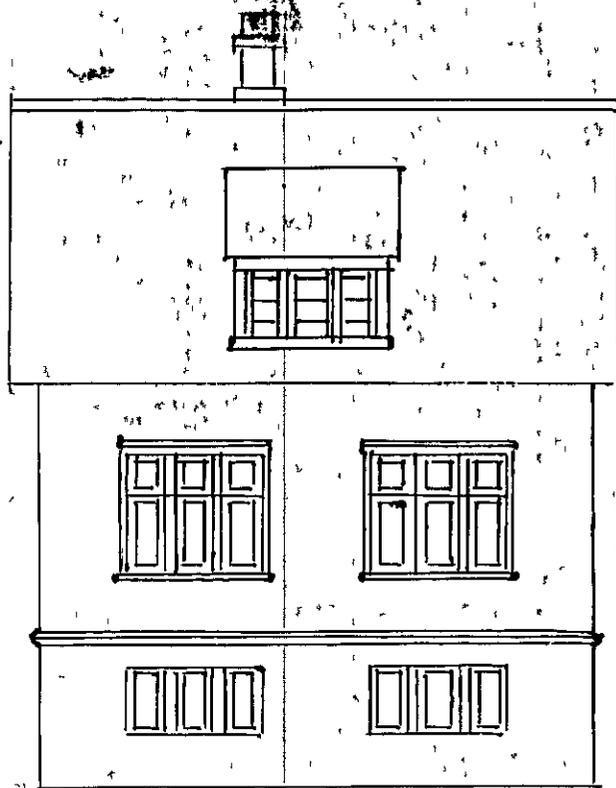

Eins og hún er



Eins og hún á að vera

Lafrastíð 9-11-1941 Guðlaug Þorgrímsdóttir