

Byggingafulltrúnn


í Hafnarfirði

Sp. 18/9 63


HVERFISGATA 5; HAFNARFIRÐI

BREYTING A GLUGGUM OG ÚTIDYRUM MÁL 1:100


Jón Þorgrímsson

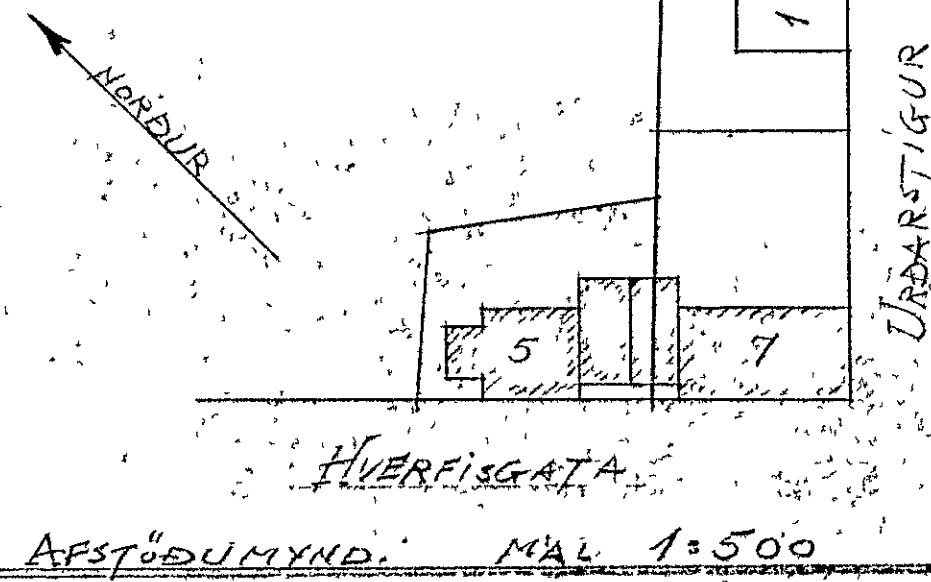


GÖTUHLÍÐ - SÚDVESTUR

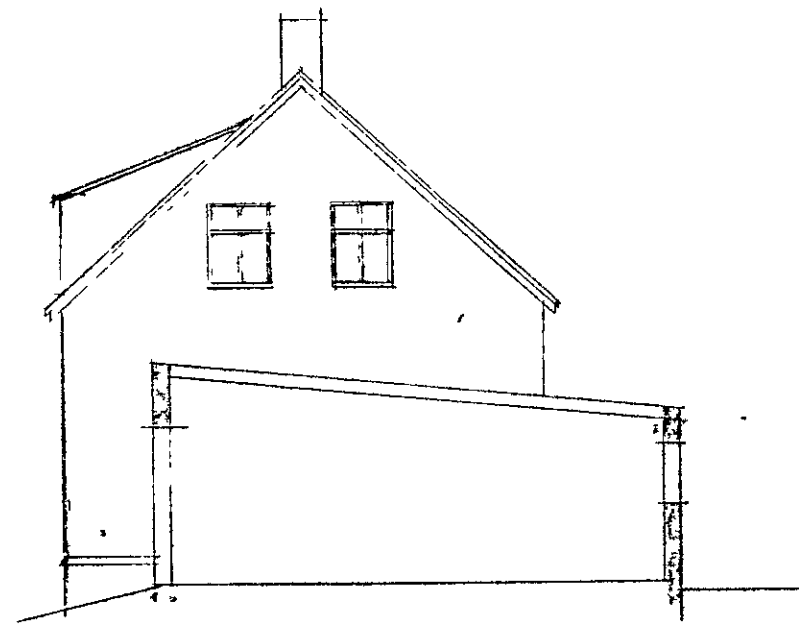

SÚDAUSTUR

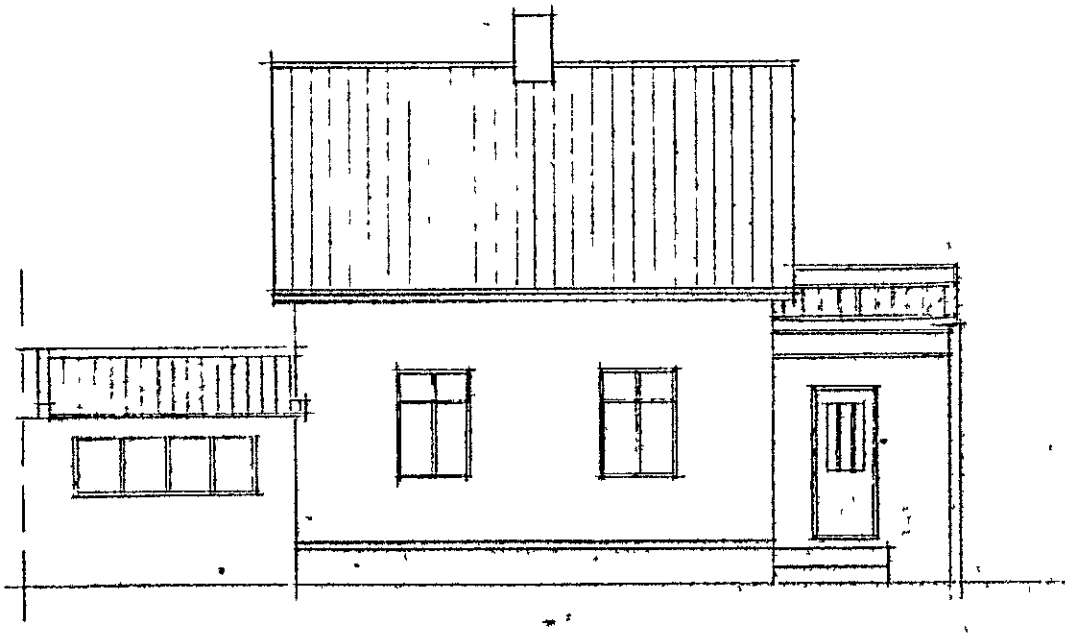


NORÐAUSTUR

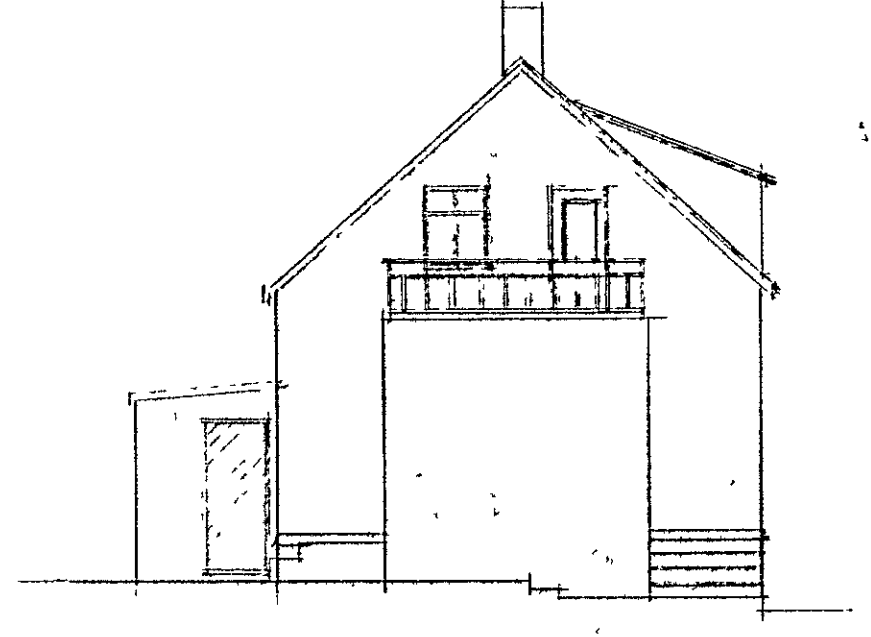


NORÐVESTUR


FYRIR BREYTINGU.

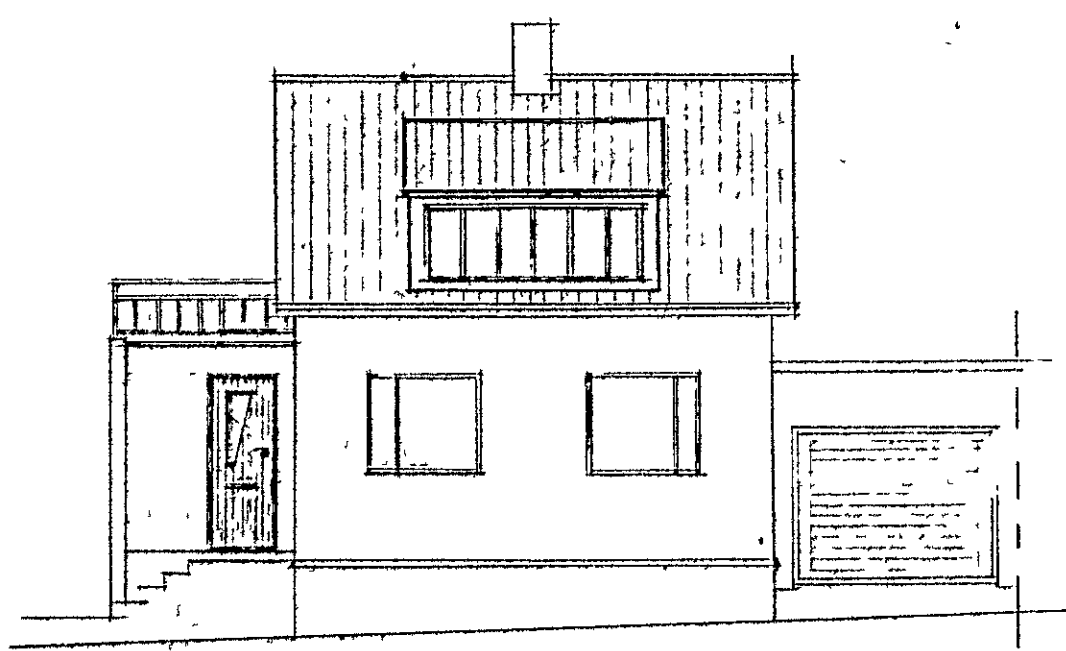


GÖTUHLÍÐ - SÚDVESTUR

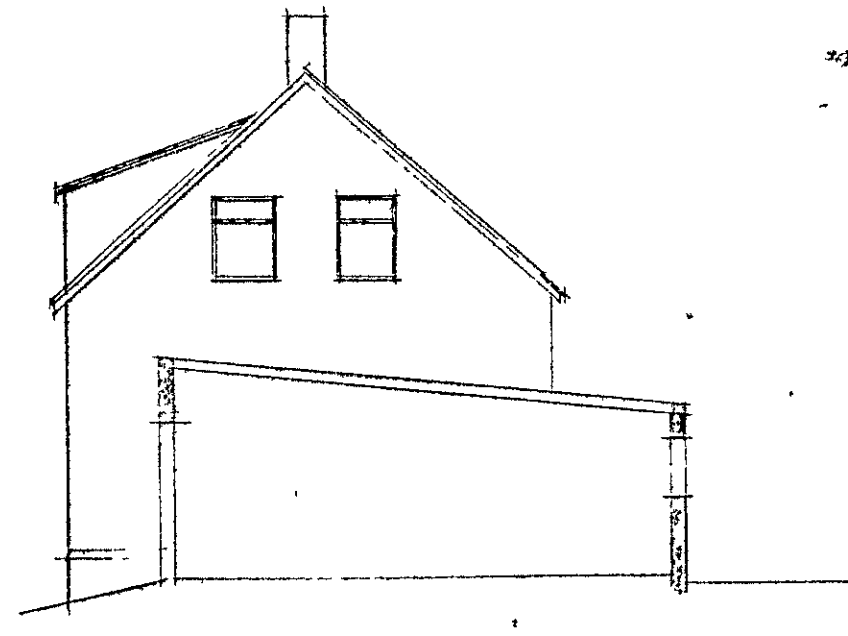

SÚDAUSTUR

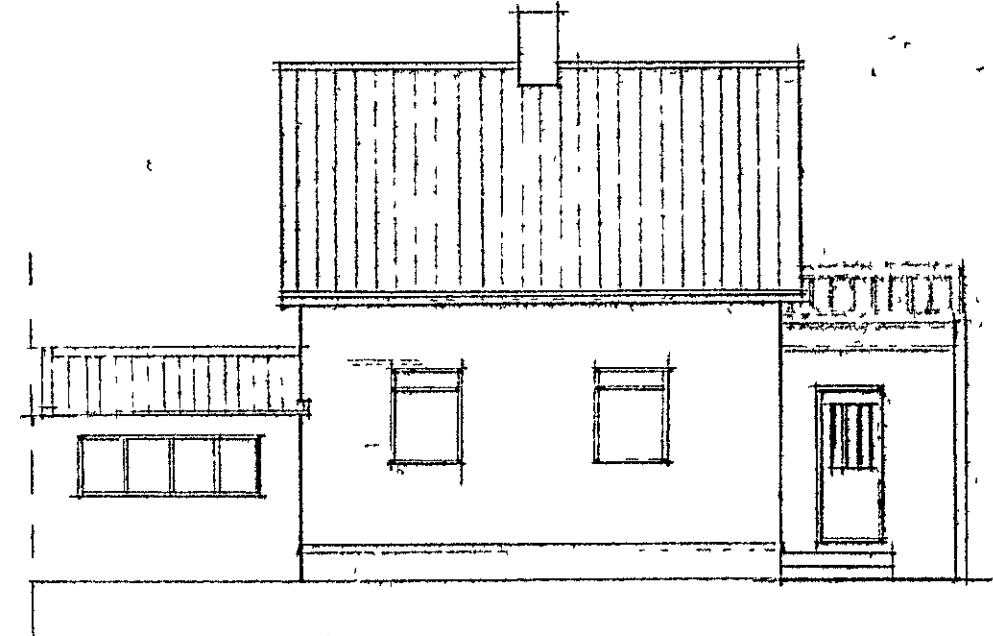

NORÐAUSTUR

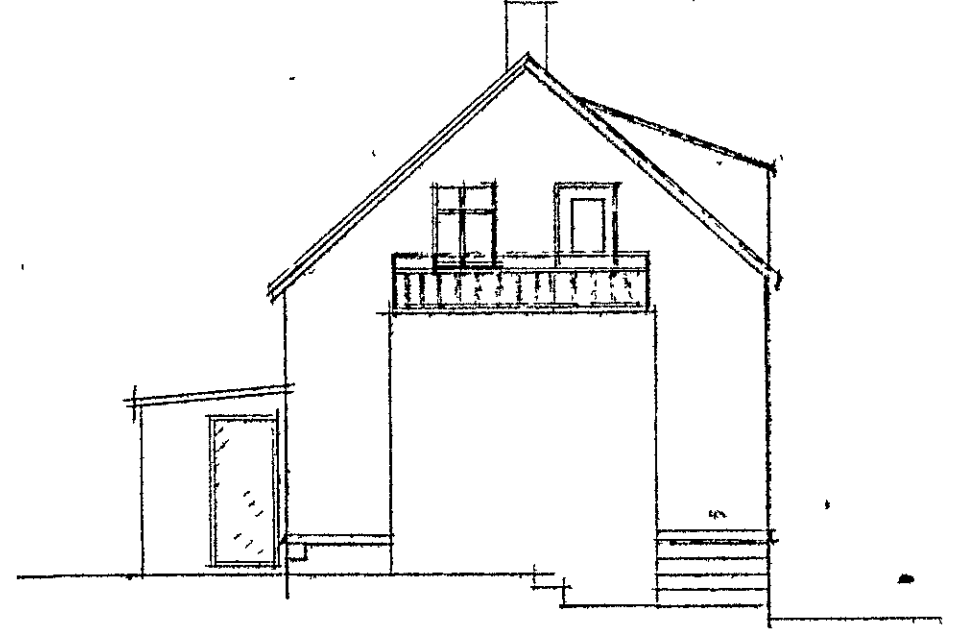

NORÐVESTUR

EFTIR BREYTINGU

Hafnarfirði í ágúst 1963  
 Þorgrímsson  
 TEKNIFRÆÐINGUR