


Allar sperrur er koma að kverksperrum festist með girði við kverksperrum.

Allar kverksperrur og mænir 50 x 175 mm.

Kverksperrur festar við mæni með BMF gataspöldum með 2 x 4 stk 3" galv

ÁSKILID, ELDRI
TEIKNING ÓGILD

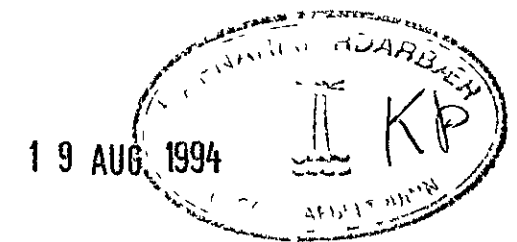

Allir naglar galv
Fúaverja skal tré sem
snertir stein og járn
Tjörupappi skal lagður undir tré
sem snertir stein
Allir múrboltar hertgalv

Öll mál skal sannreyna á byggingarstöð
Öll mál í mm

Bjarni R. Þórðarson PTFÍ
300750-4009

Vigtu	MAR 94
Kle* Jhrau	1.2
Breyting á	þki
Þakviðir	
Mælikvarði	1 50 Teikn nr 1
Hannað	VH
Teknað	VH dags mars 94