






SNID 1 PAK 1 50

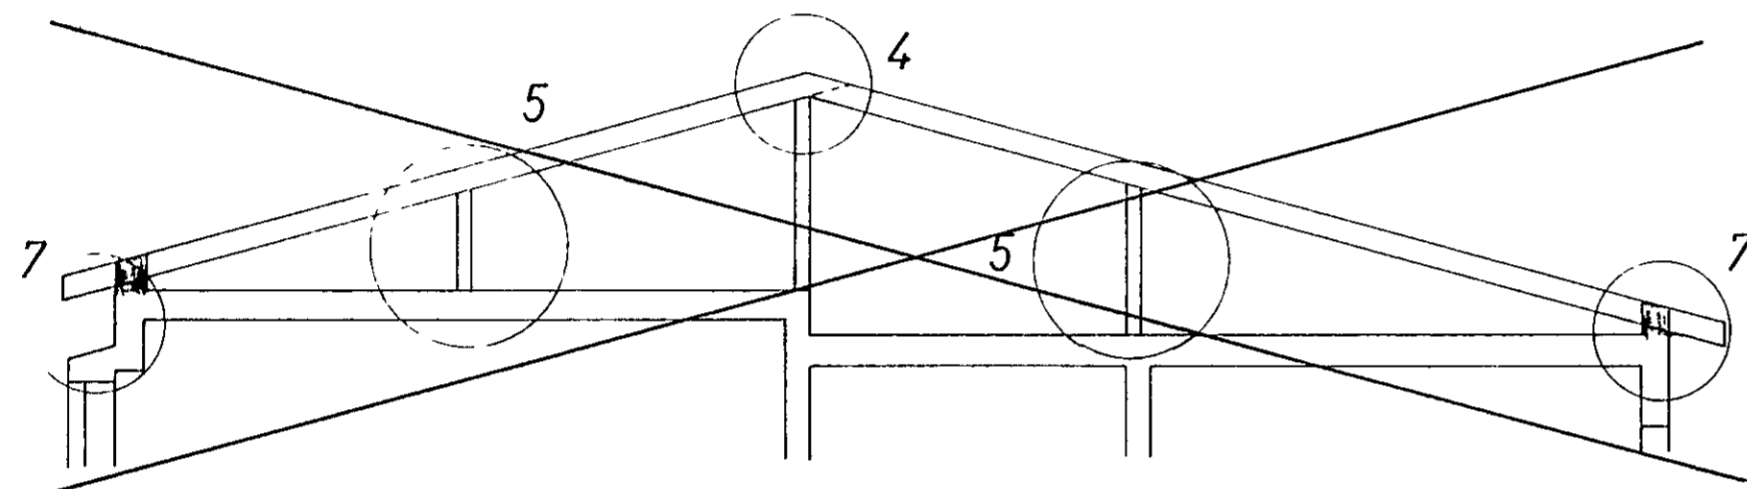


SNID 1 PAK 1 50

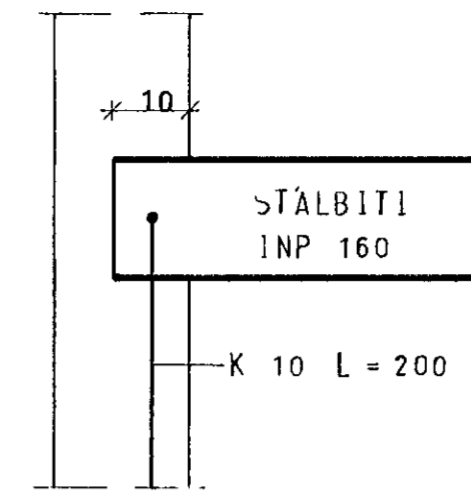


SÉRMYND 3

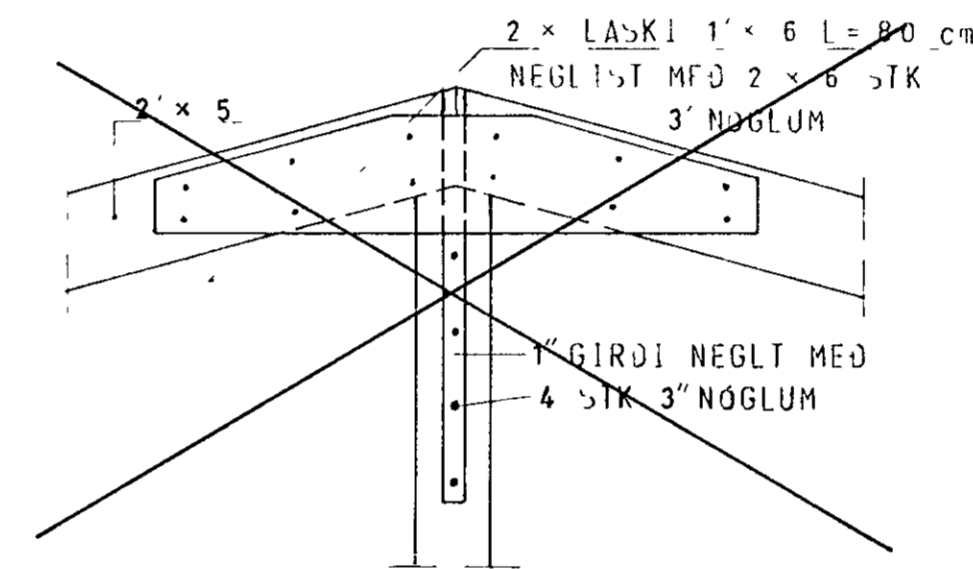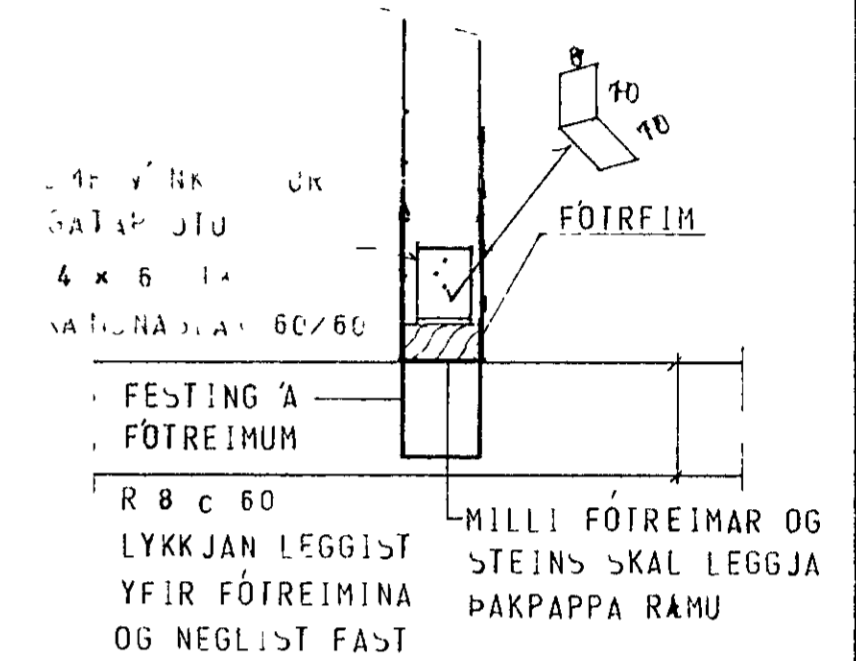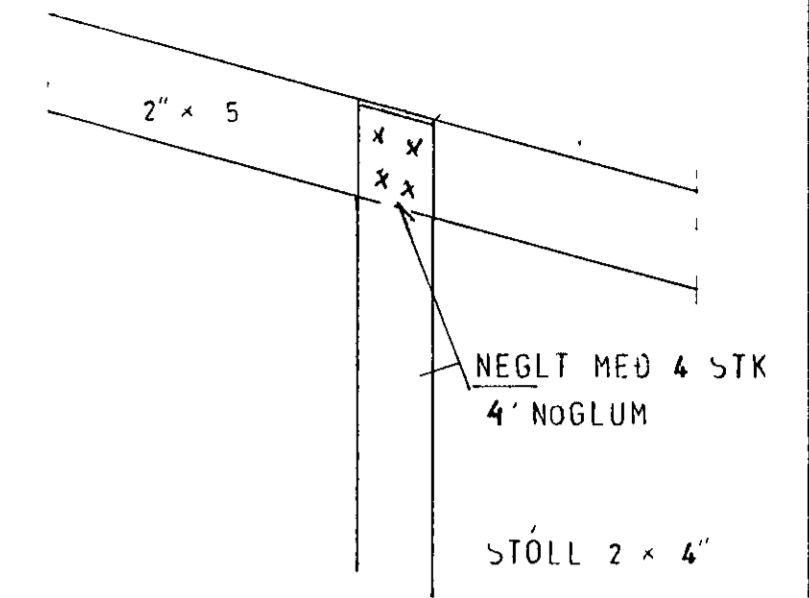


SÉRMYND 4

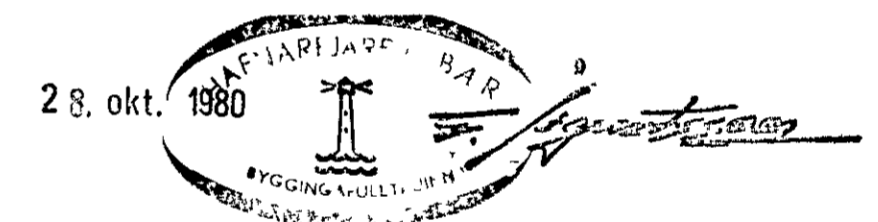


SÉRMYND 5

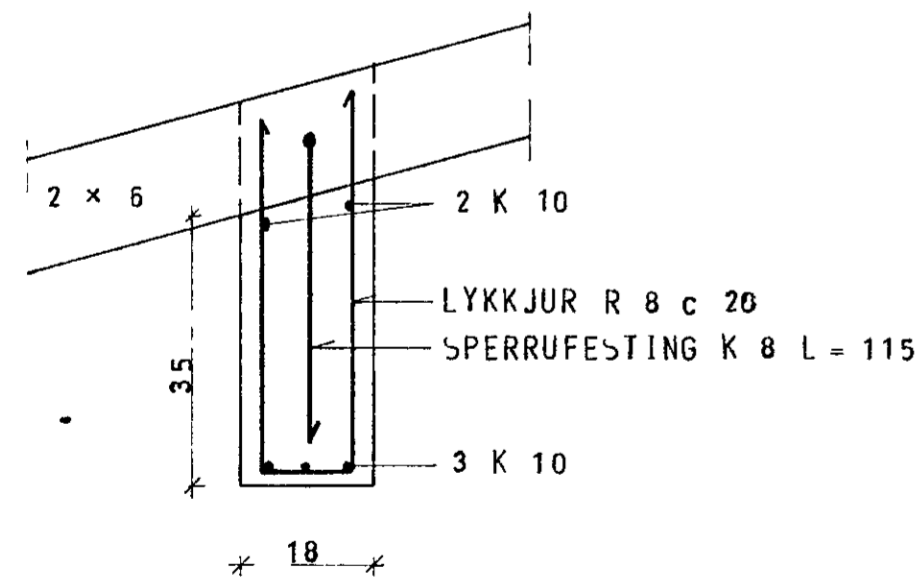


SÉRMYND 1

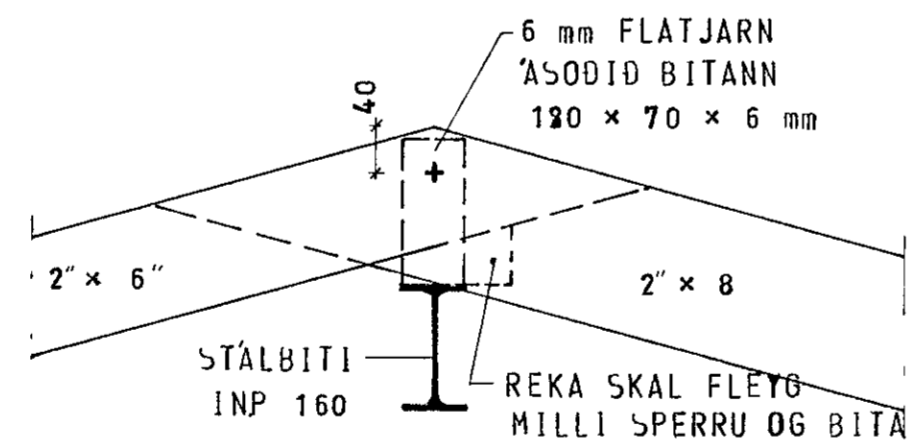


SÉRMYND 2

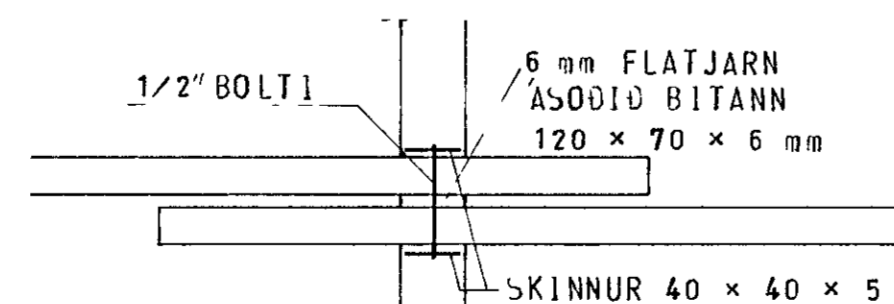

BREYTING:
SLEPPT PLÖTU YFIR STOFU

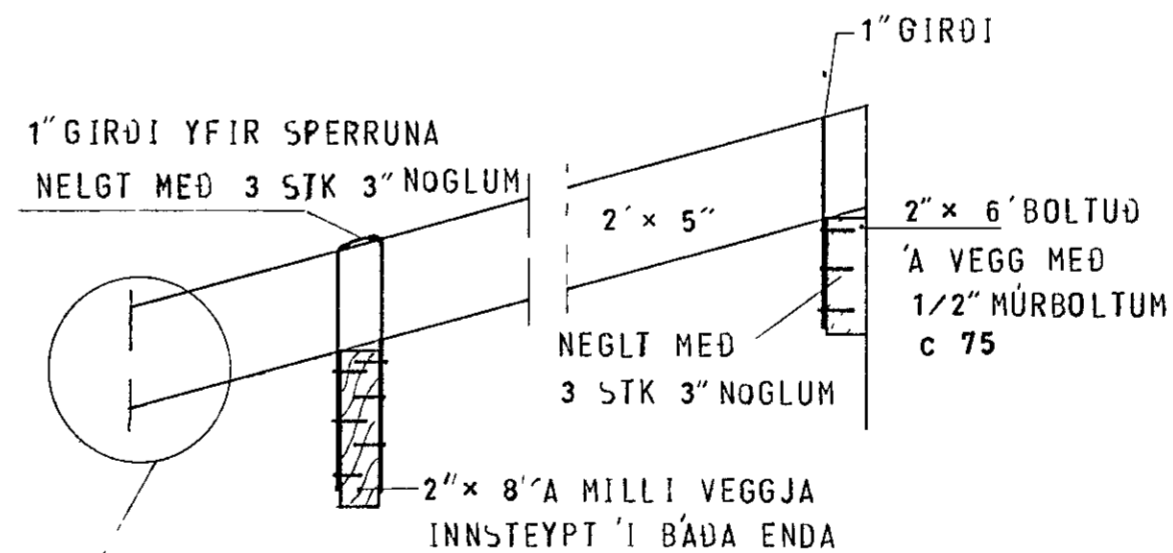

SÉRMYND 6

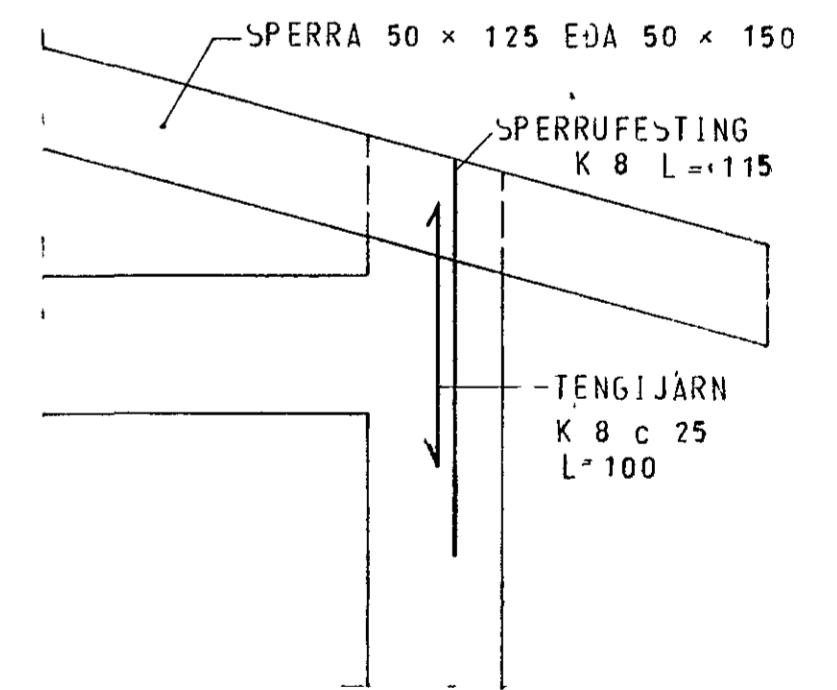

SÉRMYND 7

SKÝRINGAR SJÁ TEIKN NR 10

HÚS A

KLAUSTURHVAMMUR 1	MÆLIKVARÐI 1 50 1 10	VERK 8001	TEIKN NR 17
SÉRMYNDIR	Hannað <i>[initials]</i> Teiknað <i>[initials]</i>	Yfirfarð <i>[initials]</i> Samb <i>[initials]</i>	DAGS MÁÍ '80
JÓHANN GUNNAR BERGPÓRSSON VERKFR MVFI STRANDGÖTU 11 — HAFNARFIRÐI — SÍMI 53315	BREYTT OHT '80		