

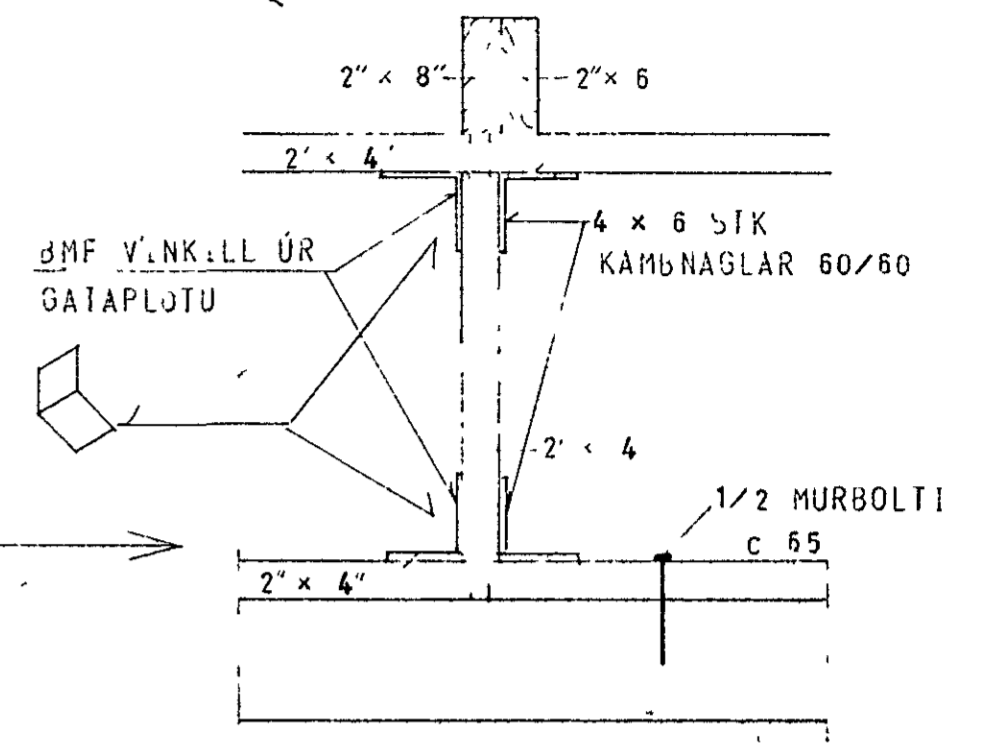


MILLIVEGGUR  
BYGGDUR ÚR 2" x 4"

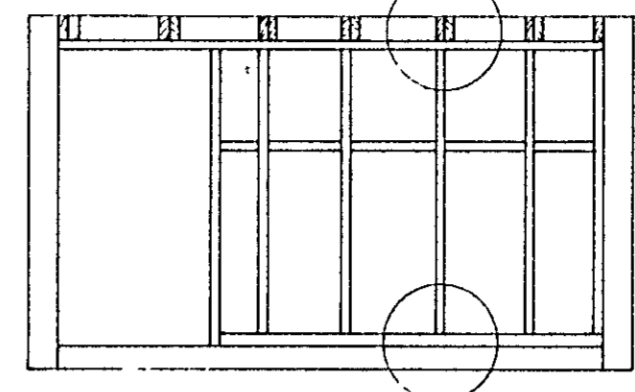

ATH.  
EF SPERRUR ERU 2" x 4"  
PÁ STOLAR EINS OG PUNTERAÐ  
ER Á TEIKNINGU

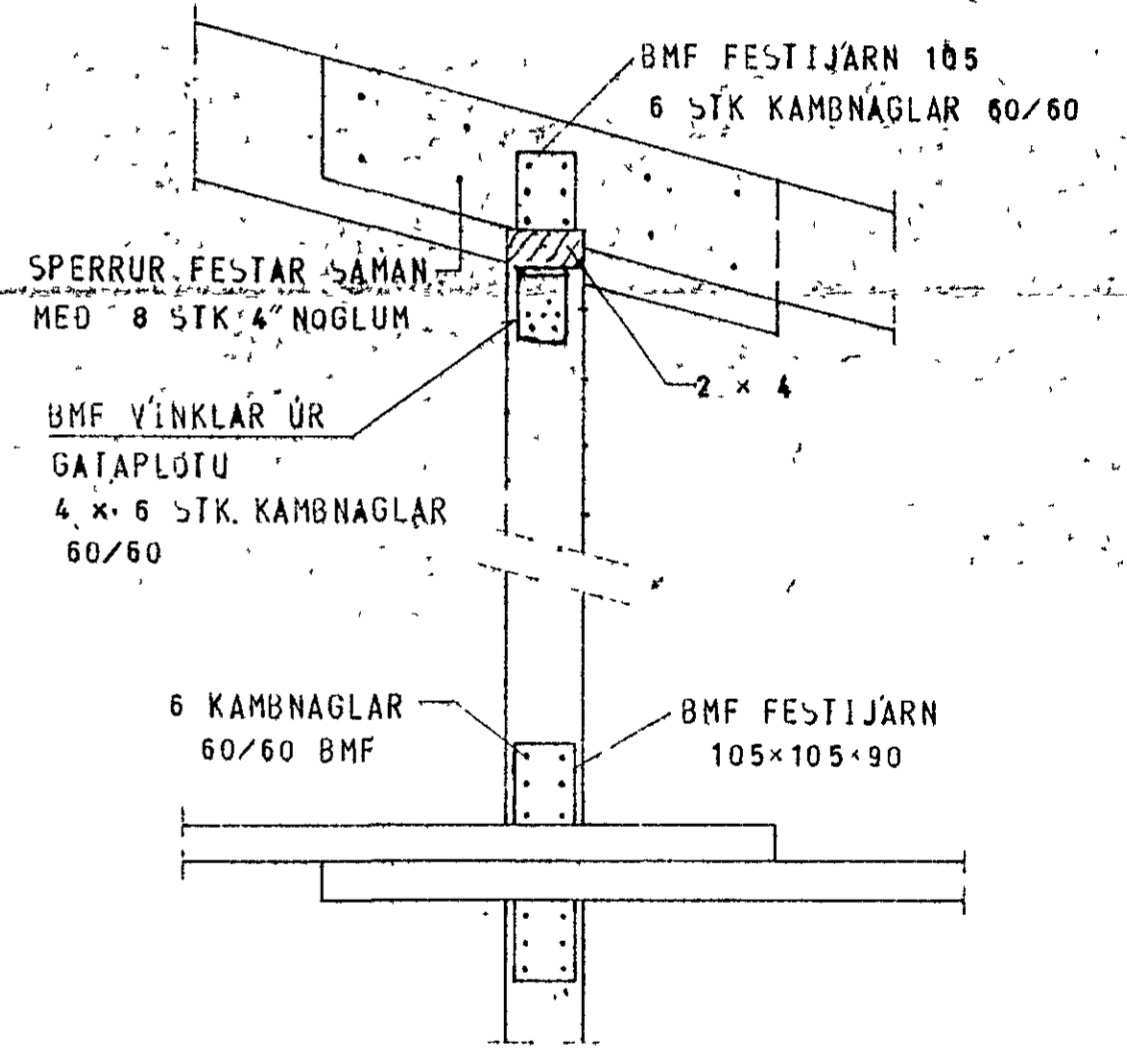


SERMYND 3 SJA TEIKN. NR

8

GRUNNMYND — ÞAK 1:50

BREYTING  
SLEPPT PLOTU YFIR STOFU

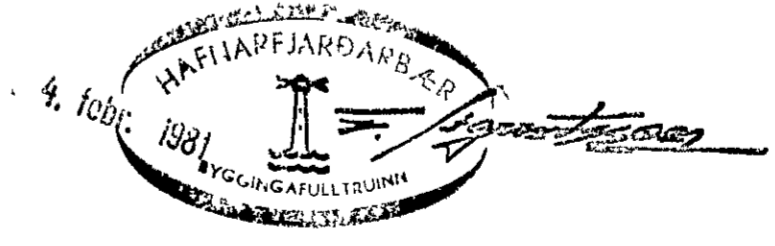

SERMYND 8

SKÝRINGAR SJA TEIKN NR 10

HÚS A

KLAUSTURHVAMMUR 3	MÆLIKVARDI 1 50	VERK 800 1	TEIKN NR 16.
ÞAK	Hanna <i>[Signature]</i> Teiknað <i>[Signature]</i>	Yfirfarir <i>[Signature]</i> Samb <i>[Signature]</i>	DAGS MÁI '80
JÓHANN GUNNAR BERGÞÓRSSON VERKFR MVFI STRANDGÖTU 11 — HAFNARFIRDI — Sími 63316	BREYTT OKT '80		

36