




SNID '1 PAK 1-50

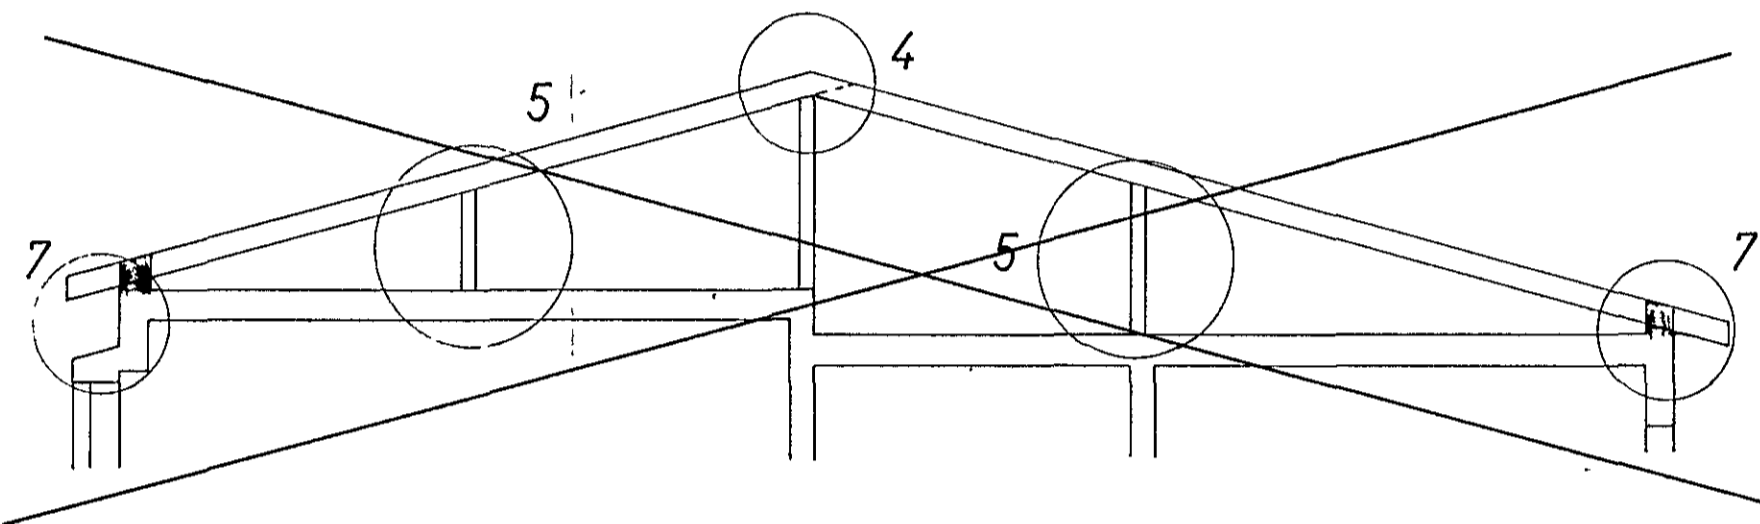


SNID '1 PAK 1-50

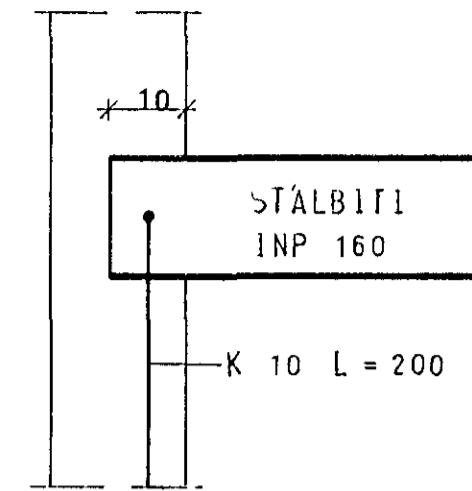


SÉRMYND 3

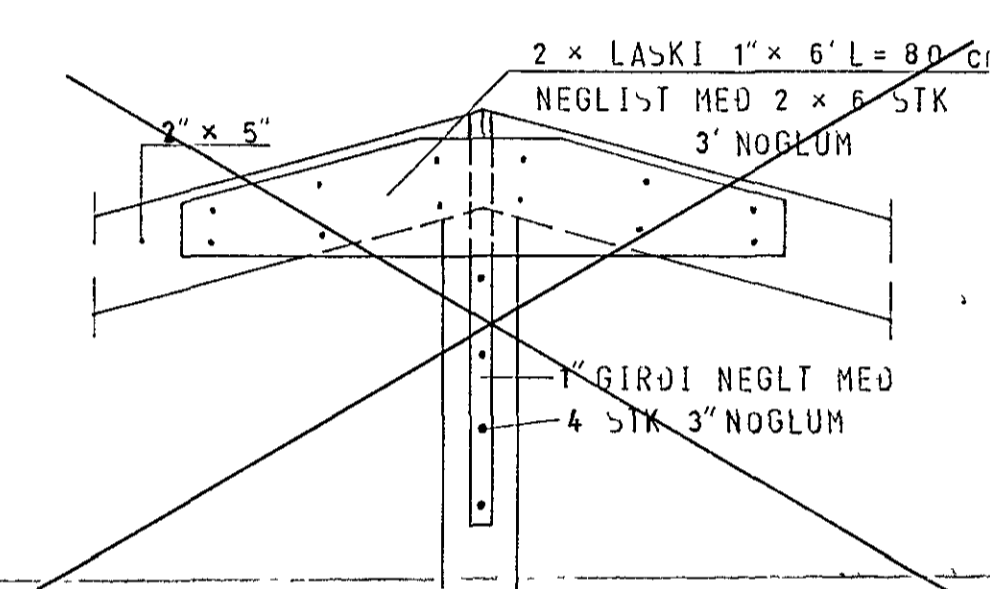


SÉRMYND 4

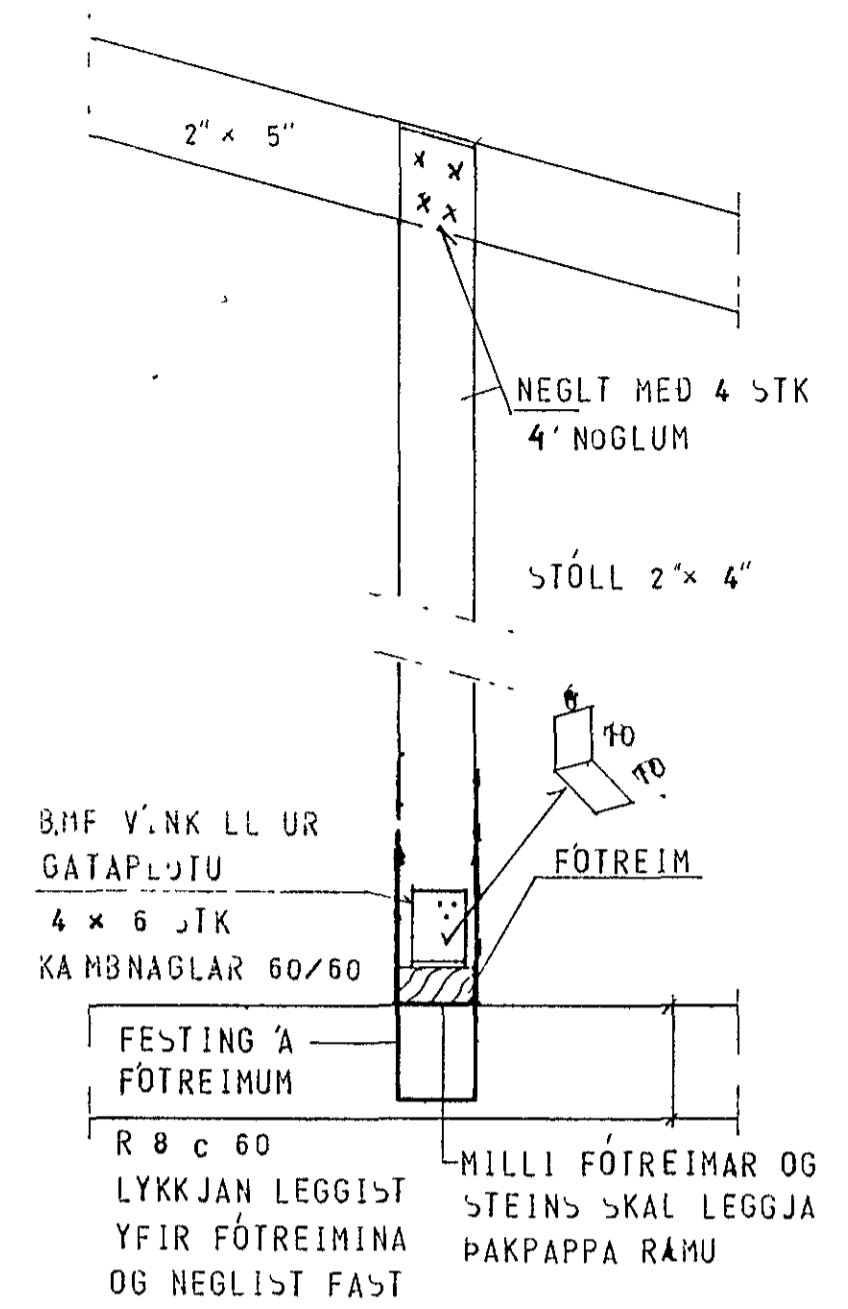


SÉRMYND 5

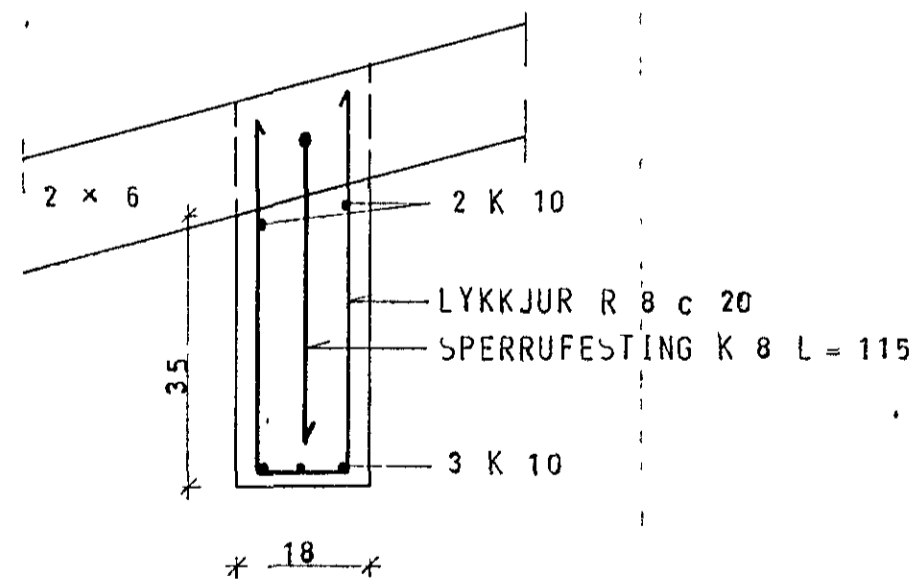


SÉRMYND 1

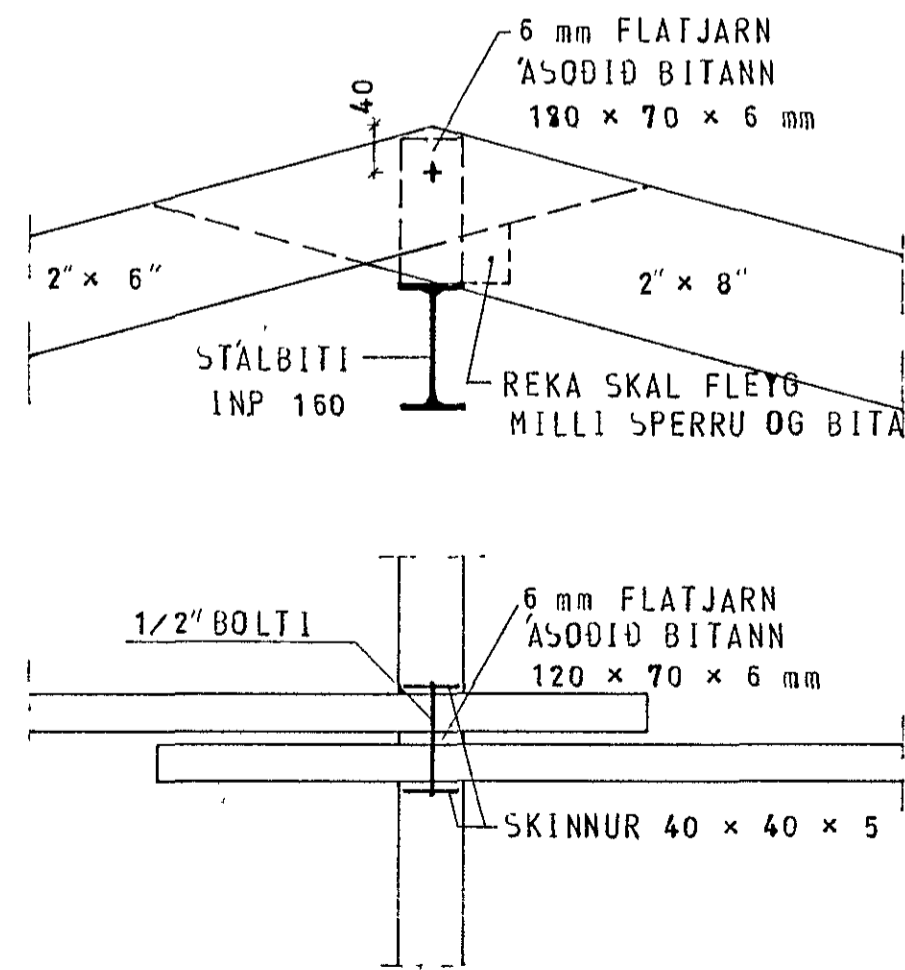


SÉRMYND 2

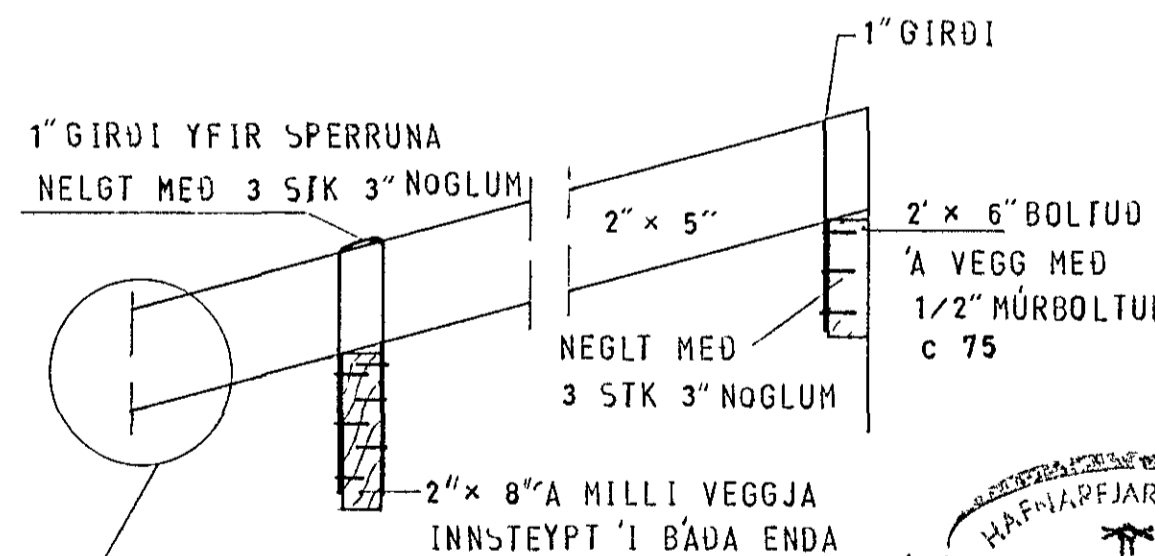

SÉRMYND 6

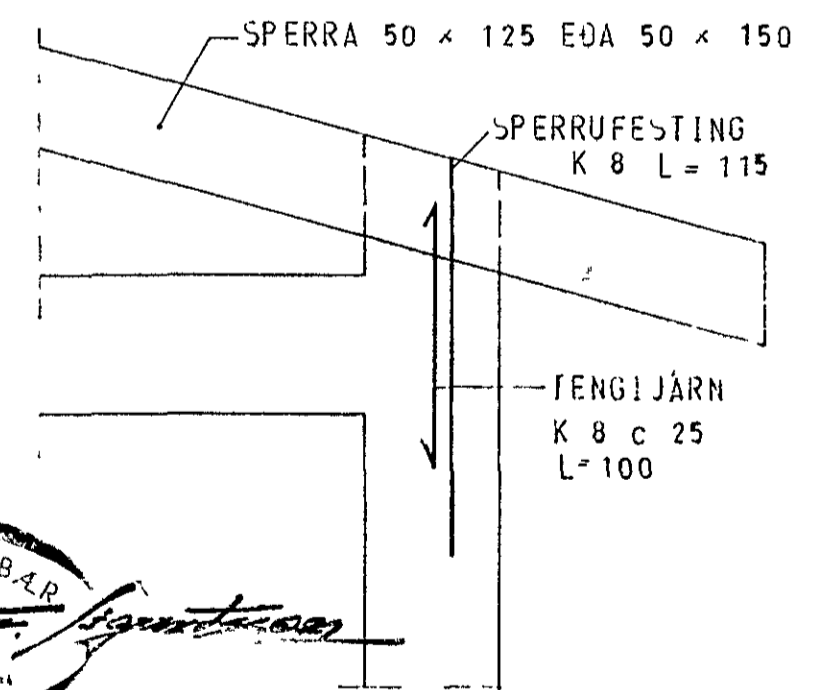

SÉRMYND 7

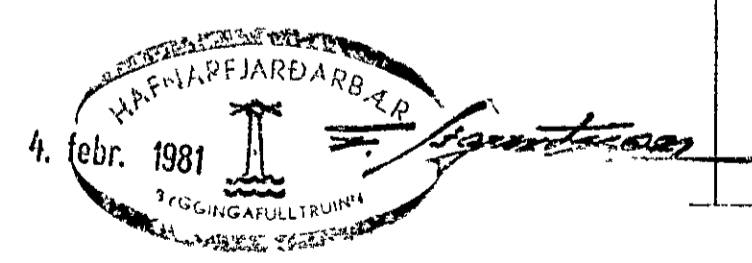

SJÁ NÁNAR FRÁGANG ÞAKBRÚNAR A TEIKN ARKITEKTS

SKÝRINGAR SJÁ TEIKN NR 10

HÚS A

BREYTING
SLEPPT PLÖTU YFIR STOFU

KLAUSTURHVAMMUR 3	MÆLIKVARÐI 1 50 1 10	VERK 8001	TEIKN NR 17
SÉRMYNDIR	Hannað <i>St</i> Teiknað <i>GU</i>	Yfirfarir <i>St</i> Samb <i>B</i>	DAGS MAÍ '80
JÓHANN GUNNAR BERGÞÓRSSON VERKFR. MVFI STRANDGÖTU 11 — HAFNARFIRÐI — SÍMI 53315	BREYTT OHT '80		