

SKÝRINGAR

STEYPUGÆÐI S 250
 LÁGMARKS SEMEI TSMAGN STEYPU Í UTVEGGJUM
 OG PLOTUM SEM VERÐA FYRIR VEDRUN SÉ 300 KG / m³
 VATNSSEMENTSTALA STEYPU (V/S) SE < EDA = 0.55
 LOFTMAGN Í STEYPU SE 5% - 6%

STEYPUSTYRKARSTÁL KS 40 OG KS 40S (SÚDUHÆFT KAMBSTÁL)
 LANGJÁRN Í VEGGJUM SEU HEIL FYRIR HORN

ÚTVEGGIR ERU 18 cm Á ÞYKKT OG SE ANNAD EKKI SYNT Á TEIKNINGUM SKAL
 LEGGJA Í ÞA EINFALDA JÁRNAGRIND K10 C/C 25# SEM STAÐSETJIST Í YTRI VEGGBRUN
 INNVEGGIR ERU 14 cm Á ÞYKKT MEÐ EINFALDRI JÁRNAGRIND K10 C/C 30 Í MIÐJUM VEGG

UMHVERFIS OLL OP KOMI 2K12. NEMA ANNAD SE SYNT Á TEIKNINGUM
 JÁRN ÞESSI NÁI MINNST 80 cm UTFYRIR OPIÐ EDA SEU SAMFELLD YFIR FLEIRI OP


↔ JÁRN SAMSIDA ÞESSU TAKNI SKAL LEGGJA EFST Í EFRI BRUN OG NEDST Í NEDRI BRUN

HÆDIR KOTA ERU Í METRUM

ÞVERMAL JARNA ERU Í MILLIMETRUM

OLL ONEFND MÁL ERU Í SENTIMETRUM

30 OCT 1992

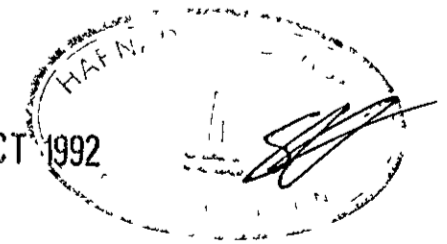

Atk. Lokka gabi inn i úppfyllt rými fyrir fakhaldsustönd 30/10/1992.

KVARDI 1 50	TV TÆKNIVANGUR SV TÆKNIDJÓNUSTA	VERKNR
DAGS SEPT 1992	STÓRHOFDI 17 108 REYKJAVÍK S 67 66 45	TEIKN NR 103
HANNAÐ M G	VERKEFNI KLUKKUBERG 36 HAFNARFIRÐI	BREYTT DAGS
TEIKNAD M G	HEITI BURÐARVIRKI JÁRNALOGN Í PLOTU YFIR NEDRI HÆÐ, SKÝRINGAR	
YFIRFARID	Magnus Gylfason	MAGNUS GYLFASON F.T.F.I